

Vorhabensträger:	
Landkreis:	
Gemeinde:	
	den
	Unterschrift:


Planer:	Planungsbüro BIRKL Ingenieure & Consultants Pilsenerstraße 14 · 94140 Ering TEL. 09734-91000 · info@planungsbuero.de		Ering, den 05.01.2021 <i>Josef Bründl</i> Unterschrift:
---------	--	---	---

Projekt:	Vierseithof in Ering		Datum	Name
	Entw.	Jan. 21	Bründl	
	Ges.	Jan. 21	Bründl	
	Auftragsnummer		Anlage	


Planungsphase:	Bestandsplan	Ersetzt für	
		Ersetzt durch	

Planinhalt:	Bestandsplan westliches Gebäude EG	Maßstab:	1 : 100
-------------	------------------------------------	----------	---------

Archiv:	Hof privat-westliches Gebäude EG
---------	----------------------------------

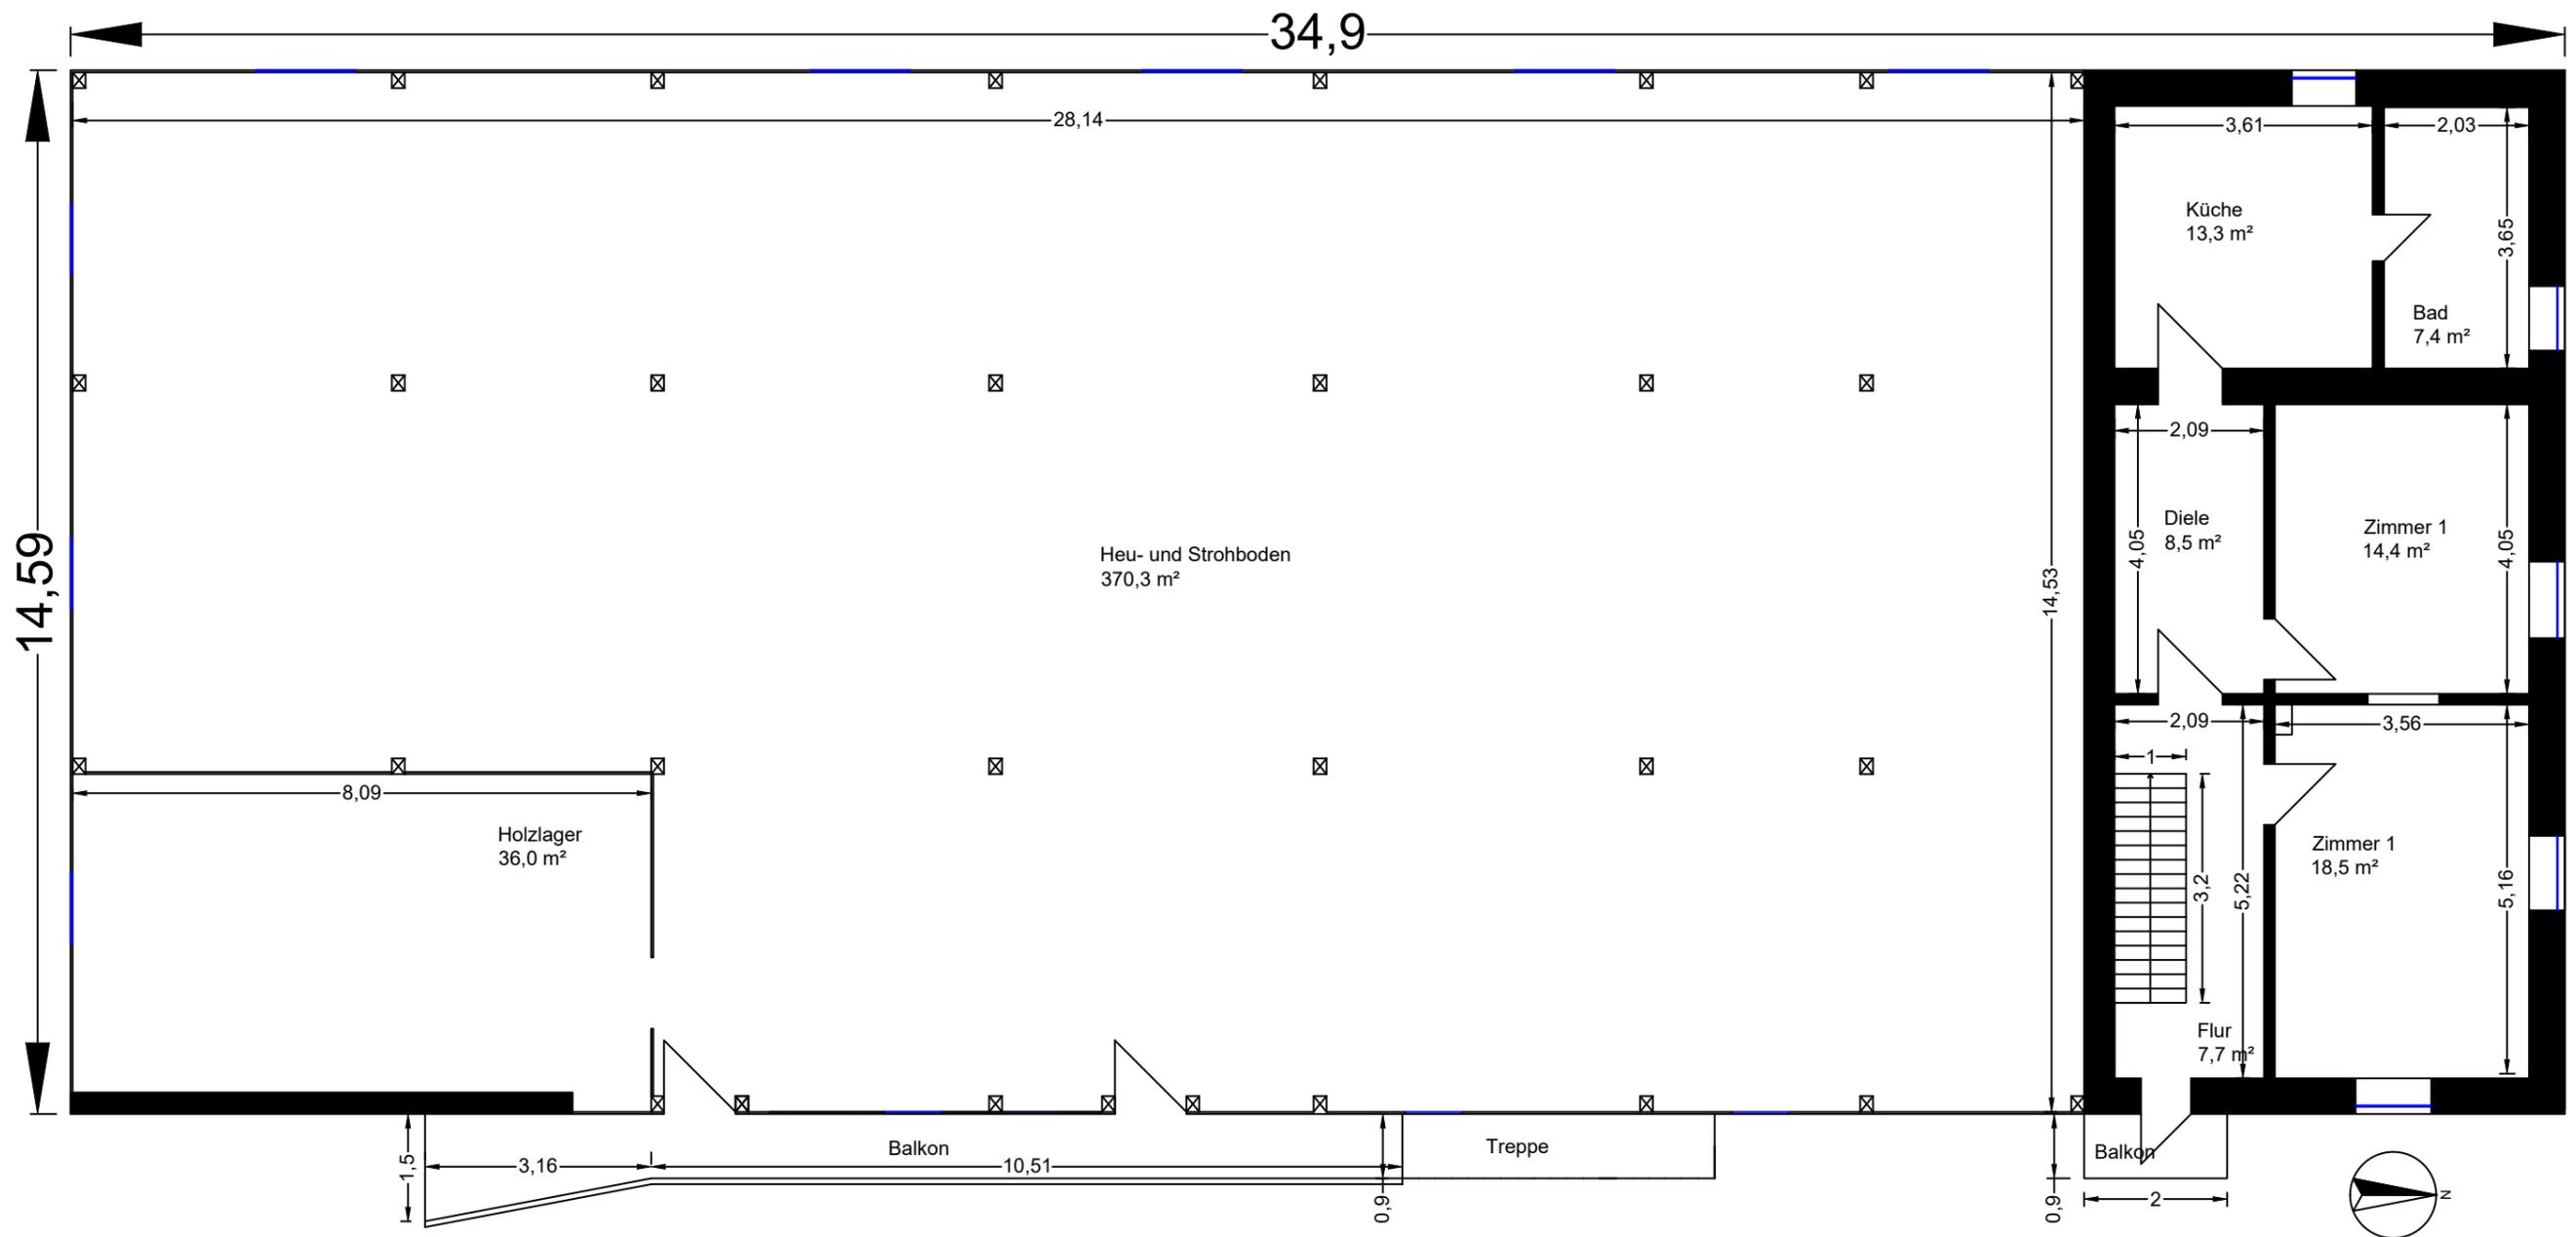

Vorhabensträger:		.den		
Landkreis:		Unterschrift:		
Gemeinde:				
Planer:	Planungsbüro BIRKL Ingenieure & Consultants Pildenerstraße 14 - 94140 Ering TEL: 08573-91000 info@planung-birkel.de		Ering, den 05.01.2021 <i>Josef Bründl</i> Unterschrift:	
Projekt:	Vierseithof in Ering	Erste:	Jan. 21	Bründl
		Zweite:	Jan. 21	Bründl
		Auftragsnummer:		Anlage
Planungsphase:	Bestandsplan	Erstellt für:		
		Erstellt durch:		
Planinhalt:	Bestandsplan westliches Gebäude 1.OG	Maßstab:	1 : 100	
Archiv:	Hof privat-westliches Gebäude 1.OG			

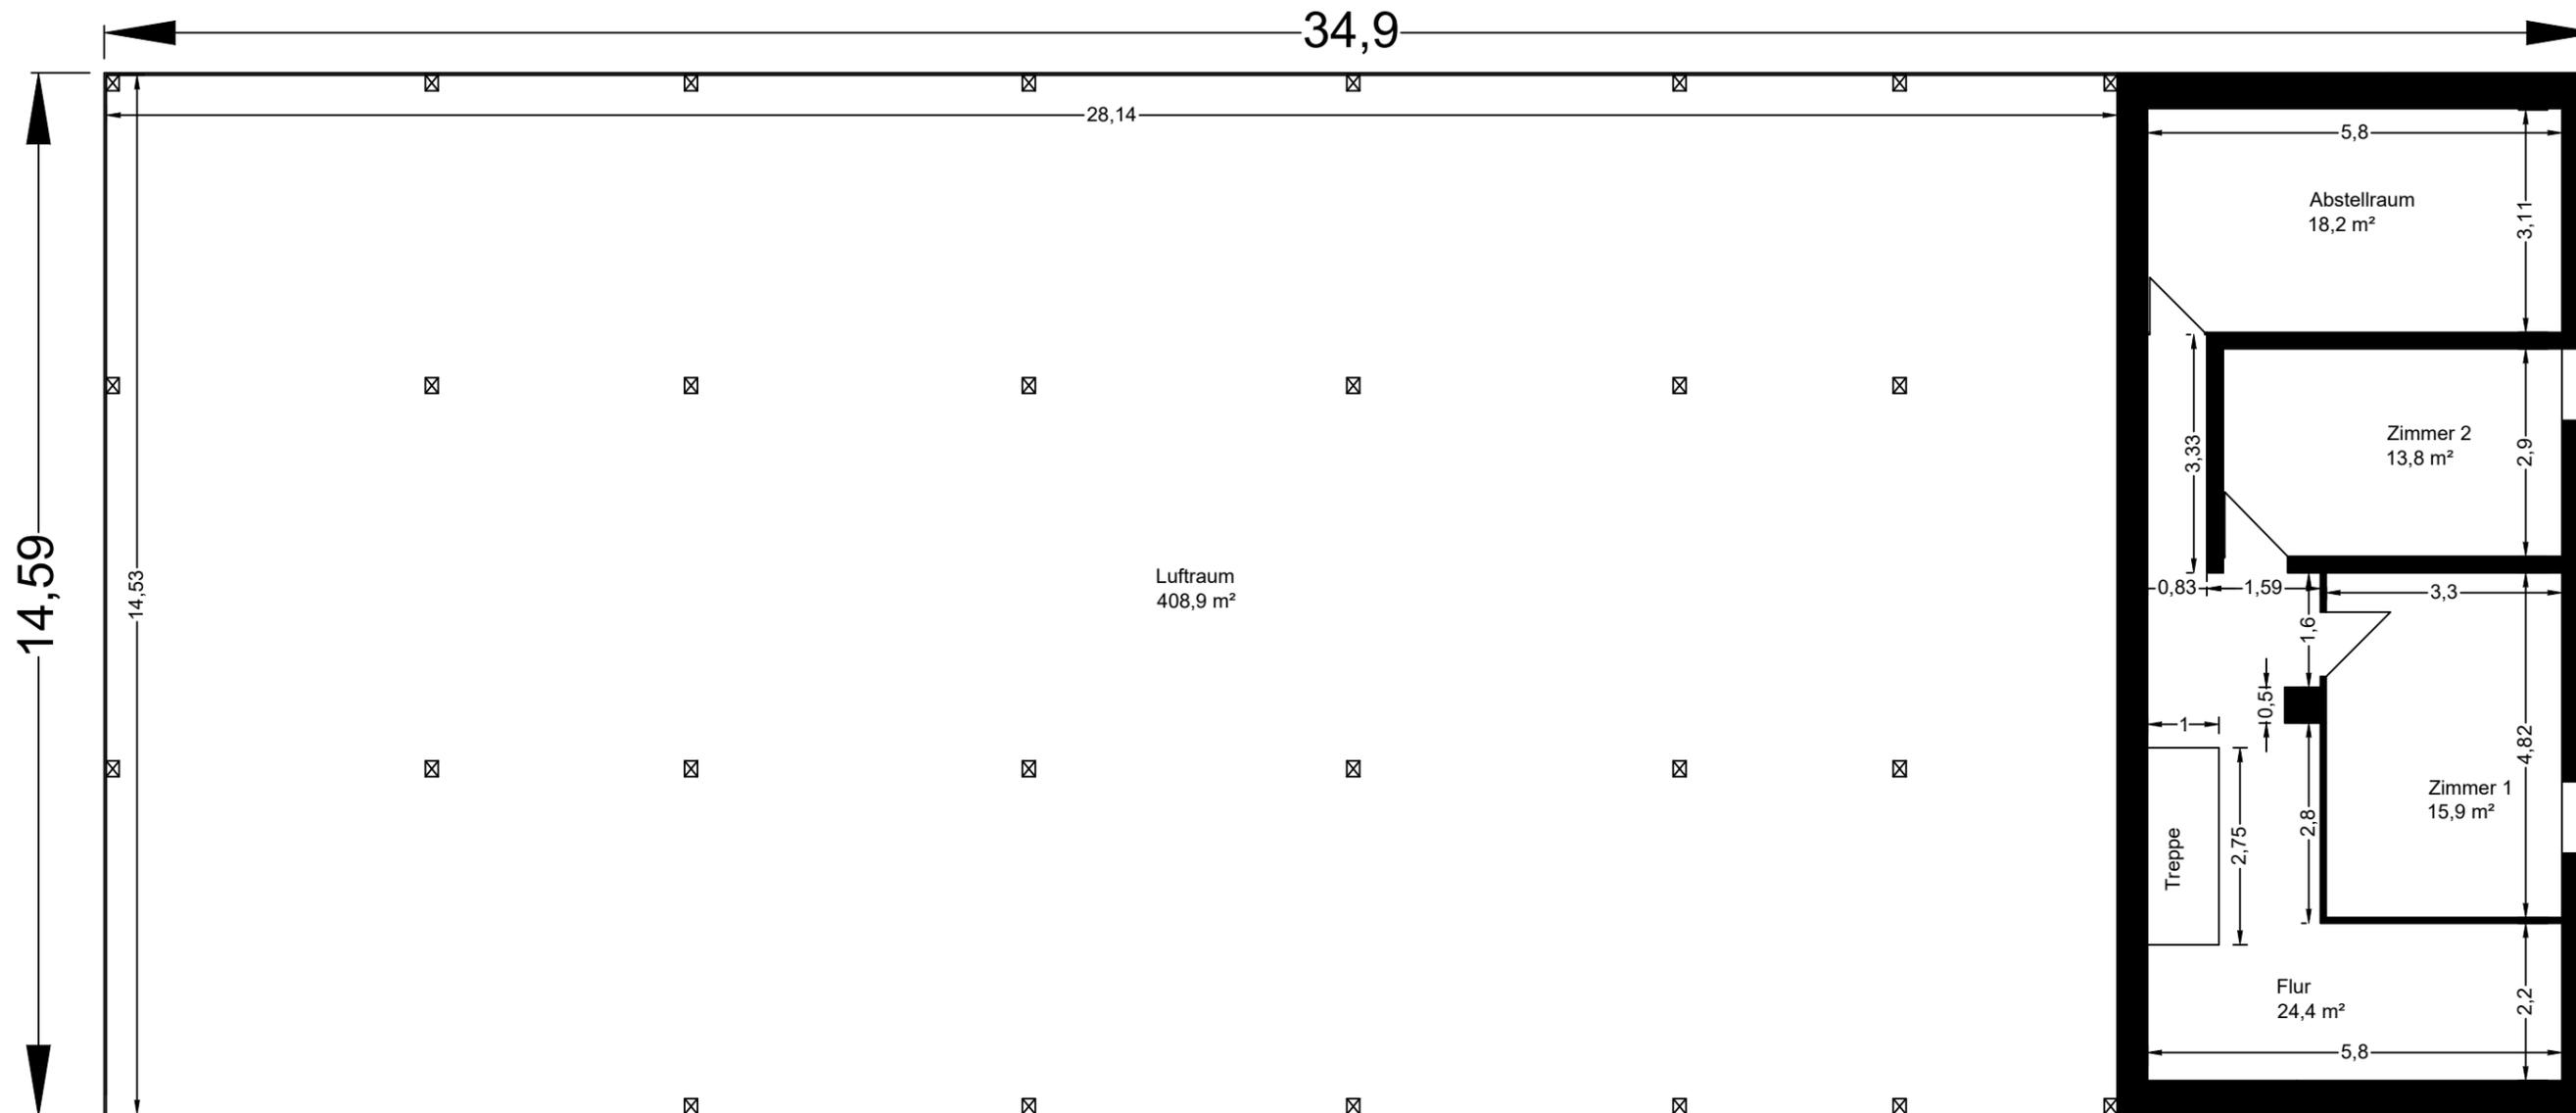

Vorhabensträger:	dem
Landkreis:	
Gemeinde:	Unterschrift:

Planer:	Planungsbüro BIRKL Ingenieure & Consultants Pfladenauerstraße 14 · 84140 Ering TEL. 08733-91000 · info@planung-birkl.de		Ering, den 05.01.2021 <i>Josef Bründl</i> Unterschrift:
---------	---	---	---

Projekt: Vierseithof in Ering	Datum	Name	
	Entw.	Jan. 21	Bründl
	Gez.	Jan. 21	Bründl
	Auftragsnummer	Anlage	

Planungsphase:	Bestandsplan	Ersatz für:
		Ersetzt durch:

Planinhalt:	Bestandsplan westliches Gebäude 2.OG	Maßstab:	1 : 100
-------------	--------------------------------------	----------	---------

Archiv:	Hof privat-westliches Gebäude 2.OG
---------	------------------------------------