




2. OG

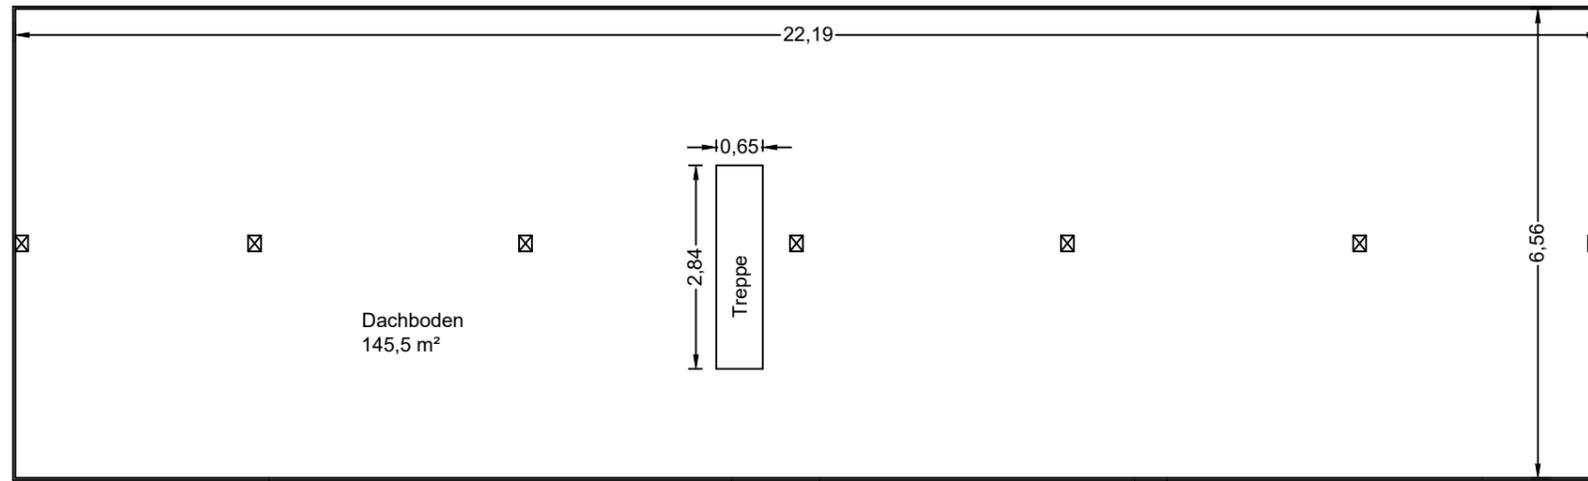

1. OG

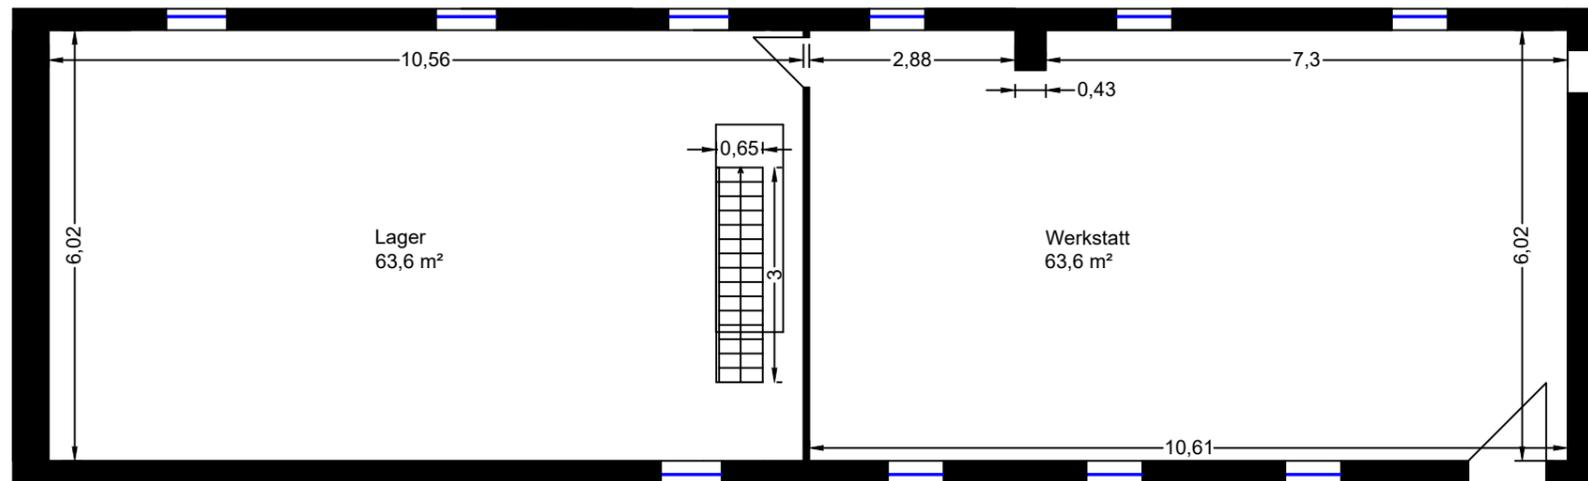

EG

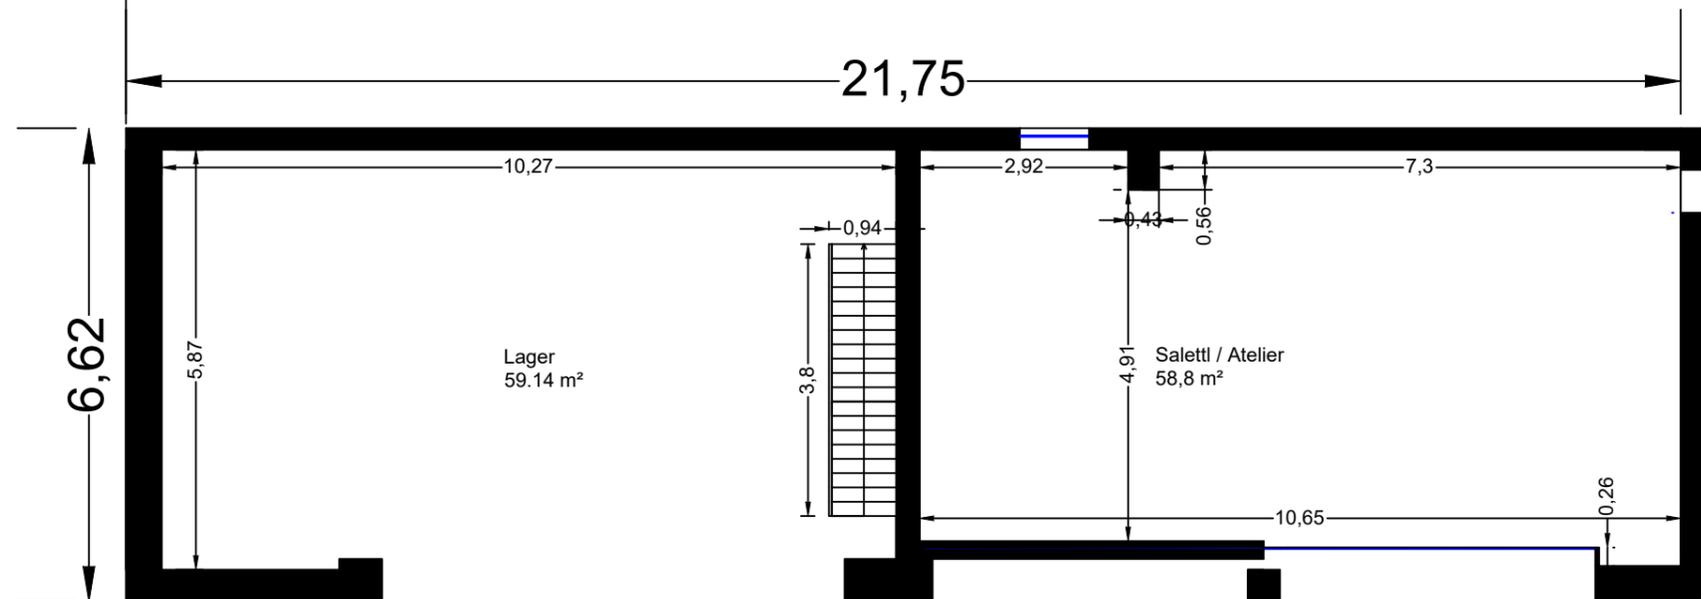

Vorhabensträger:	dem
Landkreis:	Unterschrift:
Gemeinde:	

Planer:	<b>Planungsbüro BIRKL</b> Ingenieure & Consultants Pildenerstraße 14 · 94140 Ering TEL. 09373-91000 · info@planungsbuero.de		Ering, den 05.01.2021 <i>Josef Bründl</i> Unterschrift:
---------	--	---	---

Projekt:	Vierseithof in Ering	Datum	Name	
		Entw.	Jan. 21	Bründl
		Gez.	Jan. 21	Bründl
		Auftragsnummer	Anlage	

Planungsphase:	Bestandsplan	Ersatz für:
		Ersetzt durch:

Planinhalt:	Bestandsplan südliches Gebäude	Maßstab:	1 : 100
-------------	--------------------------------	----------	---------

Archiv:	Hof privat-südliches Gebäude
---------	------------------------------