




GRUNDRISS  
KELLERGESCHOSS

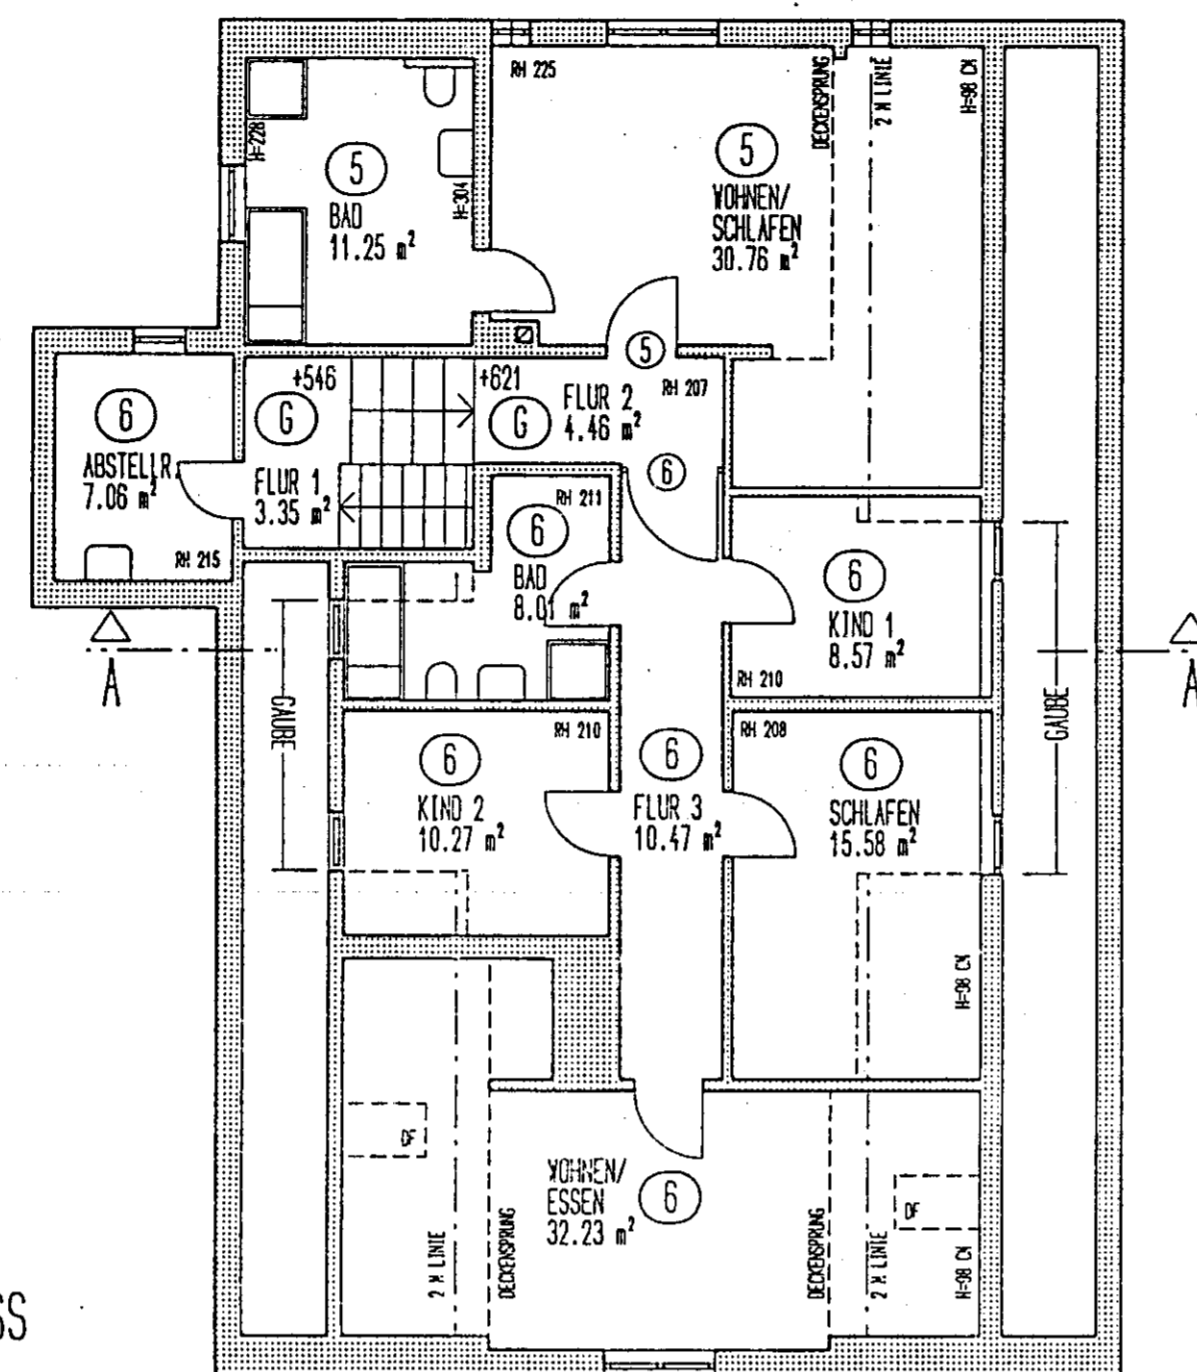


GRUNDRISS  
DACHGESCHOSS

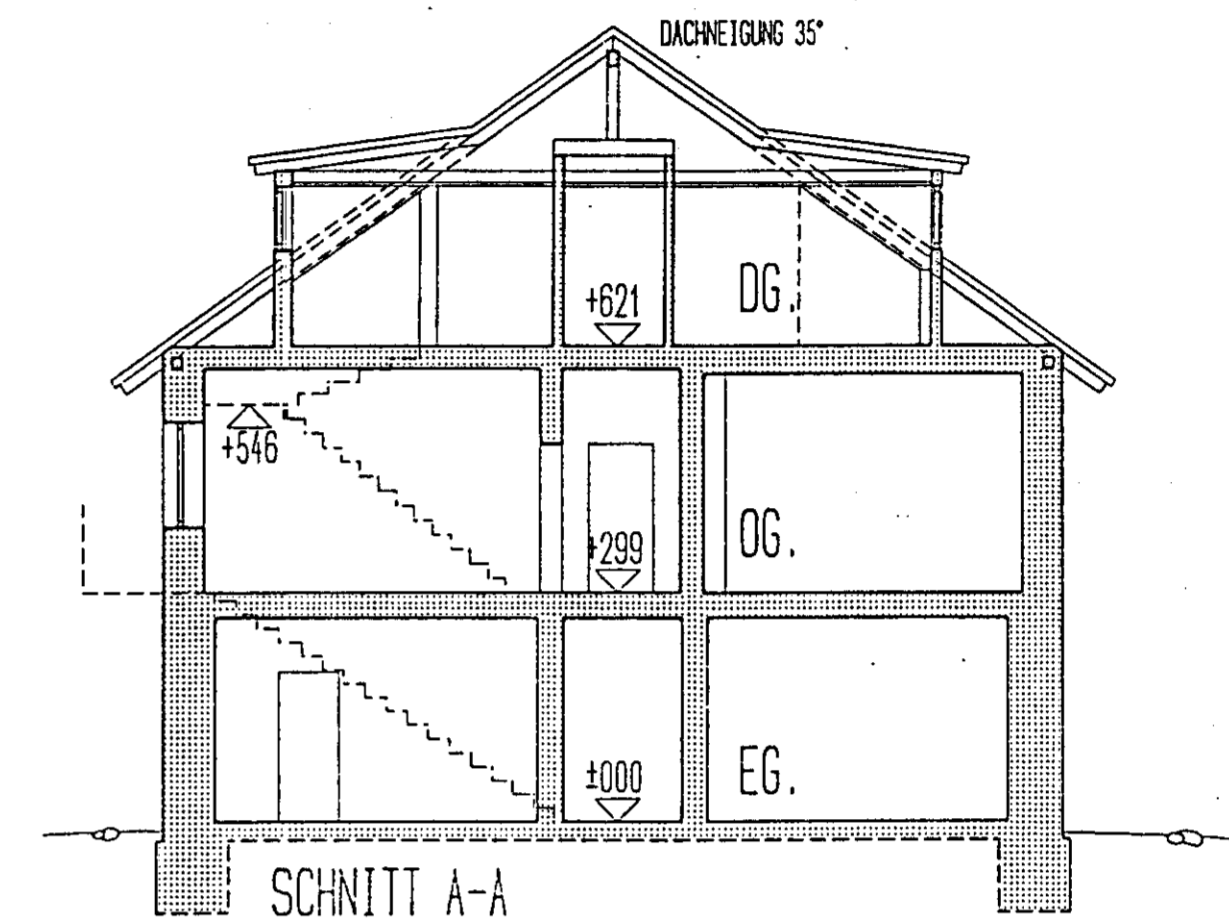

SCHNITT A-A

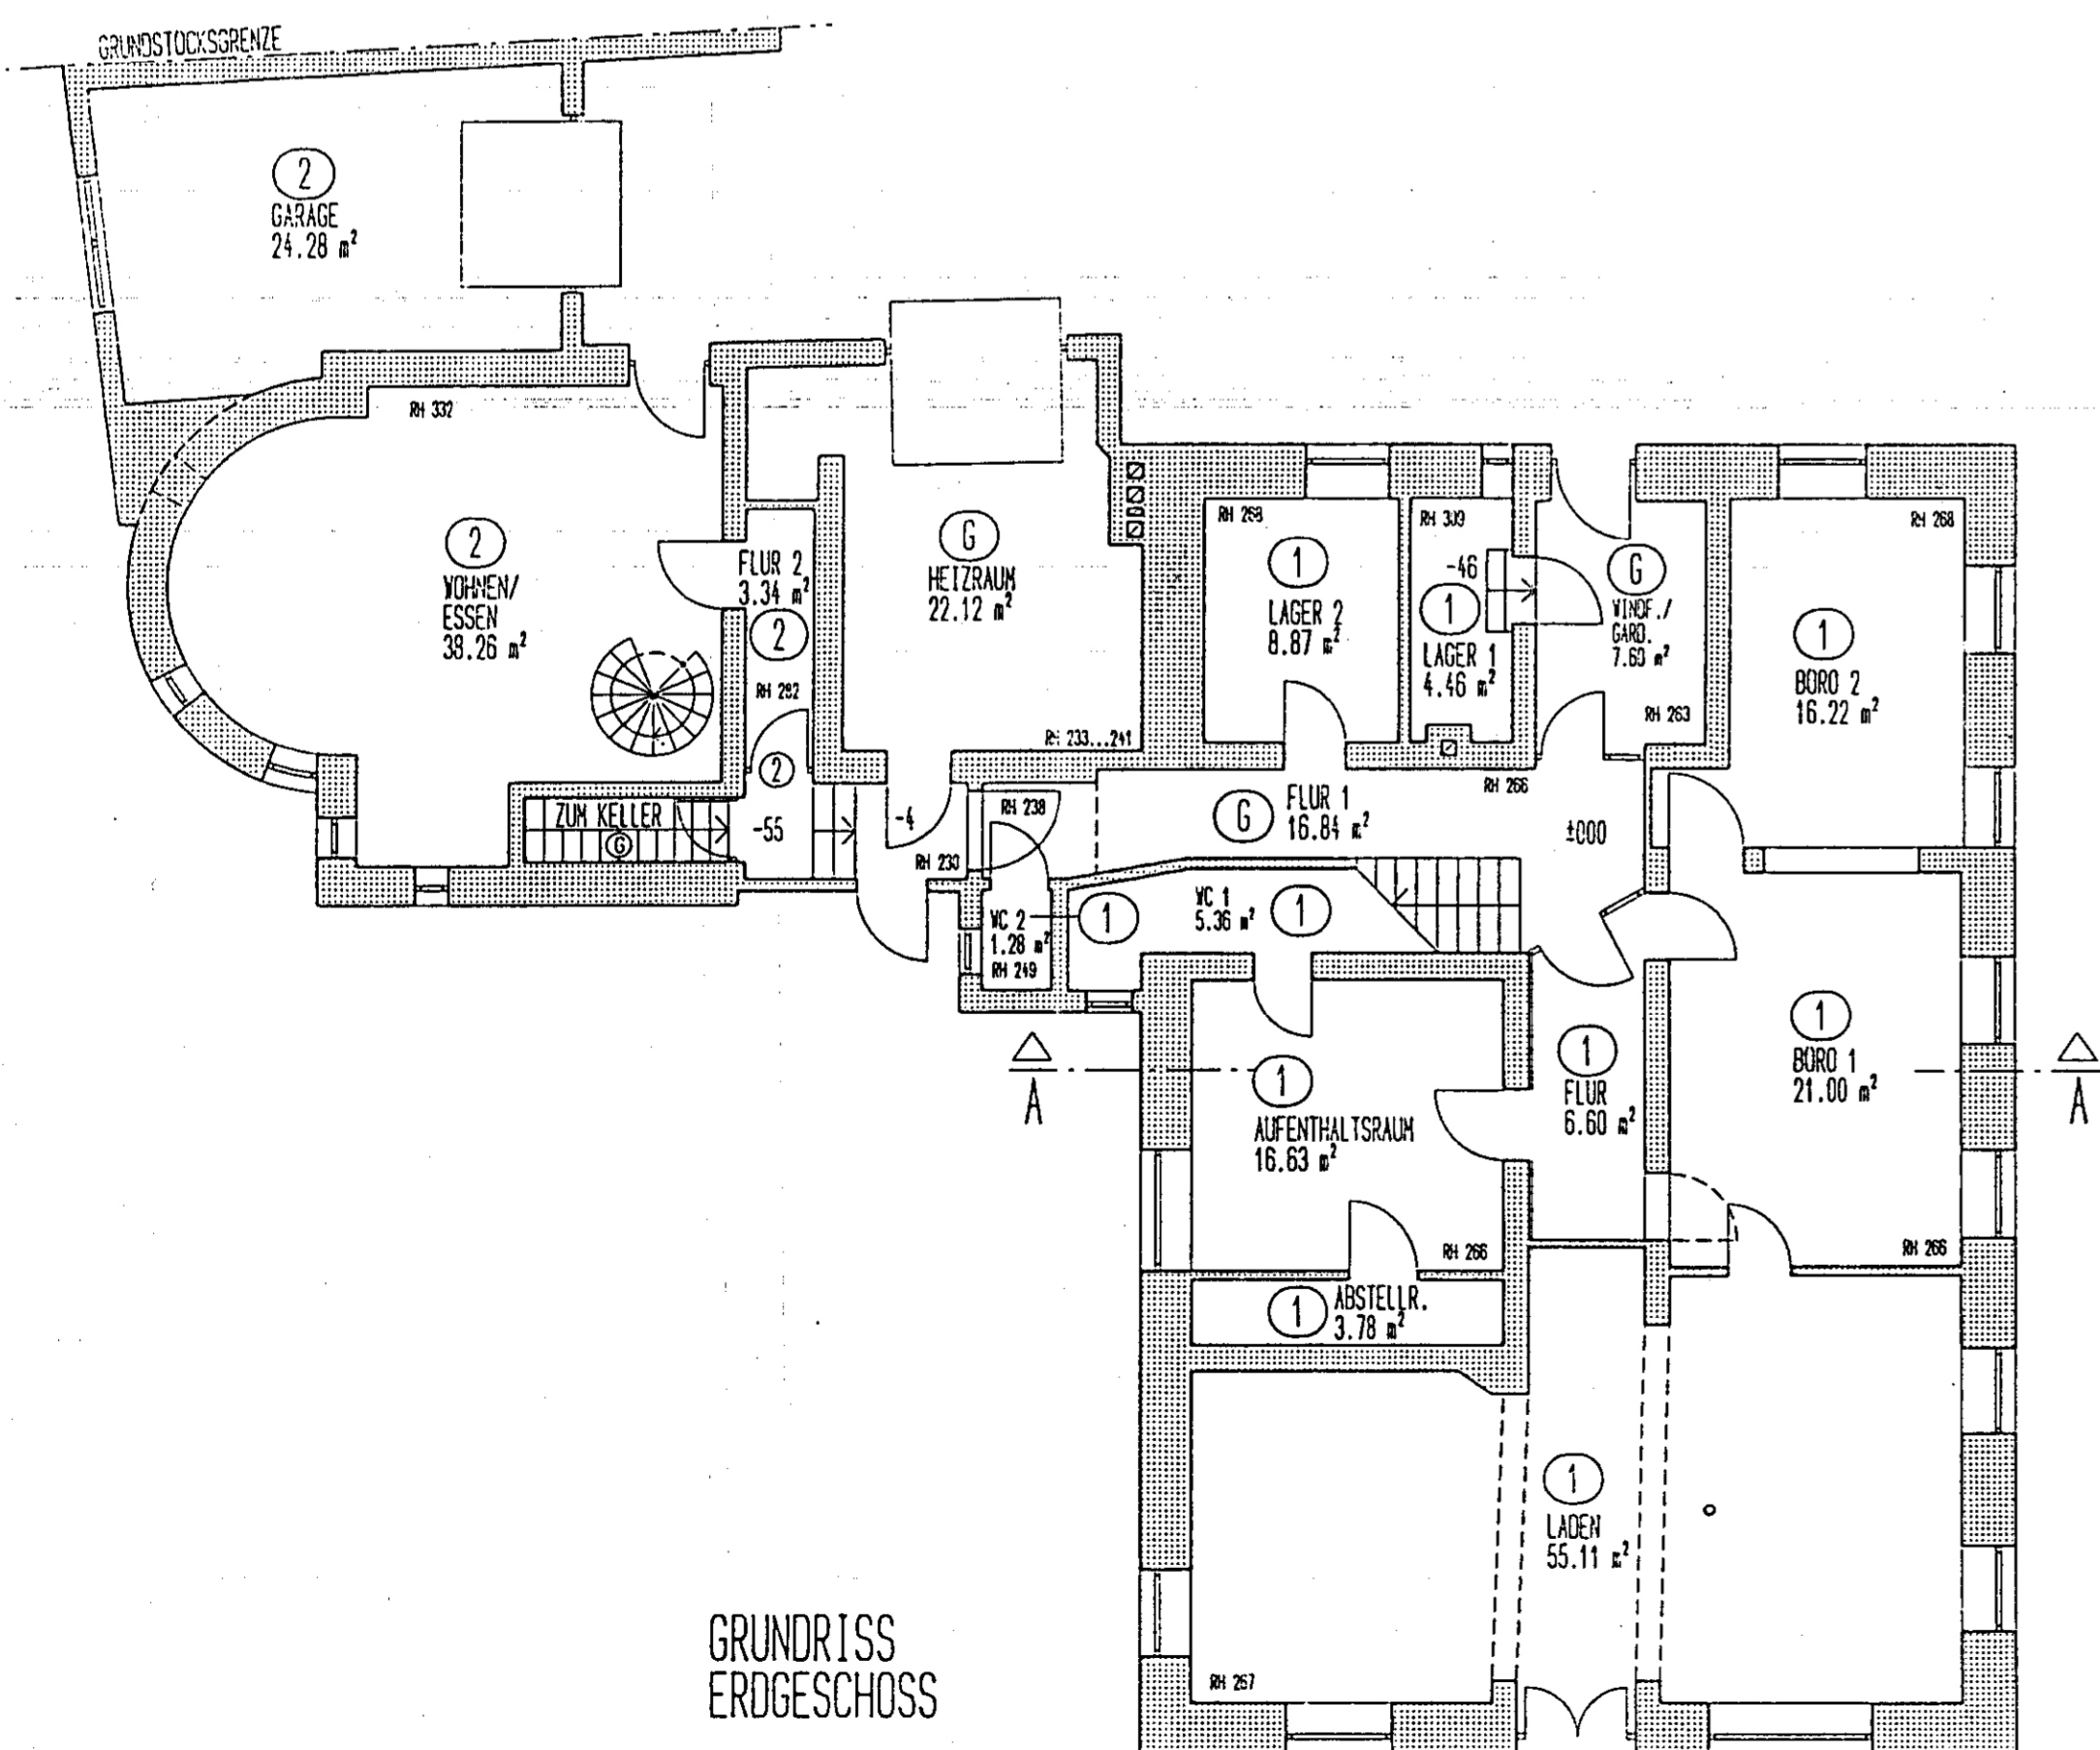

GRUNDRISS  
ERDGESCHOSS

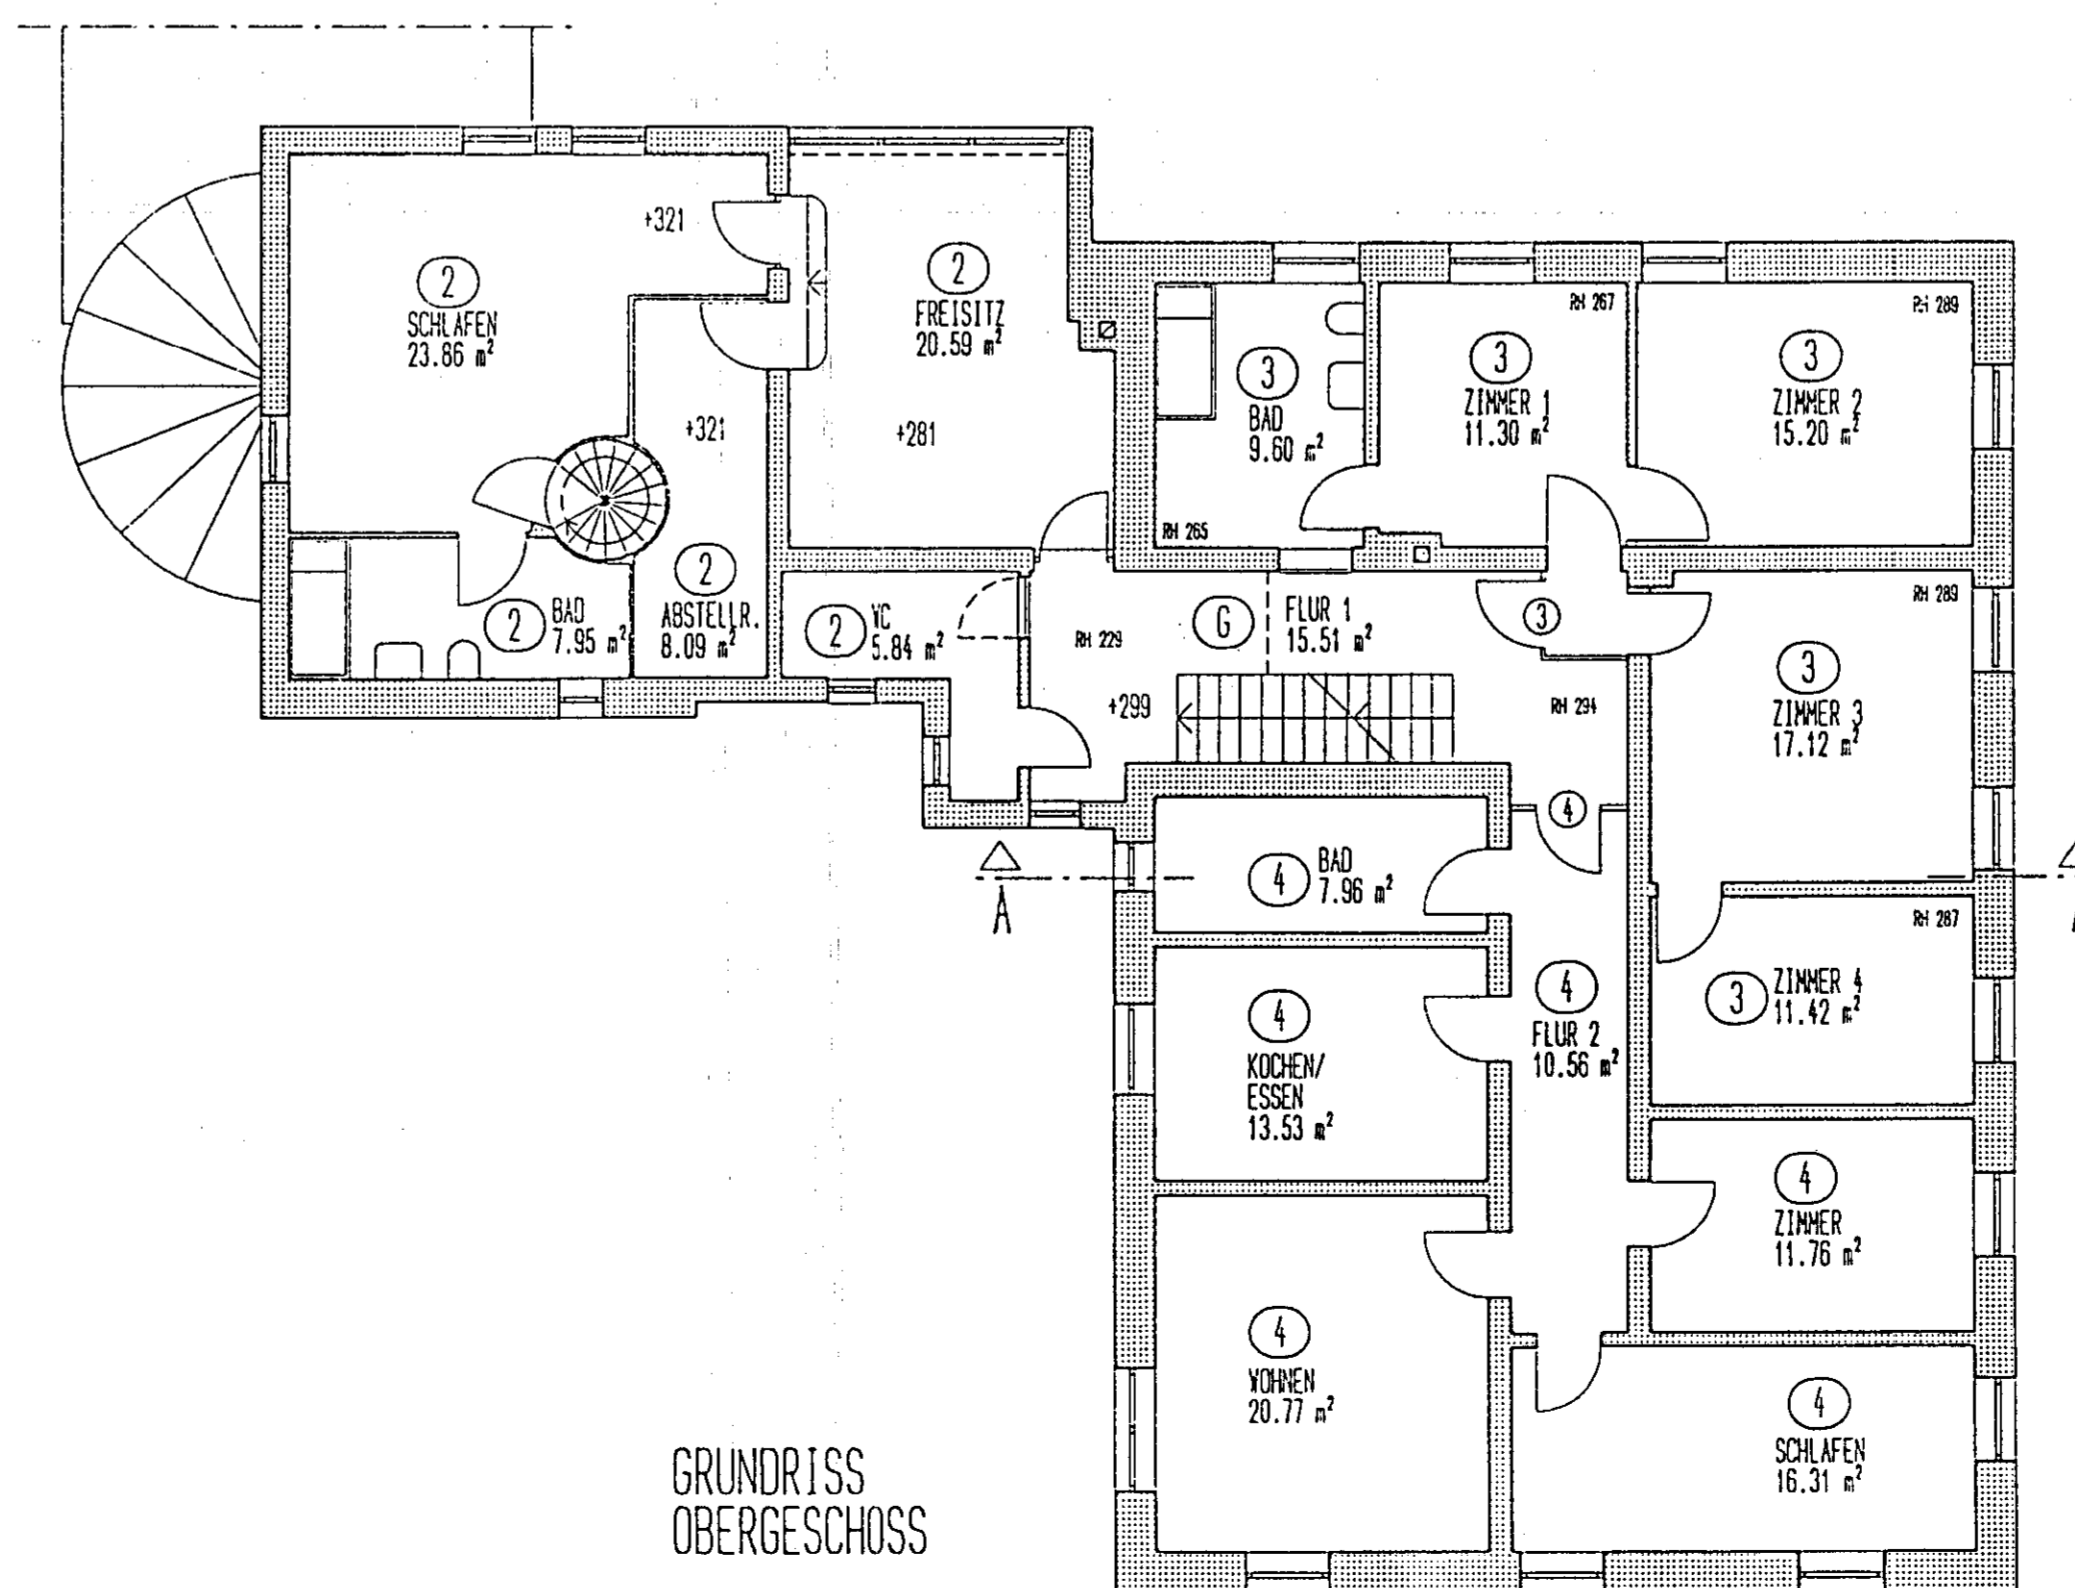

GRUNDRISS  
OBERGESCHOSS

BESTANDSPLAN-  
AUFTEILUNGSPLAN

WOHN.- UND GESCHÄFTSHAUS

KONRAD LIEHMANN  
UNTERER MARKPLATZ 18  
94513 SCHONBERG

GRUNDRISS M 1:100  
SCHNITT M 1:100

GRUNDSTÜCK : FLURST. NR. 220  
GEMARKUNG SCHONBERG  
UNTERER MARKPLATZ 18

PLANUNG : ARCHITEKTURBURO  
JOSEF STÖGER ARCHITEKT DIPL. ING. FH  
WEBERSTRASSE 24  
94513 SCHONBERG  
TEL. 08554/1818 FAX. 08554/2522

SCHONBERG, 18. NOVEMBER 1999