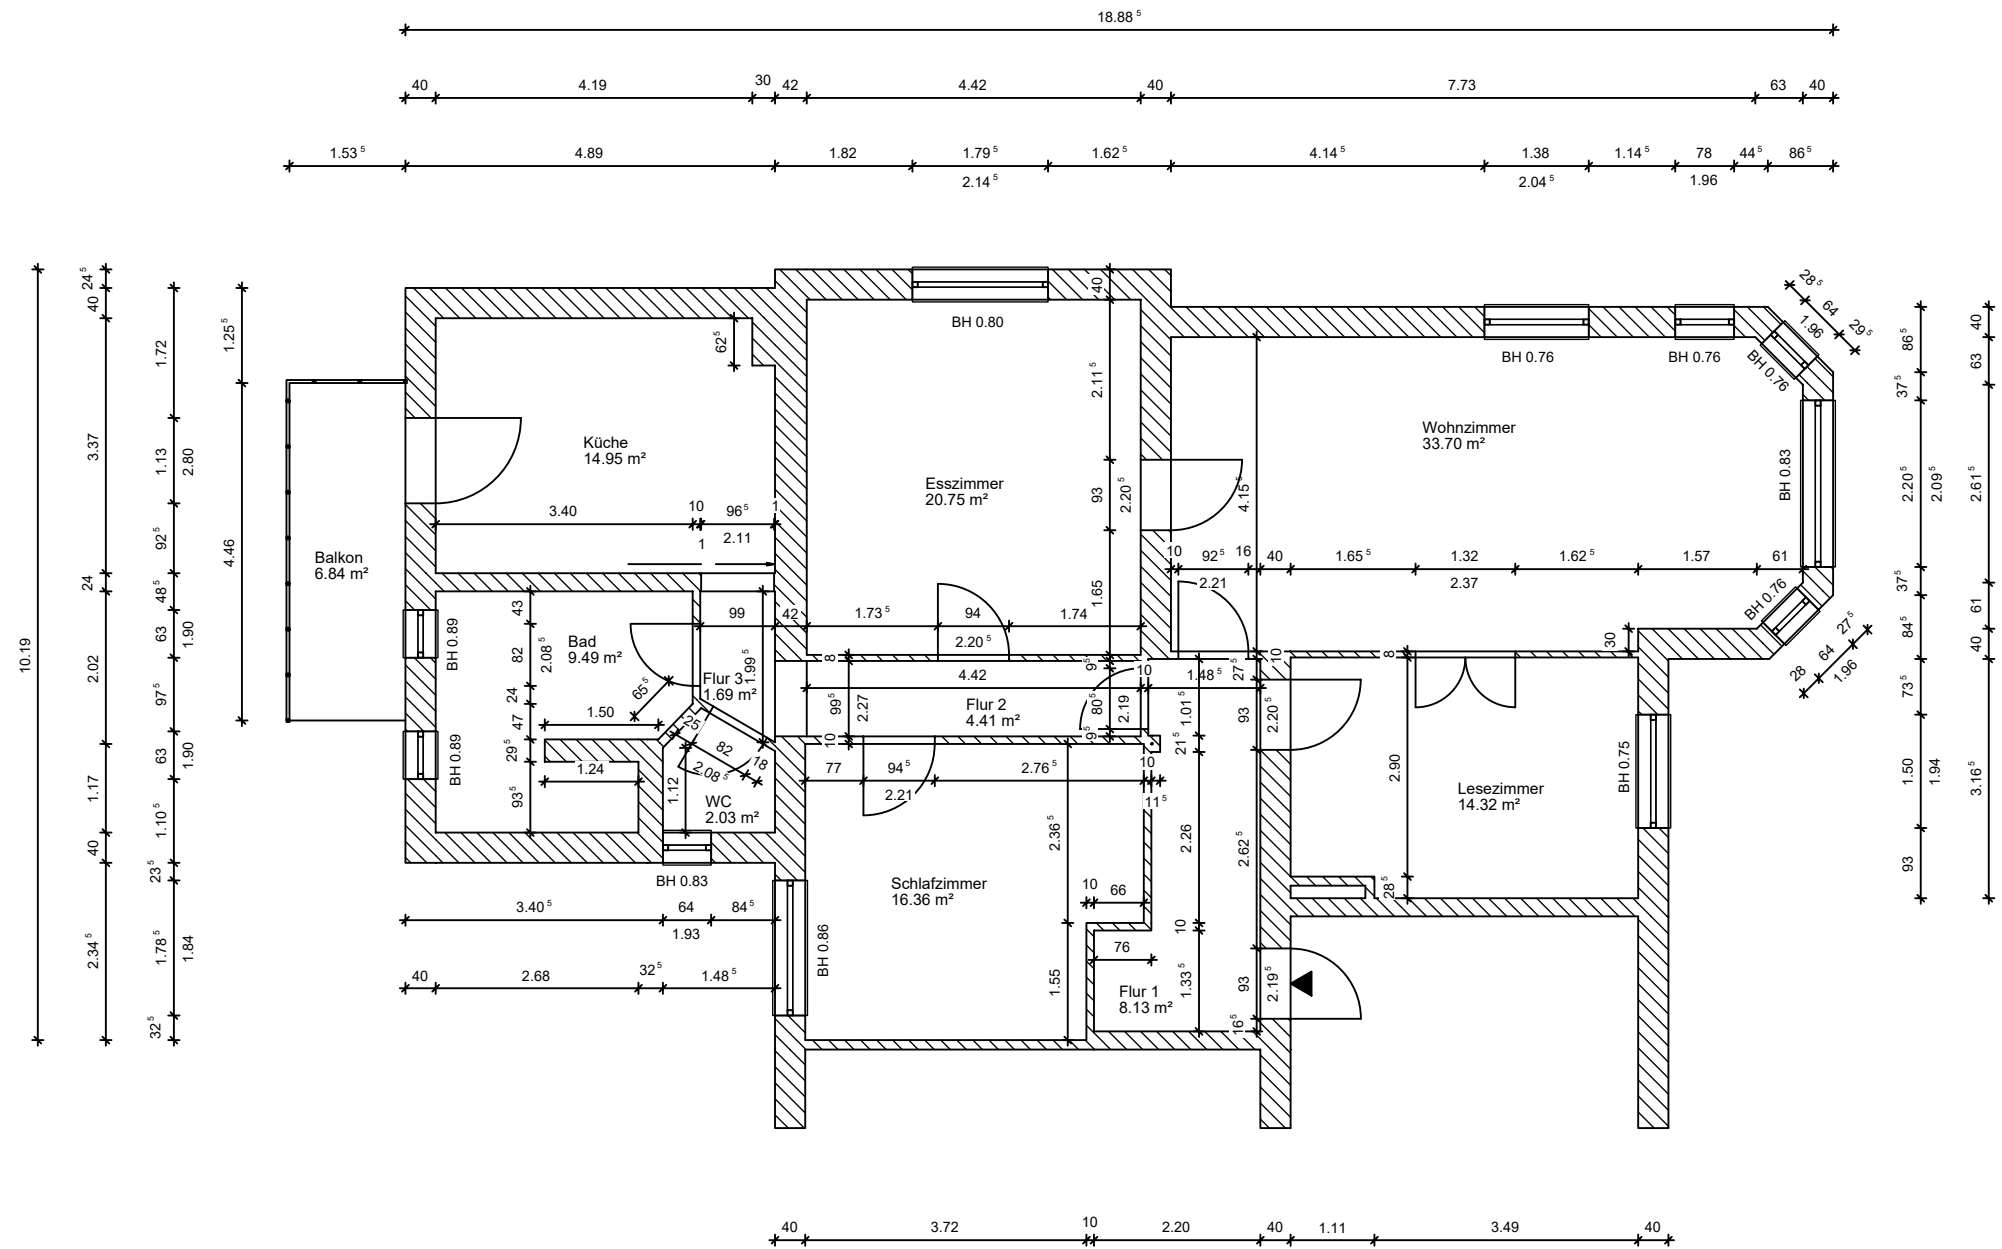
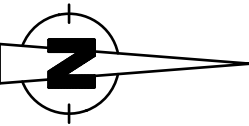


Projekt: MFH, Hohenzollernstr 27 in 14163 Berlin Zehlendorf		Projektnummer: 2022-10360	
Planinhalt: Grundriss 1.Obergeschoss Rechts		Plannummer: 3	
Planungsstand: Bestandsplan		Plangröße: A3	Maßstab: 1:100
Bauherr: Frau Christina Kittelmann Ansbacher Str 45 10777 Berlin	Architekt: BAUZEICHNUNGEN-RONNEBURG Inh. Bautechnikerin Sandra Ronneburg Edisonallee 19 14473 Potsdam	Plandatum: 02.09.2022	
		Index:	

Bauherr: _____			
Verfasser: _____			
H/B = 297 / 420 (0.12m²)			