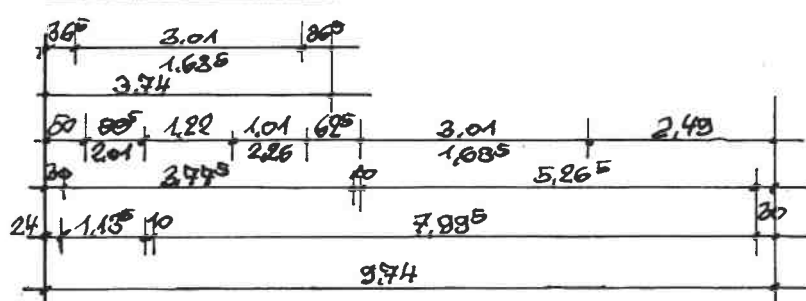
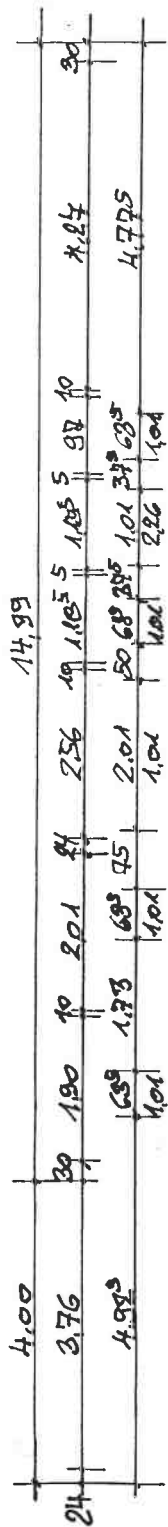


Wohnhaus
Kiefernweg 1
65510 Idstein
Bestandsplan
Stand 1.11.1993
H. 1:100
Erdgeschoss