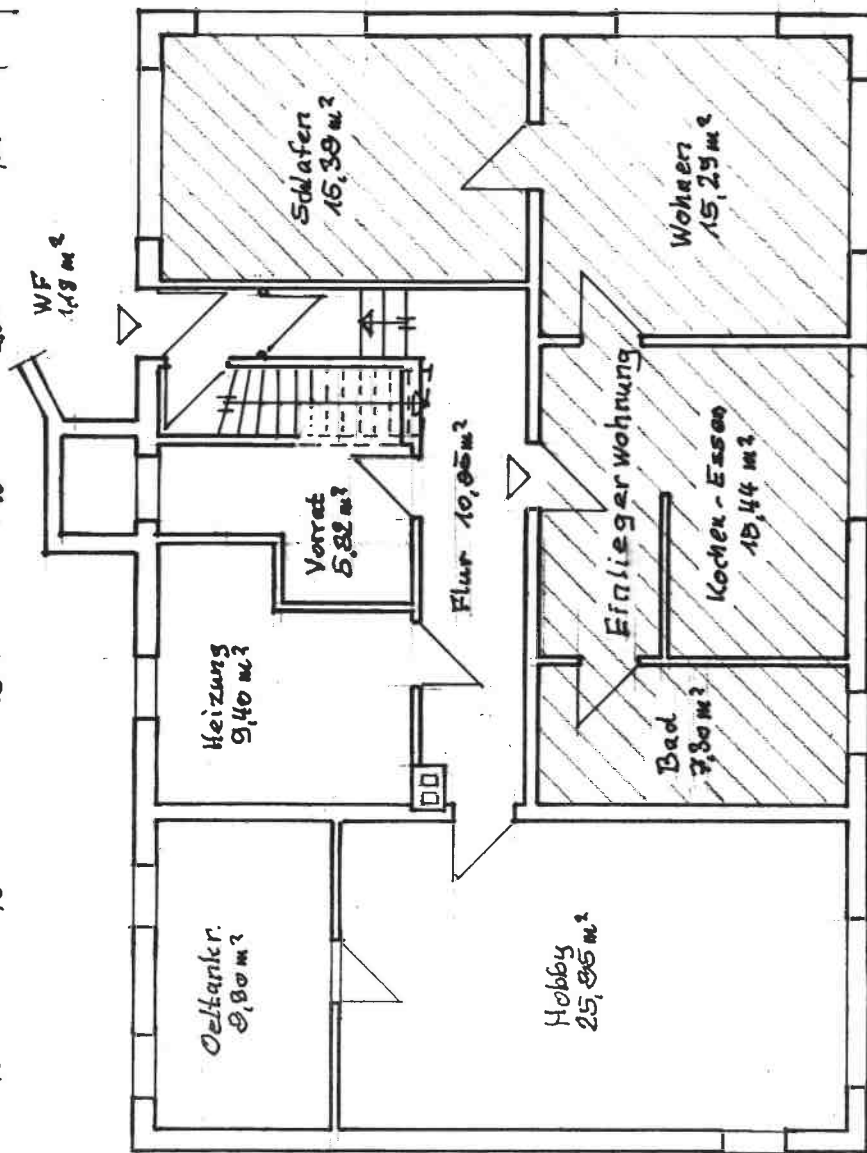
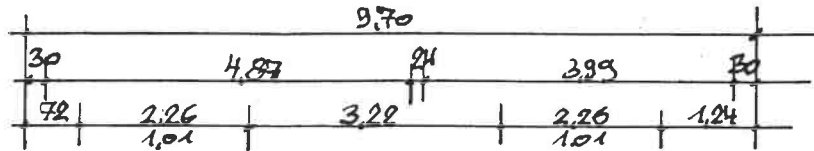
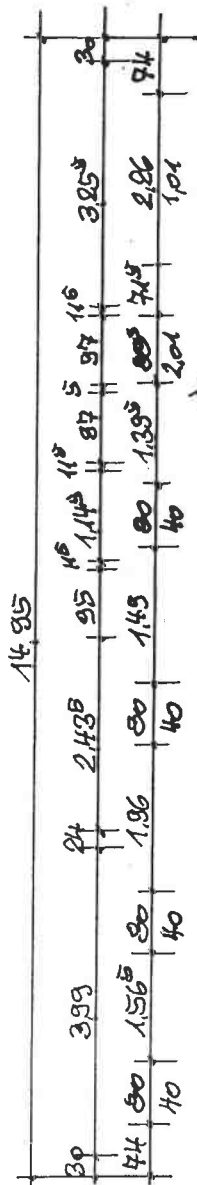


Wohnhaus
 Kiefernweg 1
 65510 Idstein
 Bestandsplan
 Stand. 1.12.1993
 M. 1:100
 Untergeschoss