


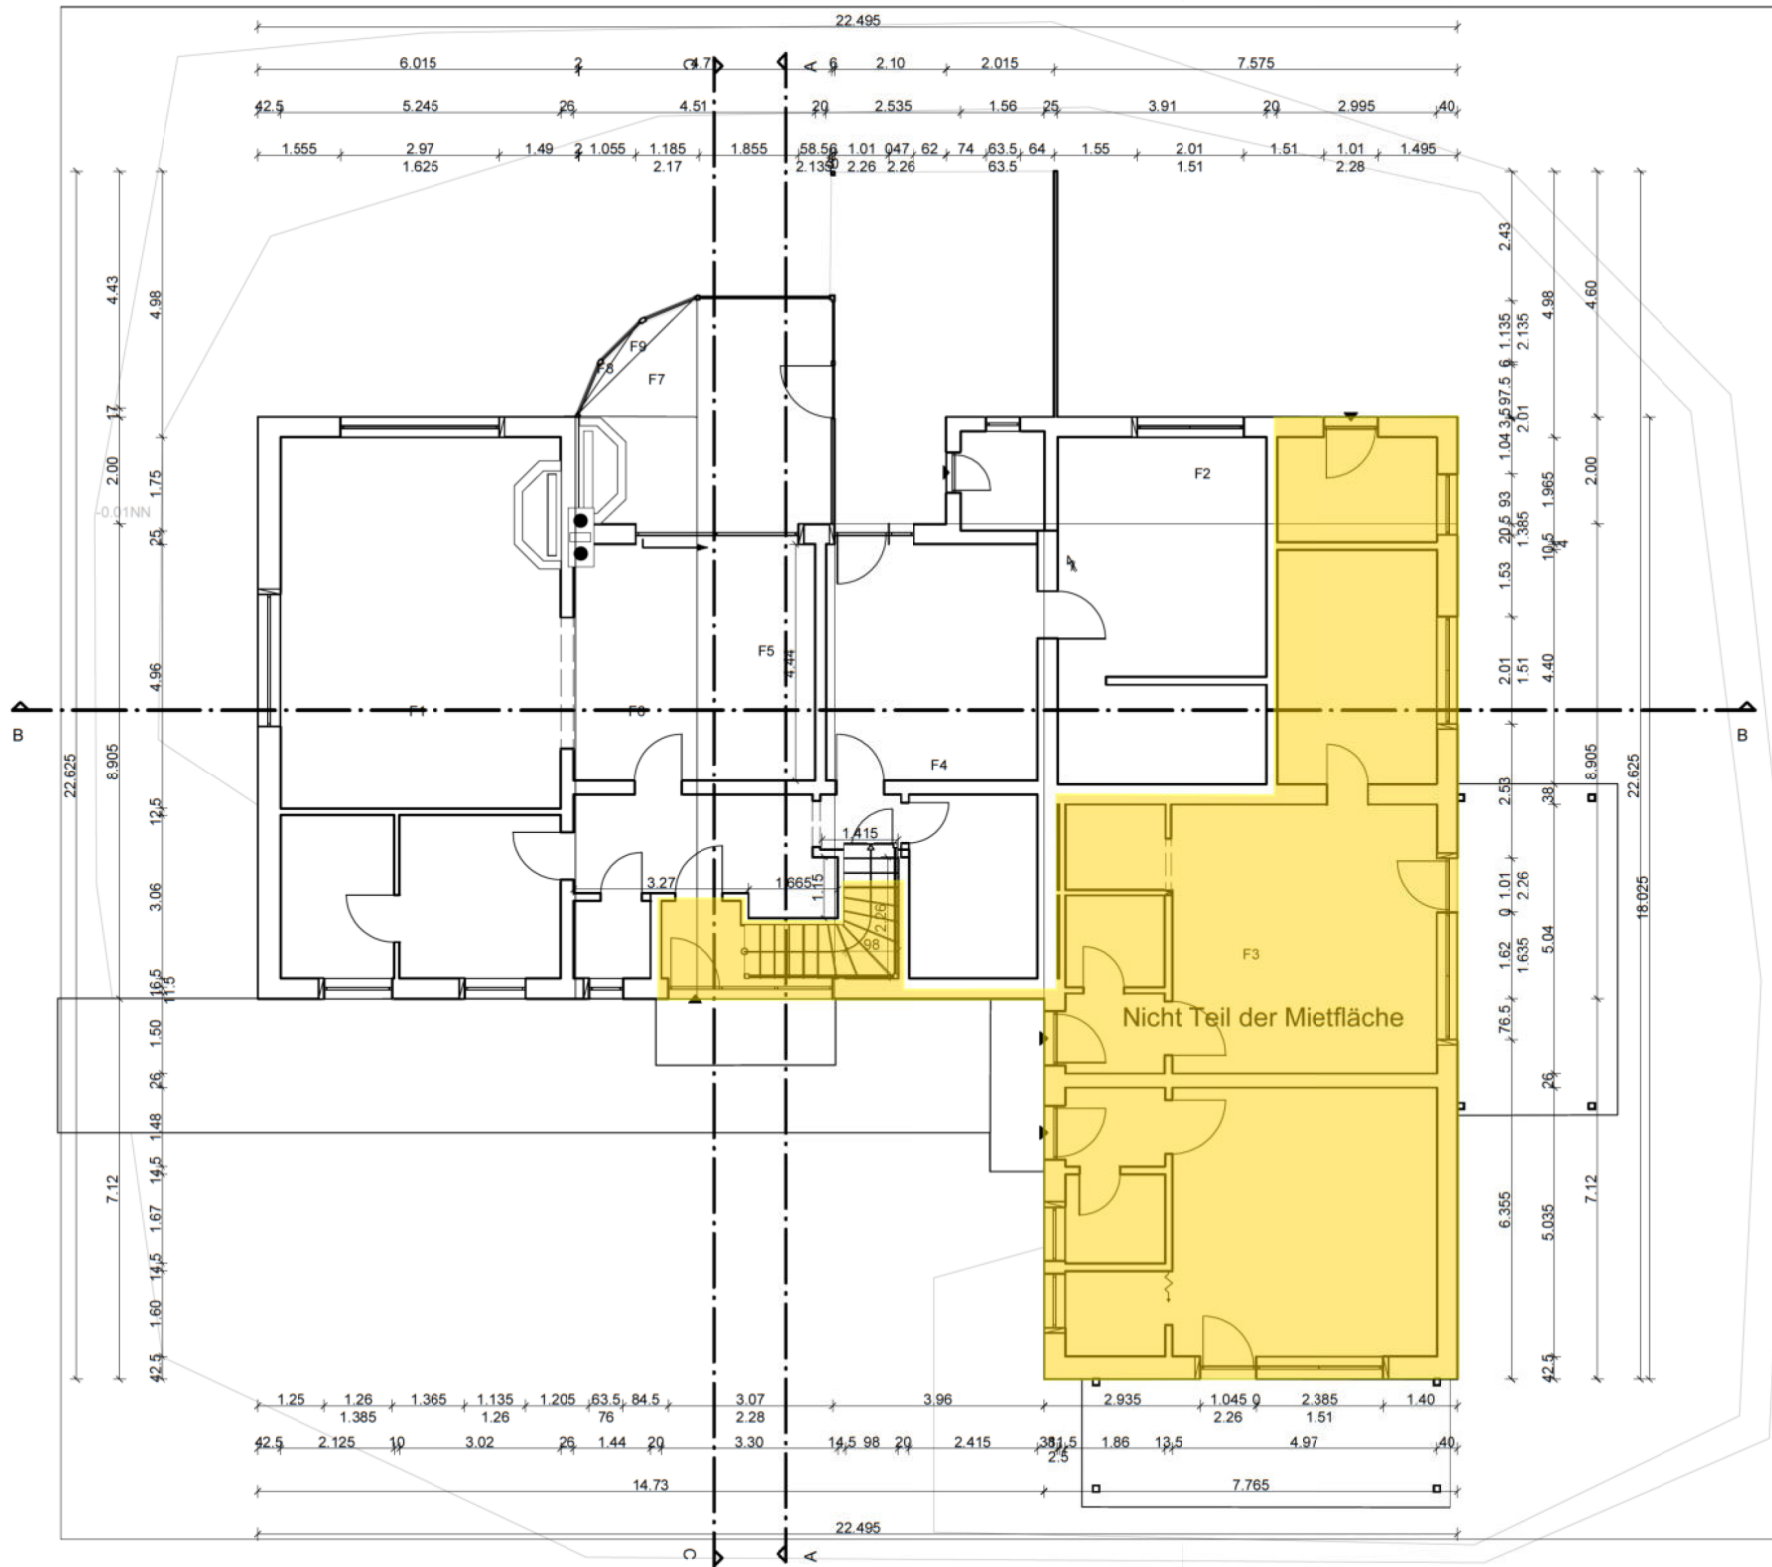

BESTANDSPLAN

Wohnhaus mit 5 WE
Uferallee 16
29549 Bad Bevensen

Planung

BAUHERR

Erdgeschoss M 1:100

gez.: Datum geänd.: Datum:

Unterschrift Bauherr

Unterschrift Entwurfsverfasser