




1. Obergeschoss

1.Obergeschoss Flächen

Büro 2:	
Empfang	13,08 m ²
Büro	29,99 m ²
Büro	32,74 m ²
Teeküche	6,05 m ²
Technik	4,58 m ²
Büro	15,25 m ²
Büro	19,42 m ²
Flur	4,23 m ²
WC H	2,40 m ²
WC D	2,40 m ²
Gesamt	130,14 m²
<hr/>	
Allgemeinflächen:	
Flur	5,61 m ²
Treppe	9,24 m ²
Gesamt	14,85 m²
<hr/>	
Büro 3:	
Büro	22,57 m ²
Büro	25,48 m ²
Flur	11,01 m ²
WC	2,77 m ²
Teeküche	11,78 m ²
Büro	30,42 m ²
Technik	4,58 m ²
Gesamt	108,61 m²

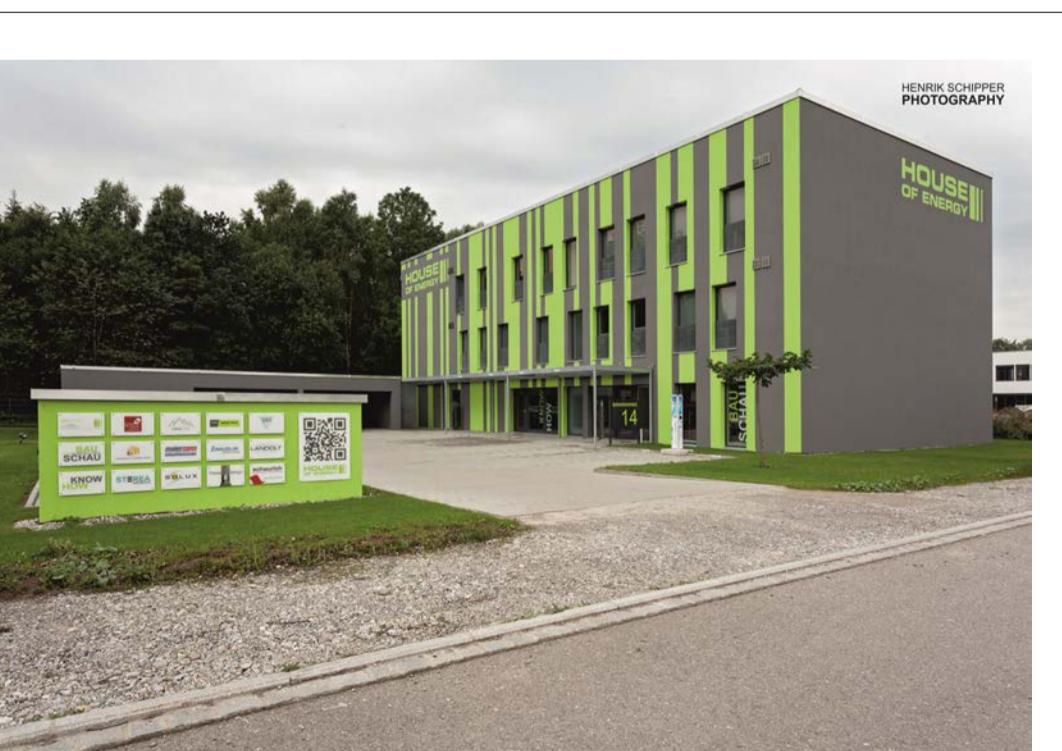

Wohngebäude mit Betriebsleiterwohnung
n Passivhaus Premium Standard mit
0,5 kWp Photovoltaikanlage und Ladesäule

avariaring 14 7600 Kaufbeuren

Bestandsplan Obergeschoss

011_BP_A_1.OG

50 - 841/1189 - A0

Erstellung darf ohne unsere Genehmigung nicht werden. Alle gesetzlichen Urheberrechte