




ERDGESCHOSS

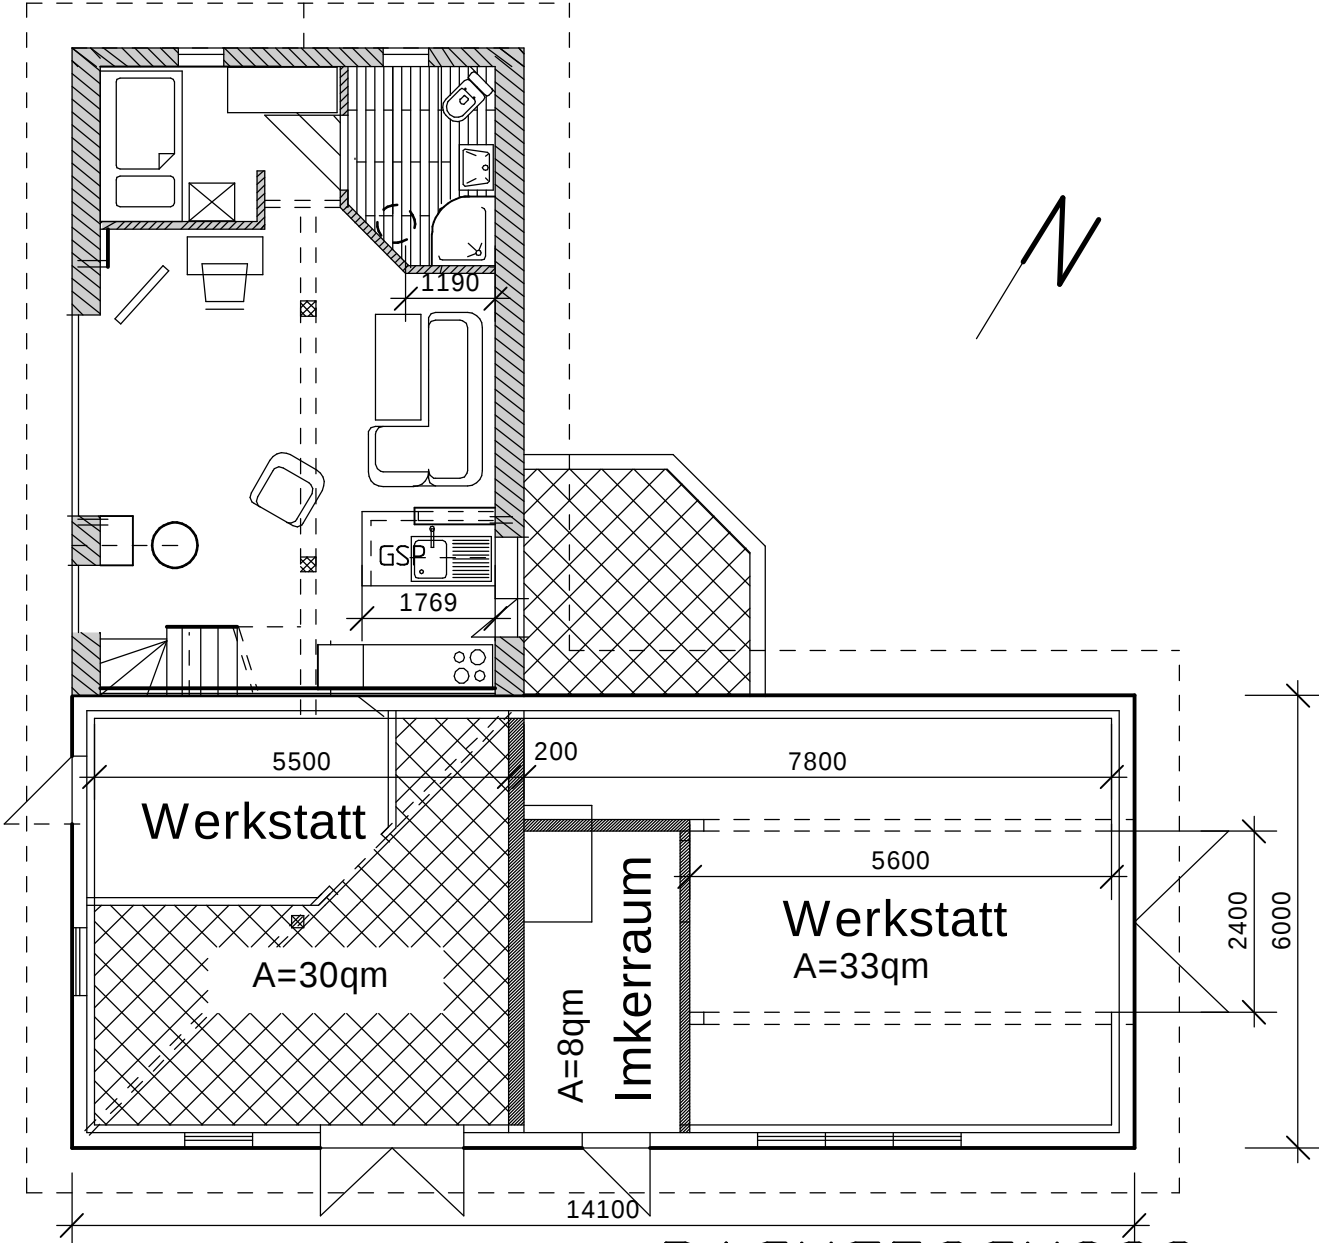

DACHGESCHOSS

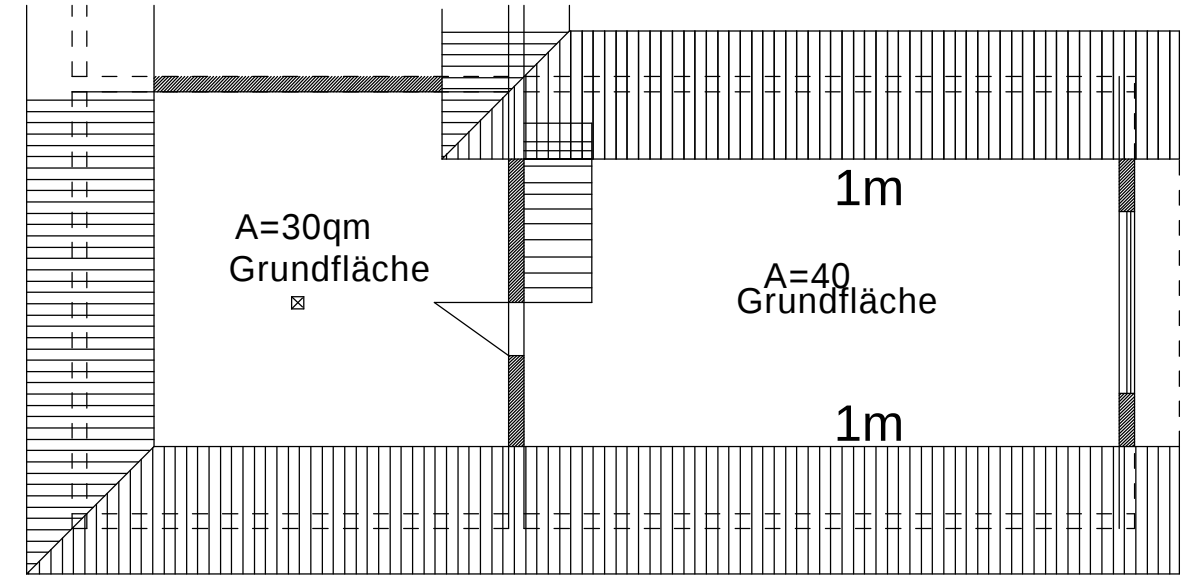

SCHNITT

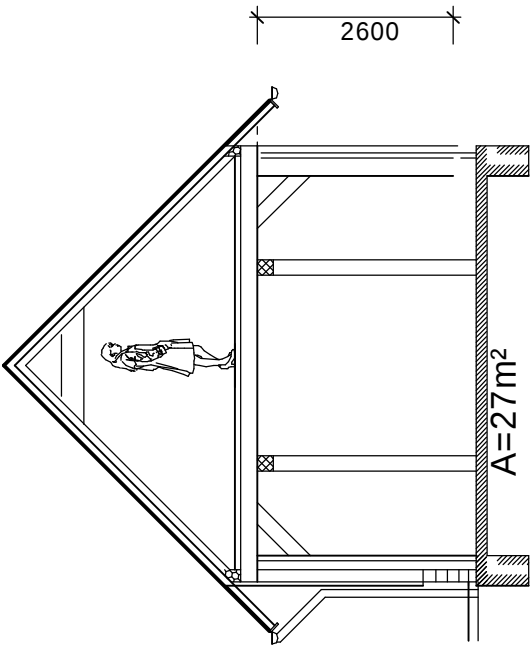

Bestandsplan
Nebengebäude-Werkstatt
Landhaus
Meierei 10

