


Podest
Wohnung 1



Bestandsplan

Dachgeschoss
Landhaus
Meierei 10

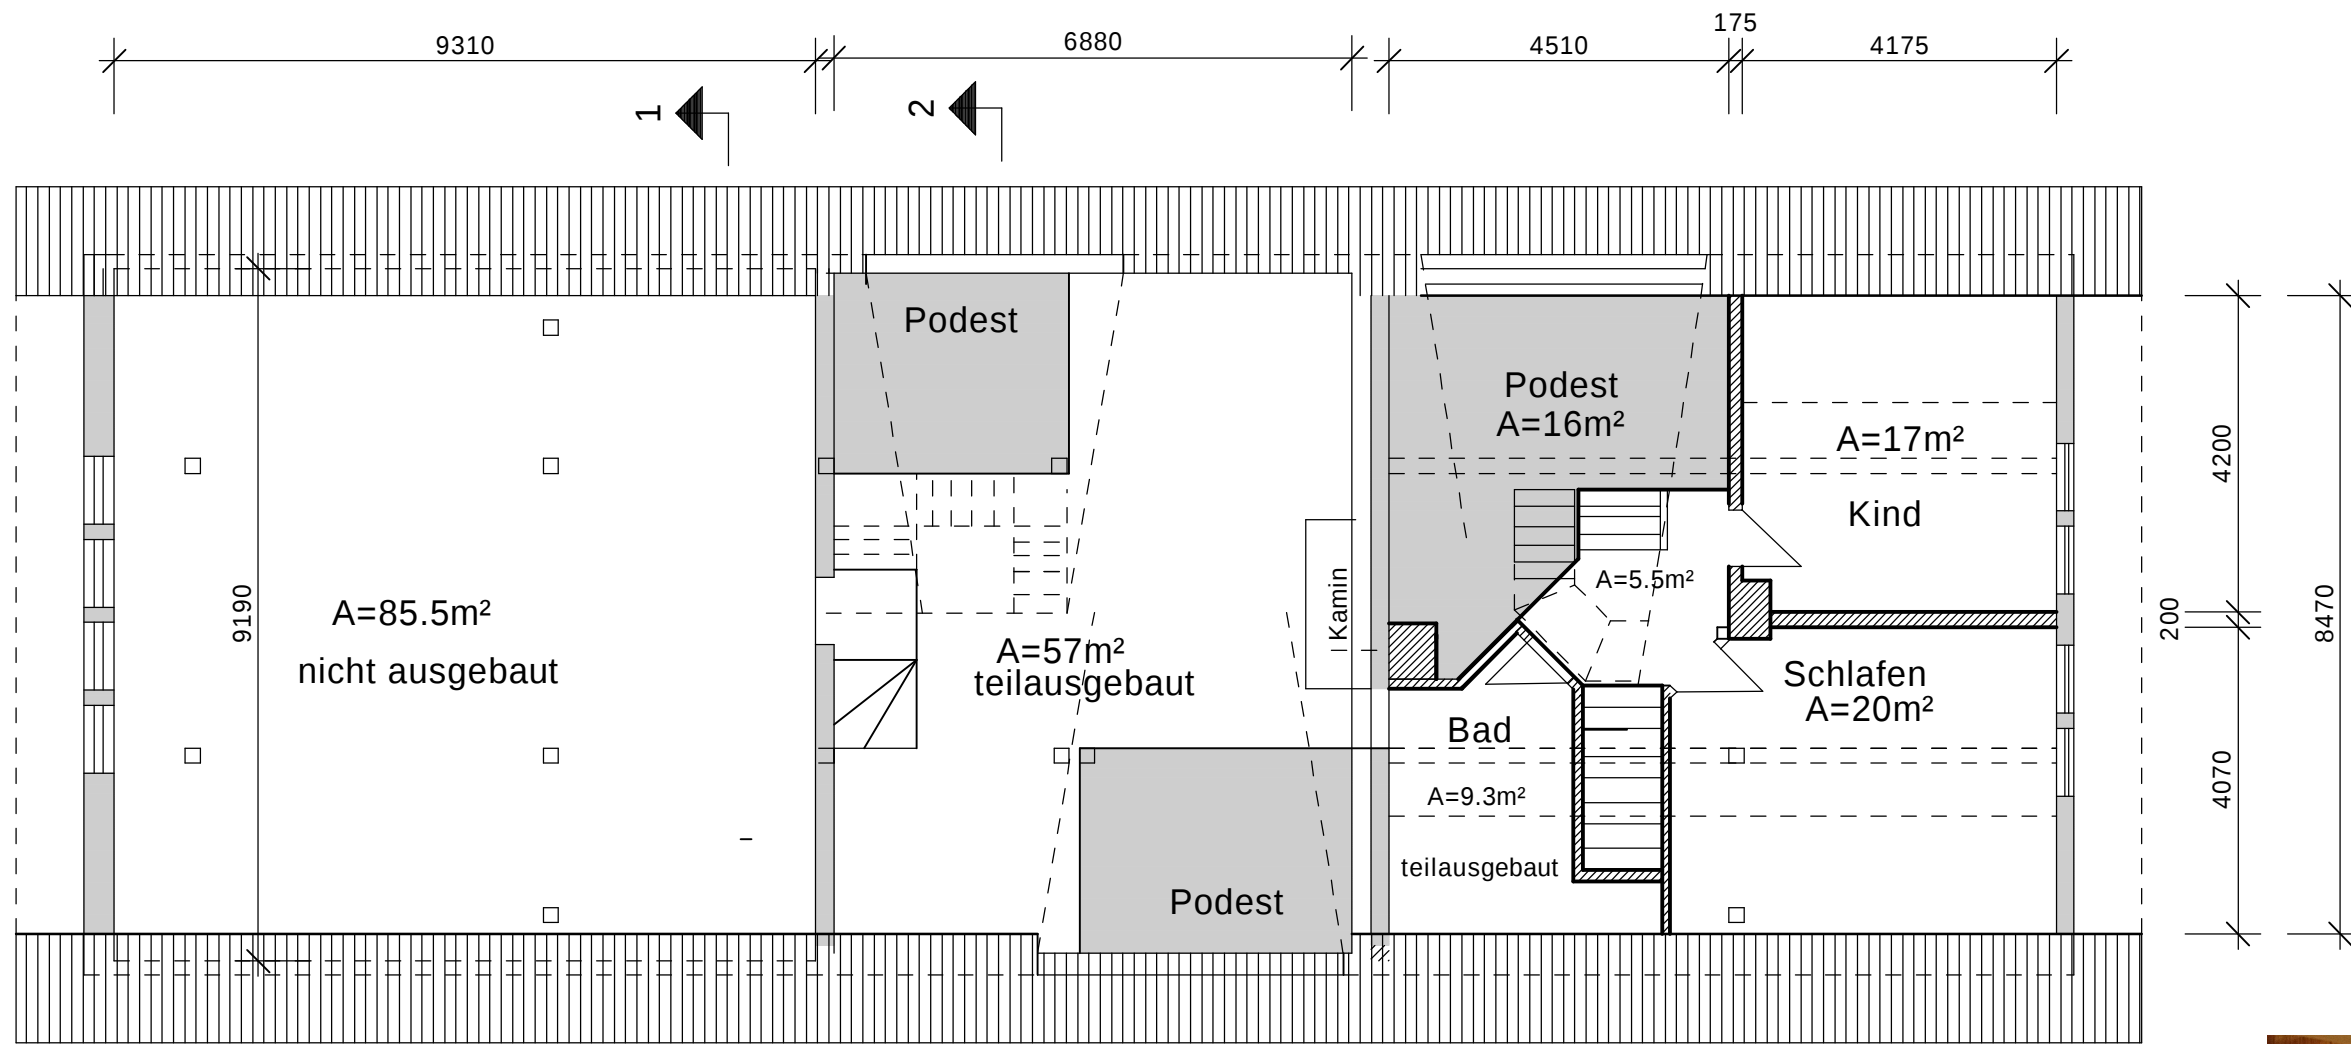

Alle Maße Ca.-Maße!