
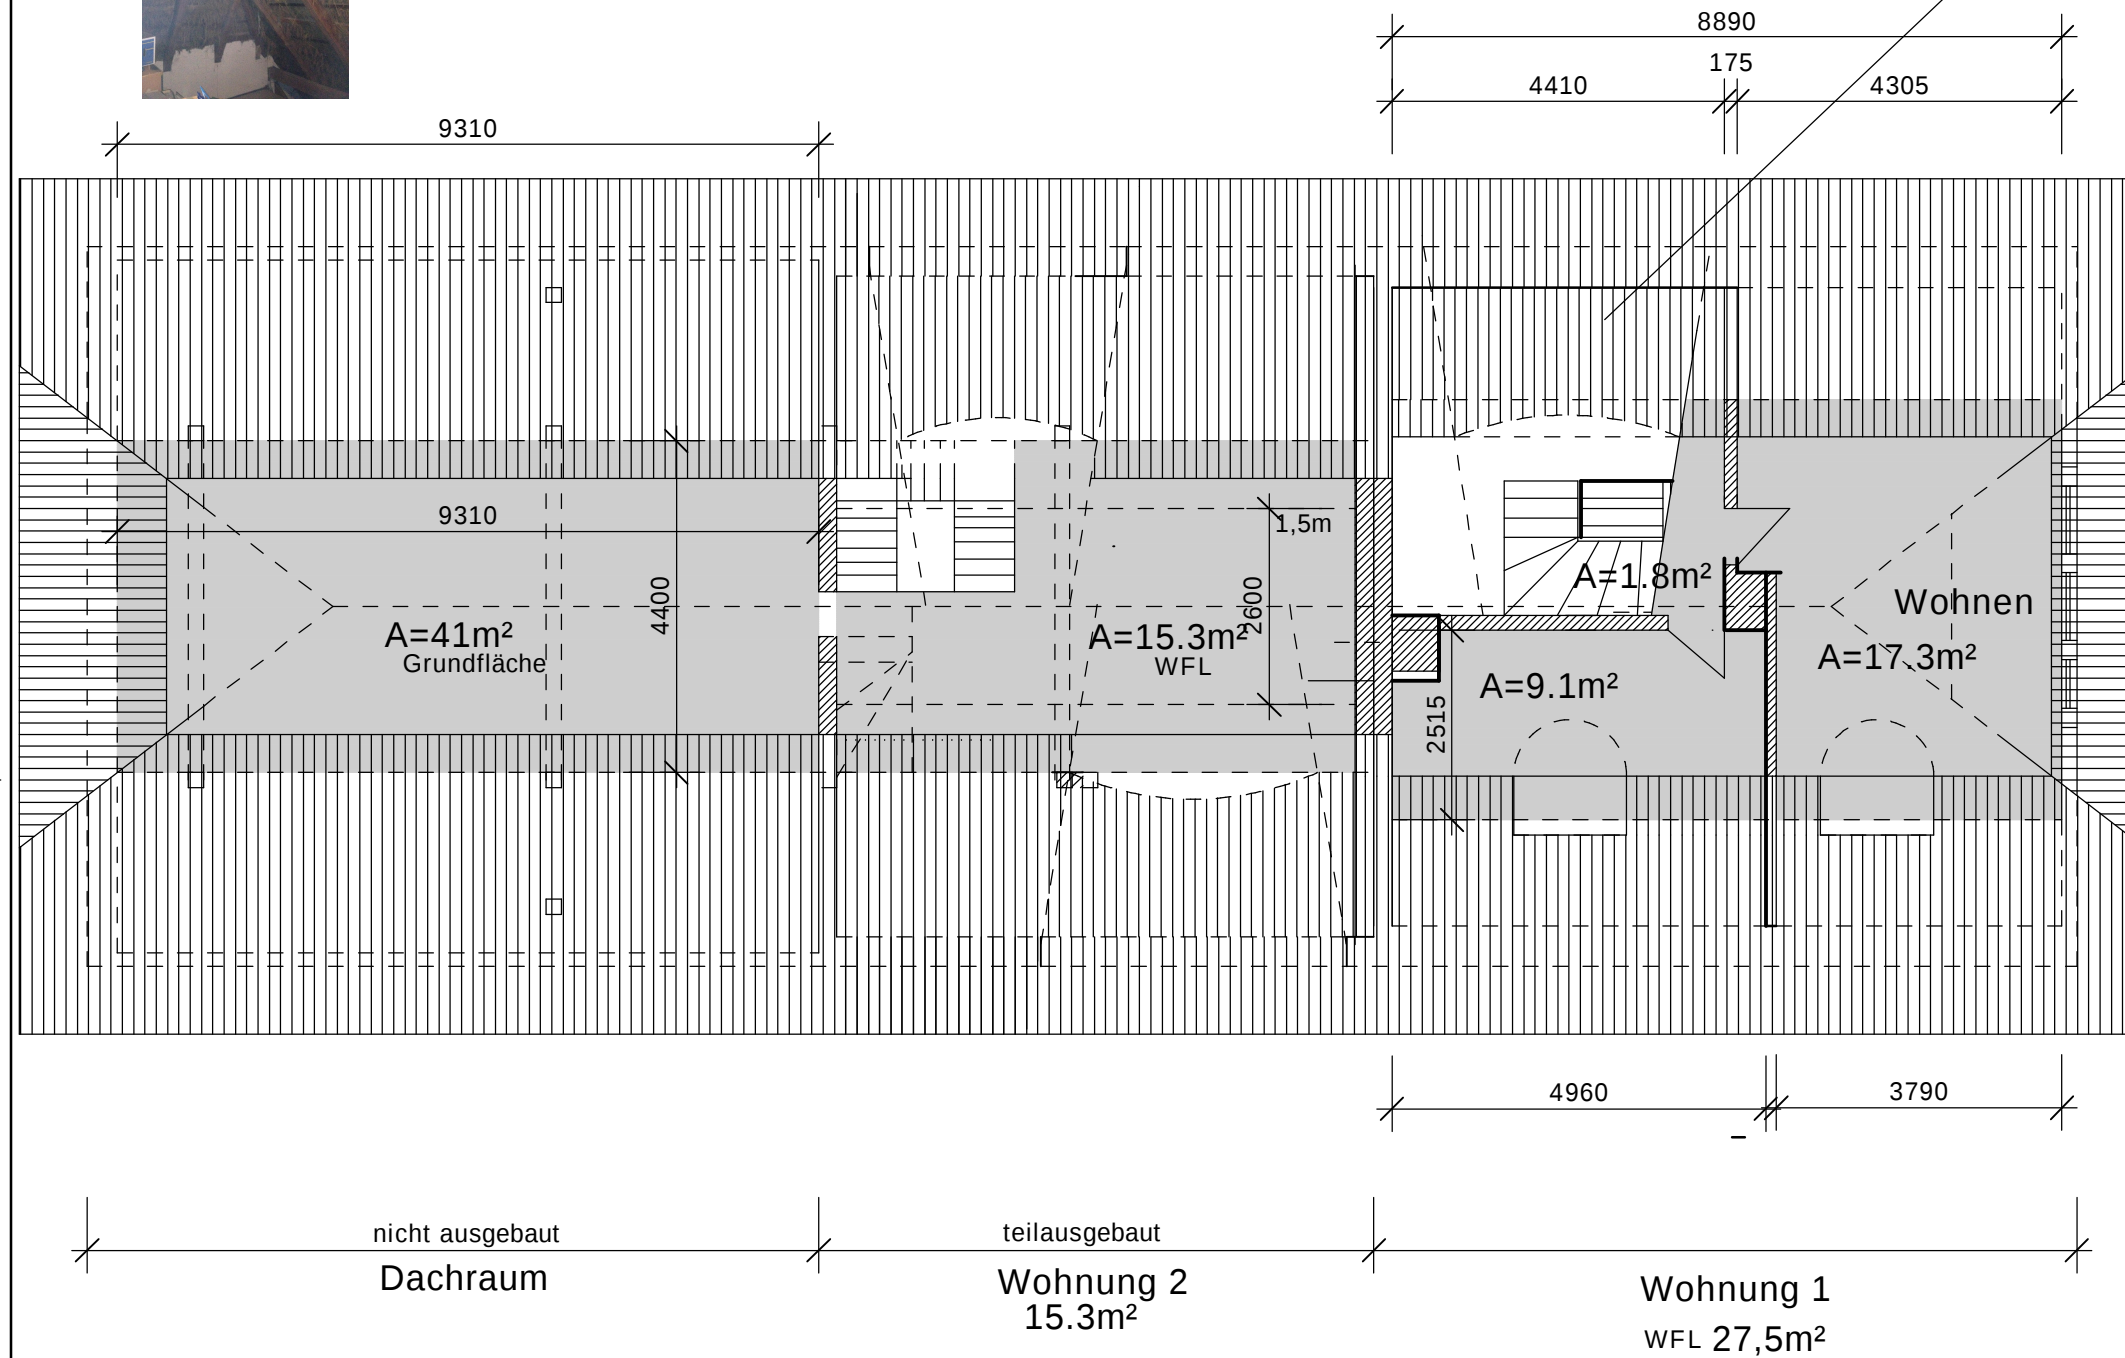


Bestandsplan

Spitzboden
Landhaus
Meierei 10

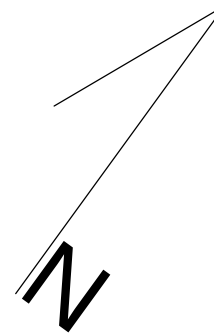