





A= 26m²

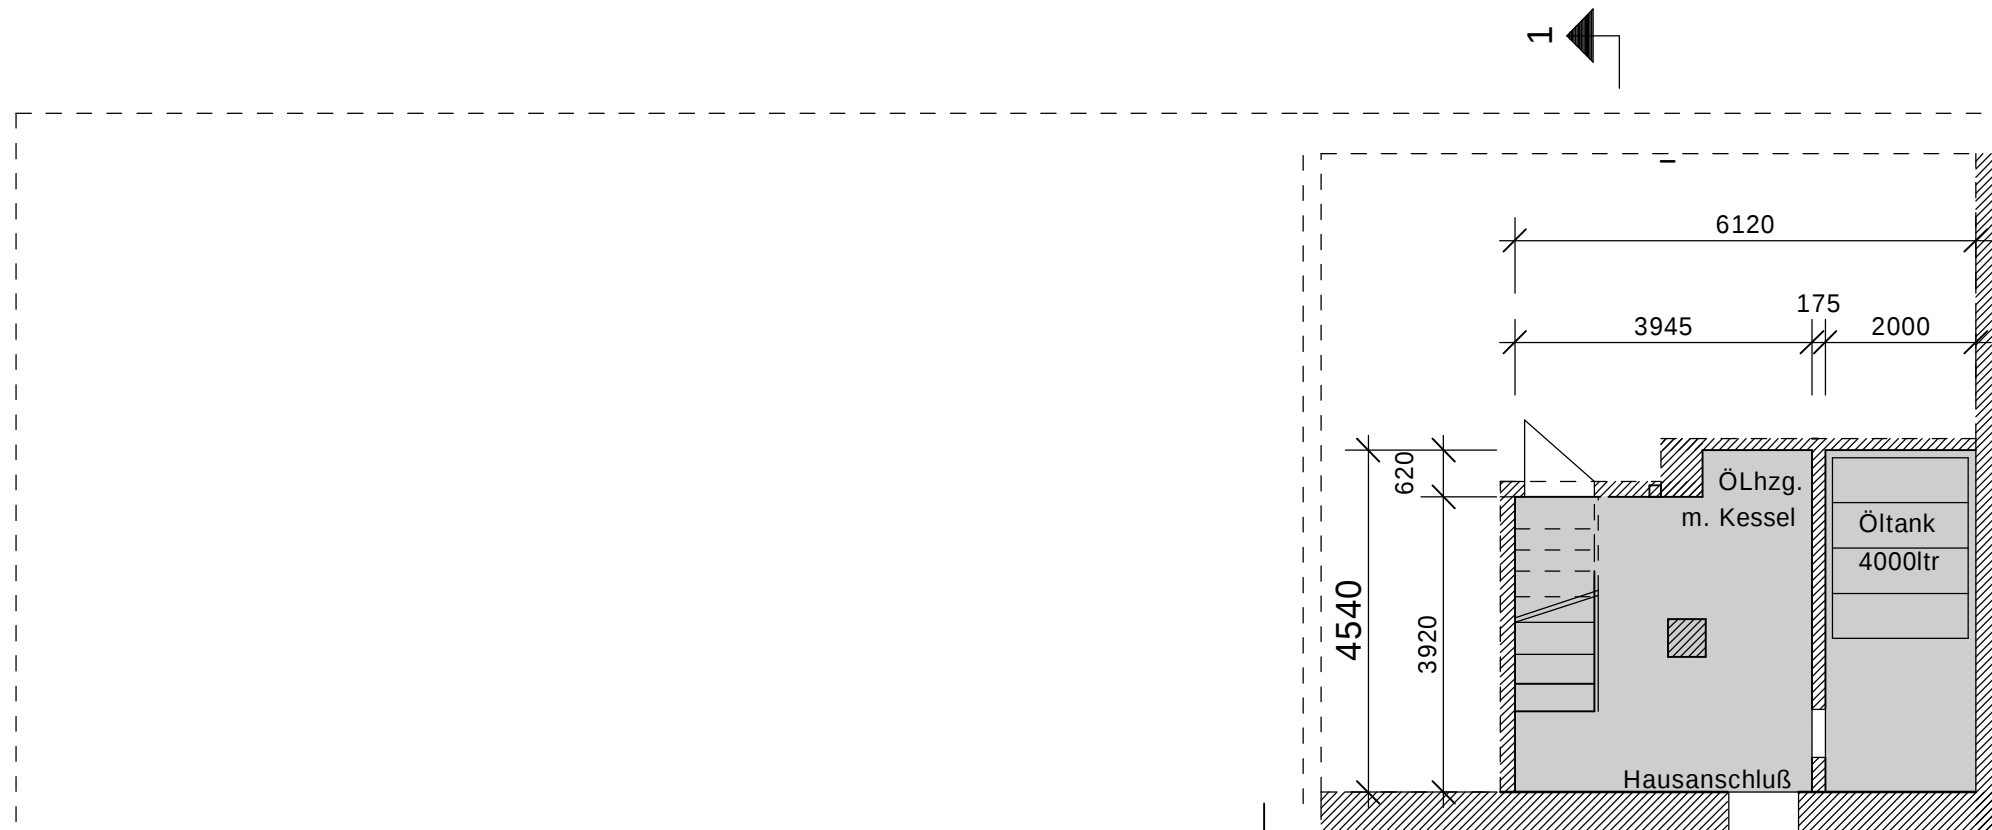

Schnitt 1-1

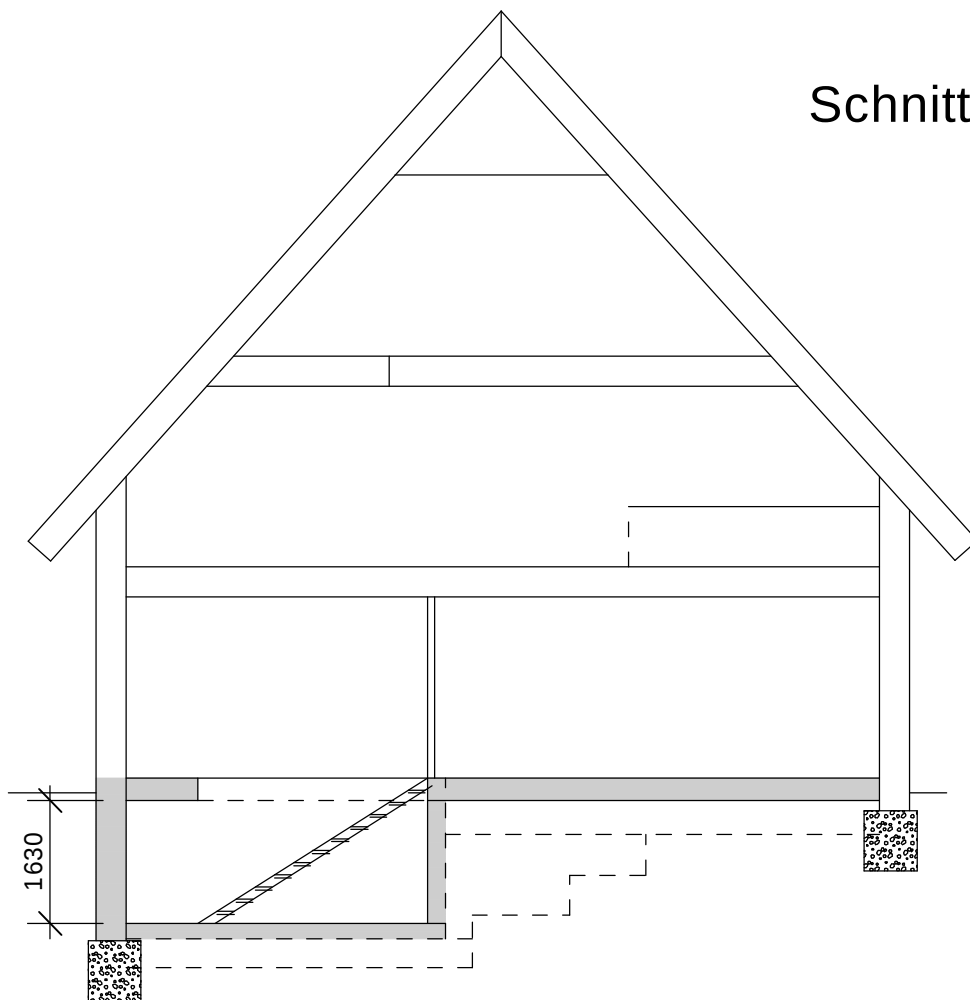

Alle Maße Ca.-Maße!



Ölstutzen



Kellerlichtschacht



Niedergang

Bestandsplan
Teilunterkellerung
Landhaus
Meierei 10