


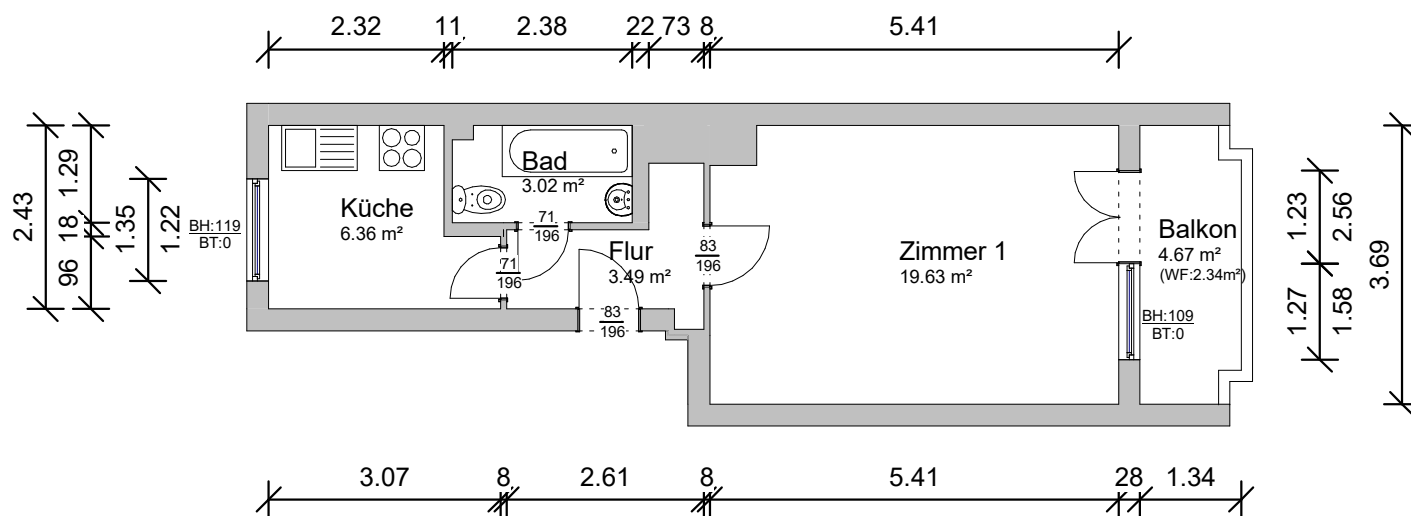

Alle Maße sind am Bau zu prüfen!

architekt4you.de

Warschauer Str. 61
10243 Berlin
www.architekt4you.de

Objekt: Manteuffelstr. 67 in 12103 Berlin

Wohnung 4. Obergeschoss links

BESTANDSPLAN

M.: 1:100 DIN A4 30.10.2025