
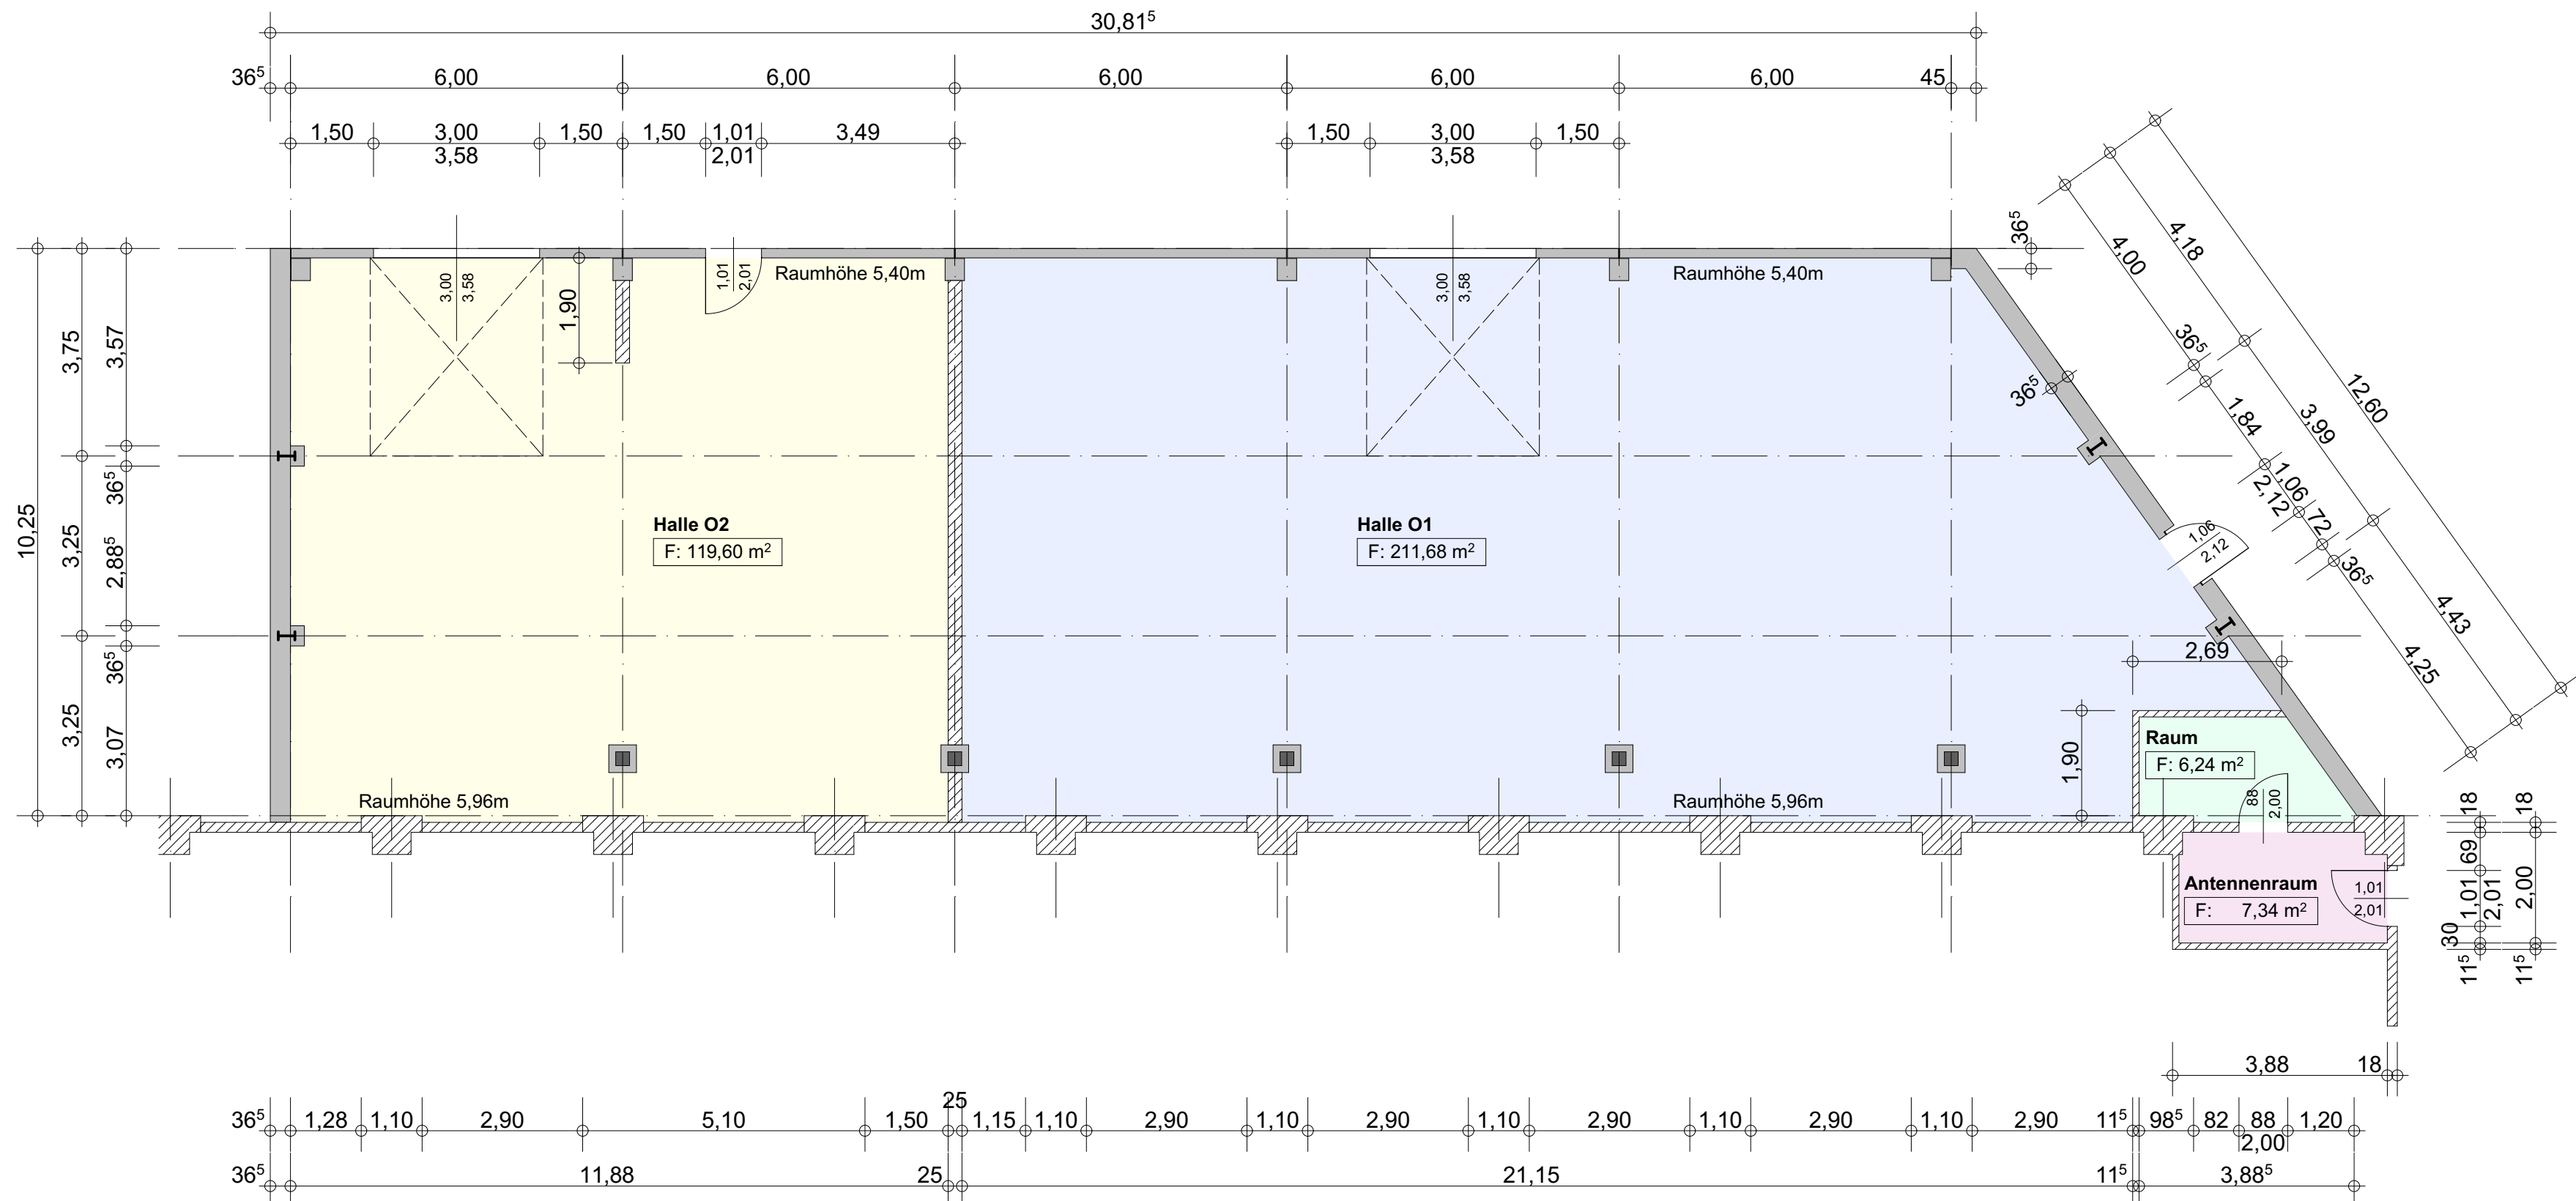


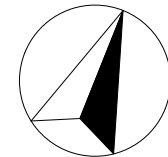

Hinweise:

1. Alle Maße sind am Bau zu prüfen!
2. Grundlage für die Pläne sind ungeprüfte Bestandspläne vom Auftraggeber.

Auftraggeber
NAWO GmbH
Schützenplatz 14
01067 Dresden

Projekt
Digitalisierung Bestandspläne
Müglitztalstraße 43
01809 Dohna

Planer
BAUPLANUNG
Dipl. Ing.
Claudia Höpping
Iglauer Straße 8
01279 Dresden
Tel. 0351/311 33 49

Fachplaner

Grundriss Halle O1/O2

Maßstab
1:100
Datum
28.10.2025

gezeichnet
Wiedemann
Projekt-Nr.

Blatt-Nr.