
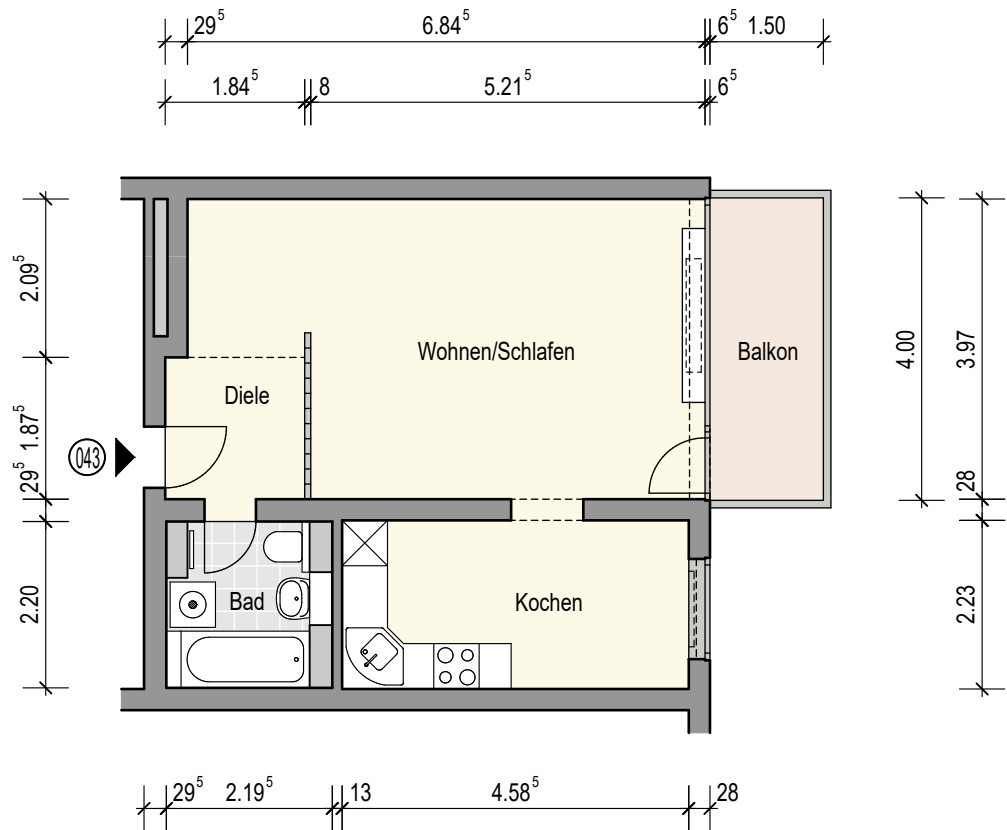


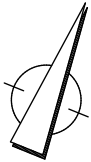

Bestandsplan erstellt gem. örtl. Aufmaß vom 15.07.2025.
Maßangaben können geringfügige Ungenauigkeiten aufweisen.
Alle Konstruktionen und Maßangaben sind vor Kalkulation
und Ausführung weiterer Planungen vor Ort zu prüfen.

Objekt	Theodor-Heuss-Str. 81 42109 Wuppertal	Datum	16.07.2025
		Maßstab	1 : 100
		erstellt	Iris Hölter Büro für Bauzeichnungen Hoeschstr. 38 42289 Wuppertal
Zeichnung	Bestandsplan	Hölter	
Planinhalt	2. Obergeschoss Grundriss WHG Nr. 043		