


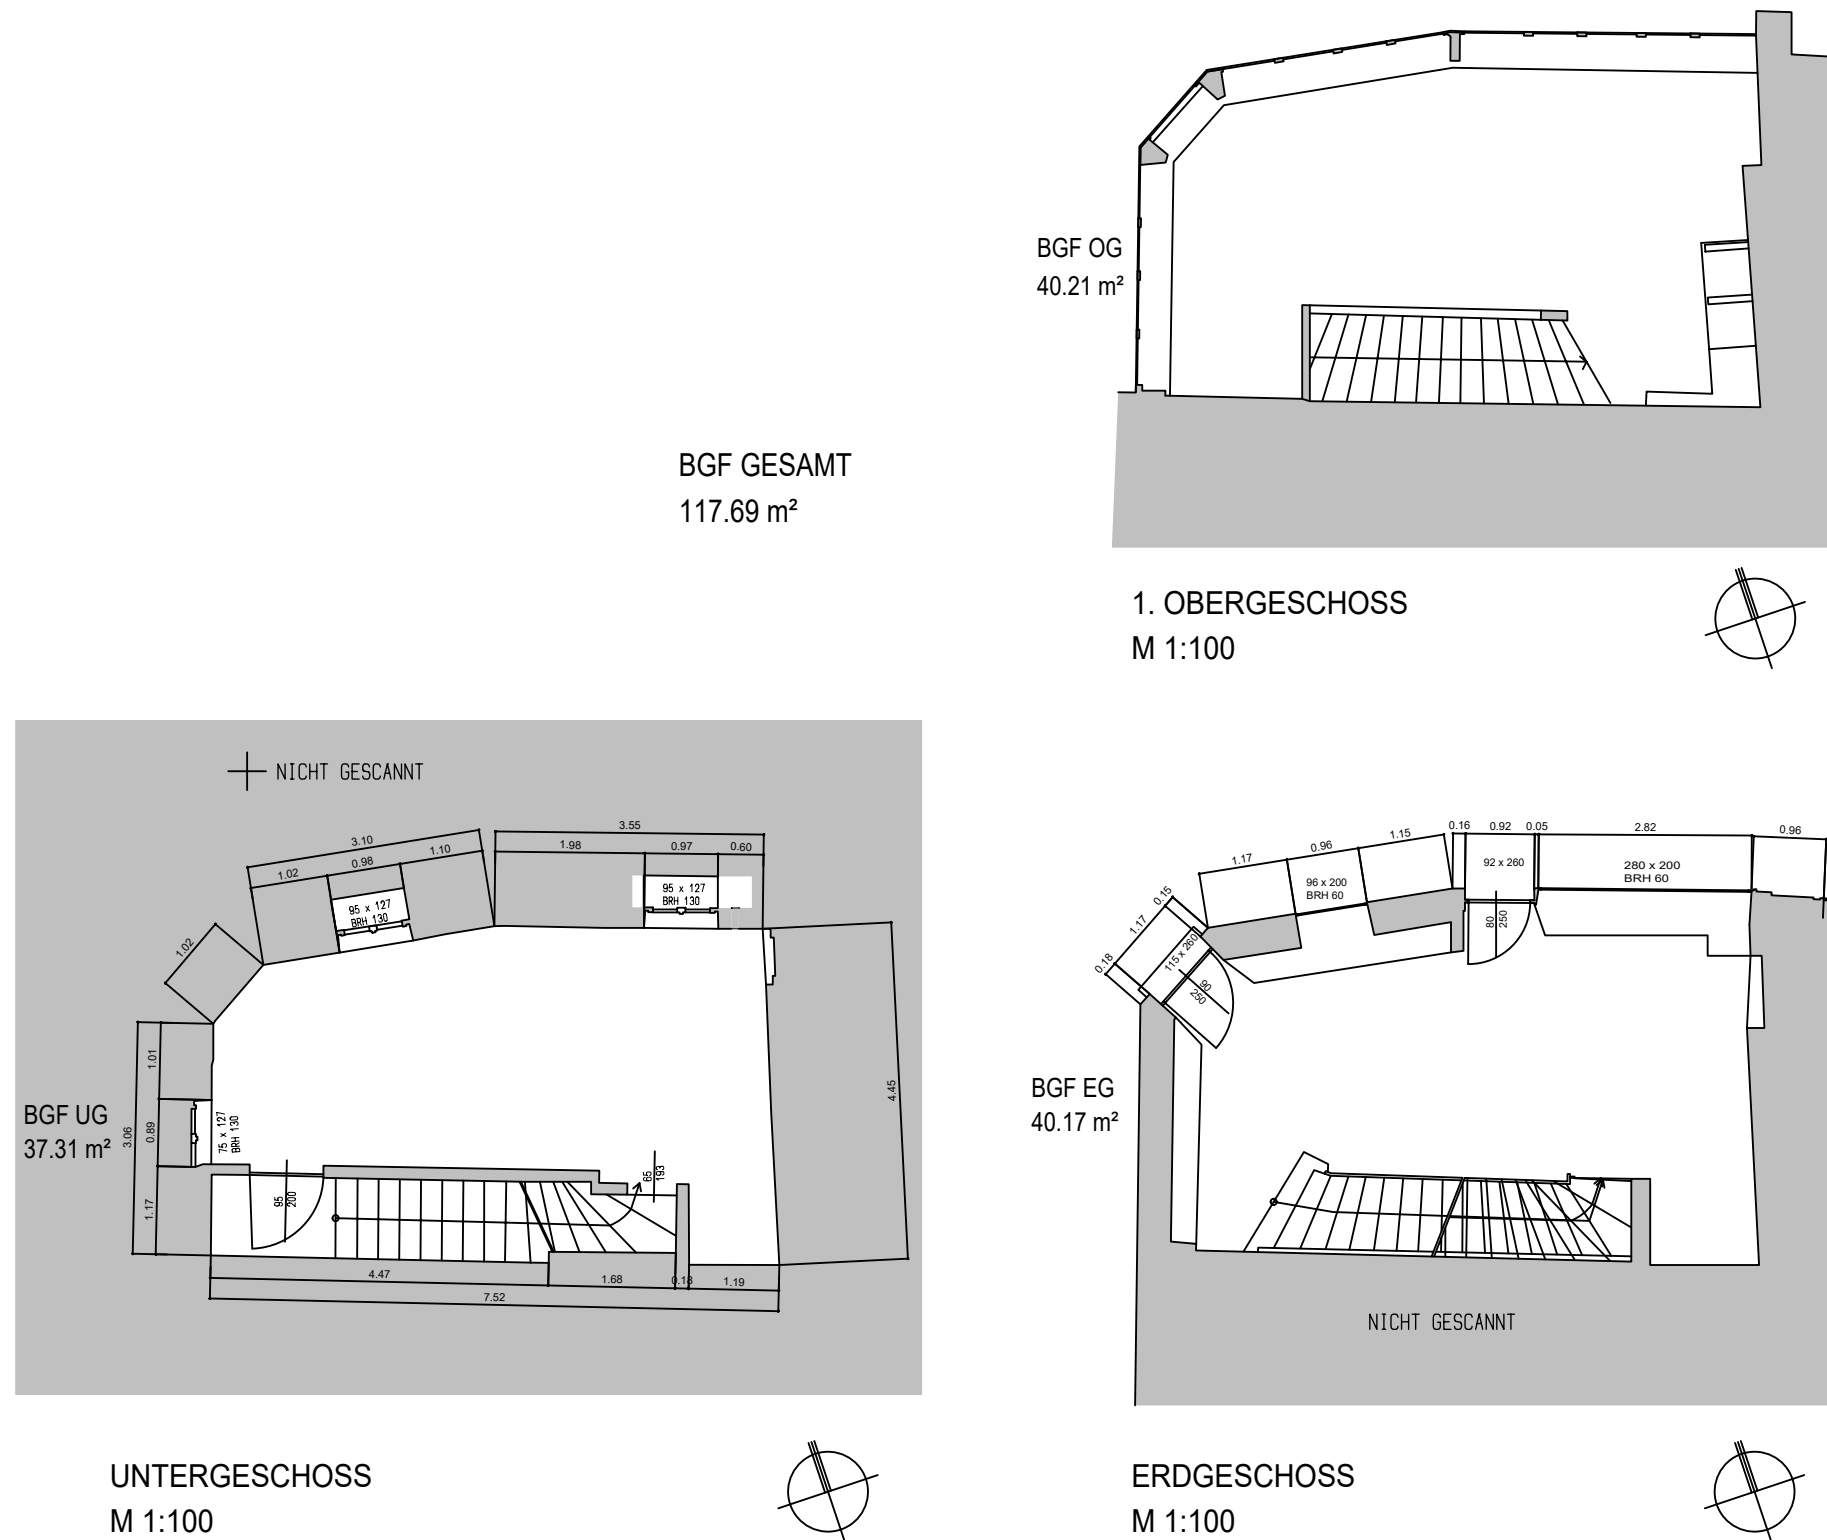

BESTANDSPLAN


B 100.1

LADENEINHEIT

THIERECKSTR. 4 80538 MÜNCHEN FLUR.NR.: 43

LANDESHAUPTSTADT MÜNCHEN
KOMMUNALREFERAT
IMMOBILIENMANAGMENT / TECHNIK
DENISSTRASSE 2
80335 MÜNCHEN

UNTERSCHRIFT

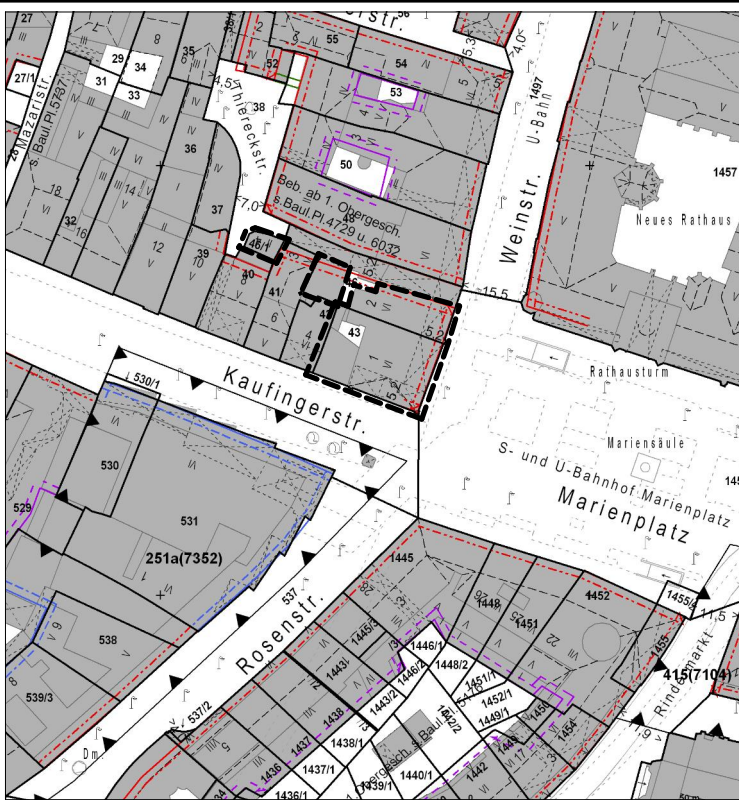

ERDGESCHOSS, UNTERGESCHOSS
1. OBERGESCHOSS

PLANUNGSSTAND	BESTAND	PLANNR.	INDEX
ERSTELLT	19.03.21 al	B 100.1	A
DATUM		MASSTAB	GEPRÜFT
		1/100	

ÄNDERUNGEN		NAME

DIPL.-ING. (FH) MARKUS DRESBACH
ARCHITEKT, INNENARCHITEKT BYAK 178 516
PILOTYSTR. 4
80538 MÜNCHEN
TEL 089/ 38157743-0
FAX 089/ 38157743-9
E-MAIL INFO@MARKUSDRESBACH.DE

MARKUS
DRESBACH
ARCHITEKT, INNENARCHITEKT, BRANDSCHUTZ

UNTERSCHRIFT