


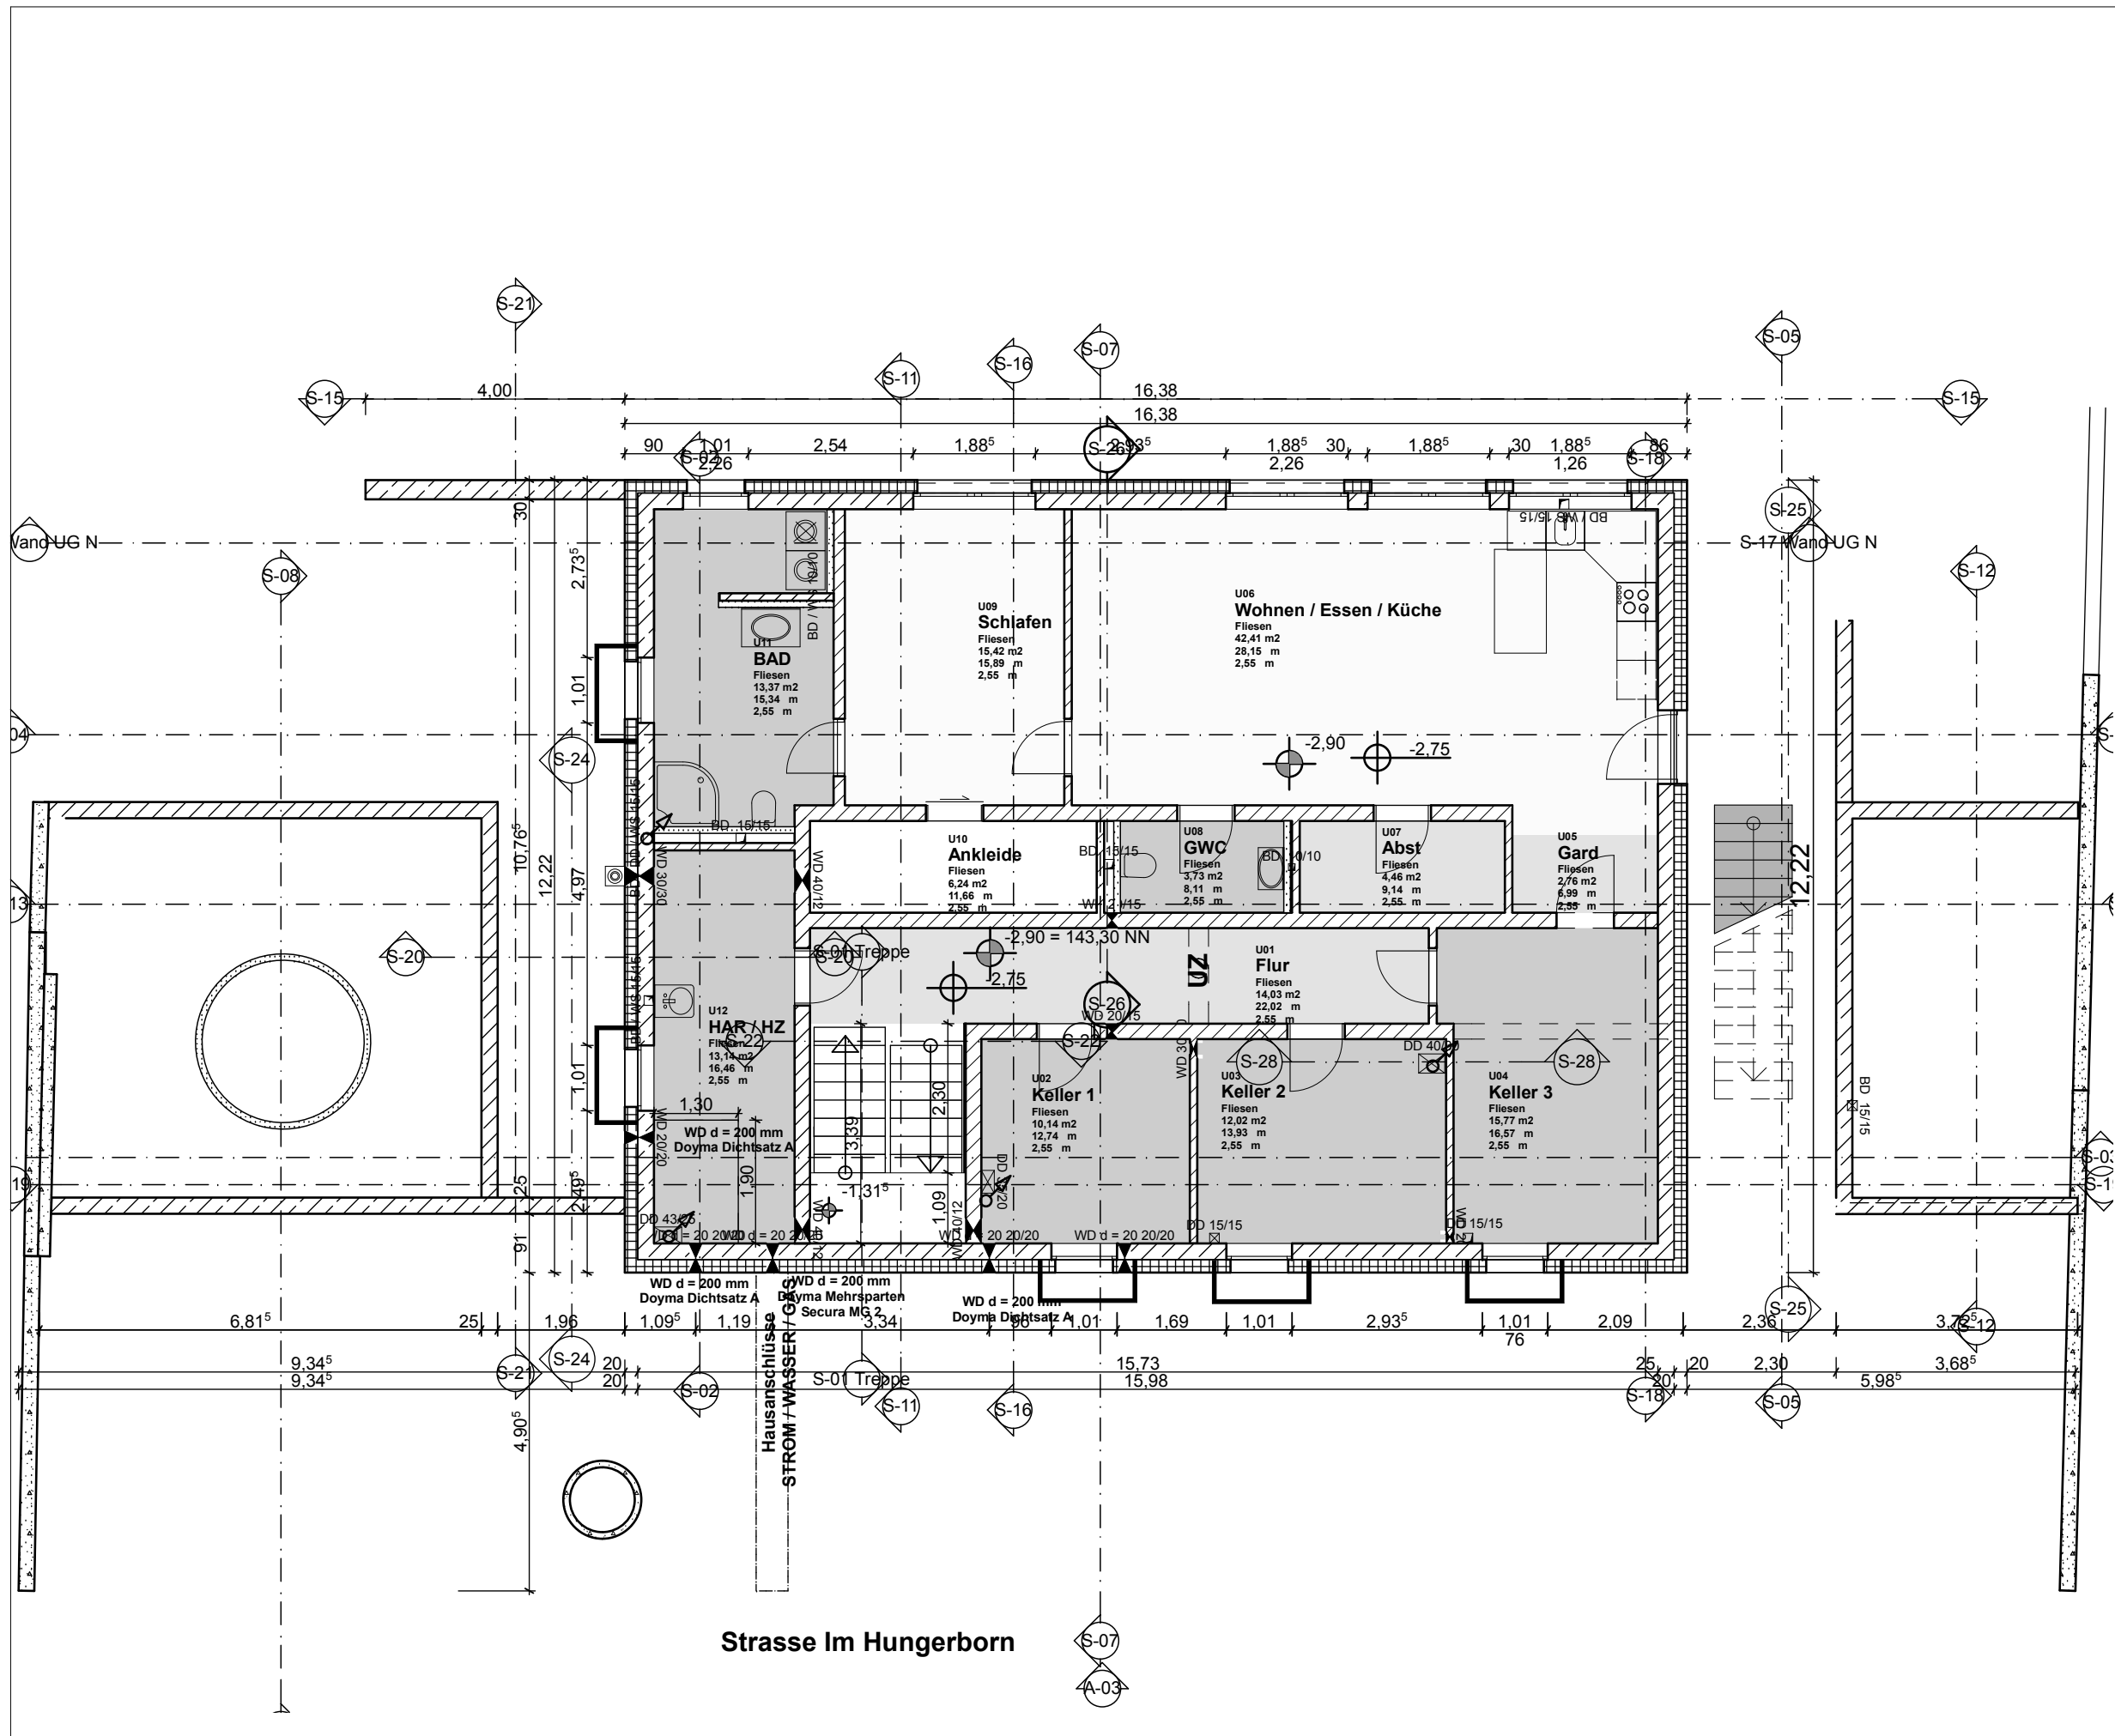

Projekt	P 21 EFH		
Adresse	Im Hungerborn 17 Bingen		
Zeichnung	UG		
Stand	BESTANDSPLAN		
MARKUS SCHNITZLER, ARCHITEKT DIPL. ING. (FH)			
PROJEKTENTWICKLUNG PROJEKTMANAGEMENT BAUEN & BERATUNG			
BAUEN AUS LEIDENSCHAFT			
www.MCSGO.DE			
BGM.-ALEXANDER-STR. 8 5 5 1 2 2 M A I N Z FON: +49 6131 6294 889 FAX: +49 6131 6294 930 MOBIL: +49 172 6231 650 MAIL: SCHNITZLER@MCSGO.DE			
Gezeichnet	MCSGO Schnitzler		Datum
Maßstab	1:100		Status
Layout ID			
Revision			
A.01.2			