


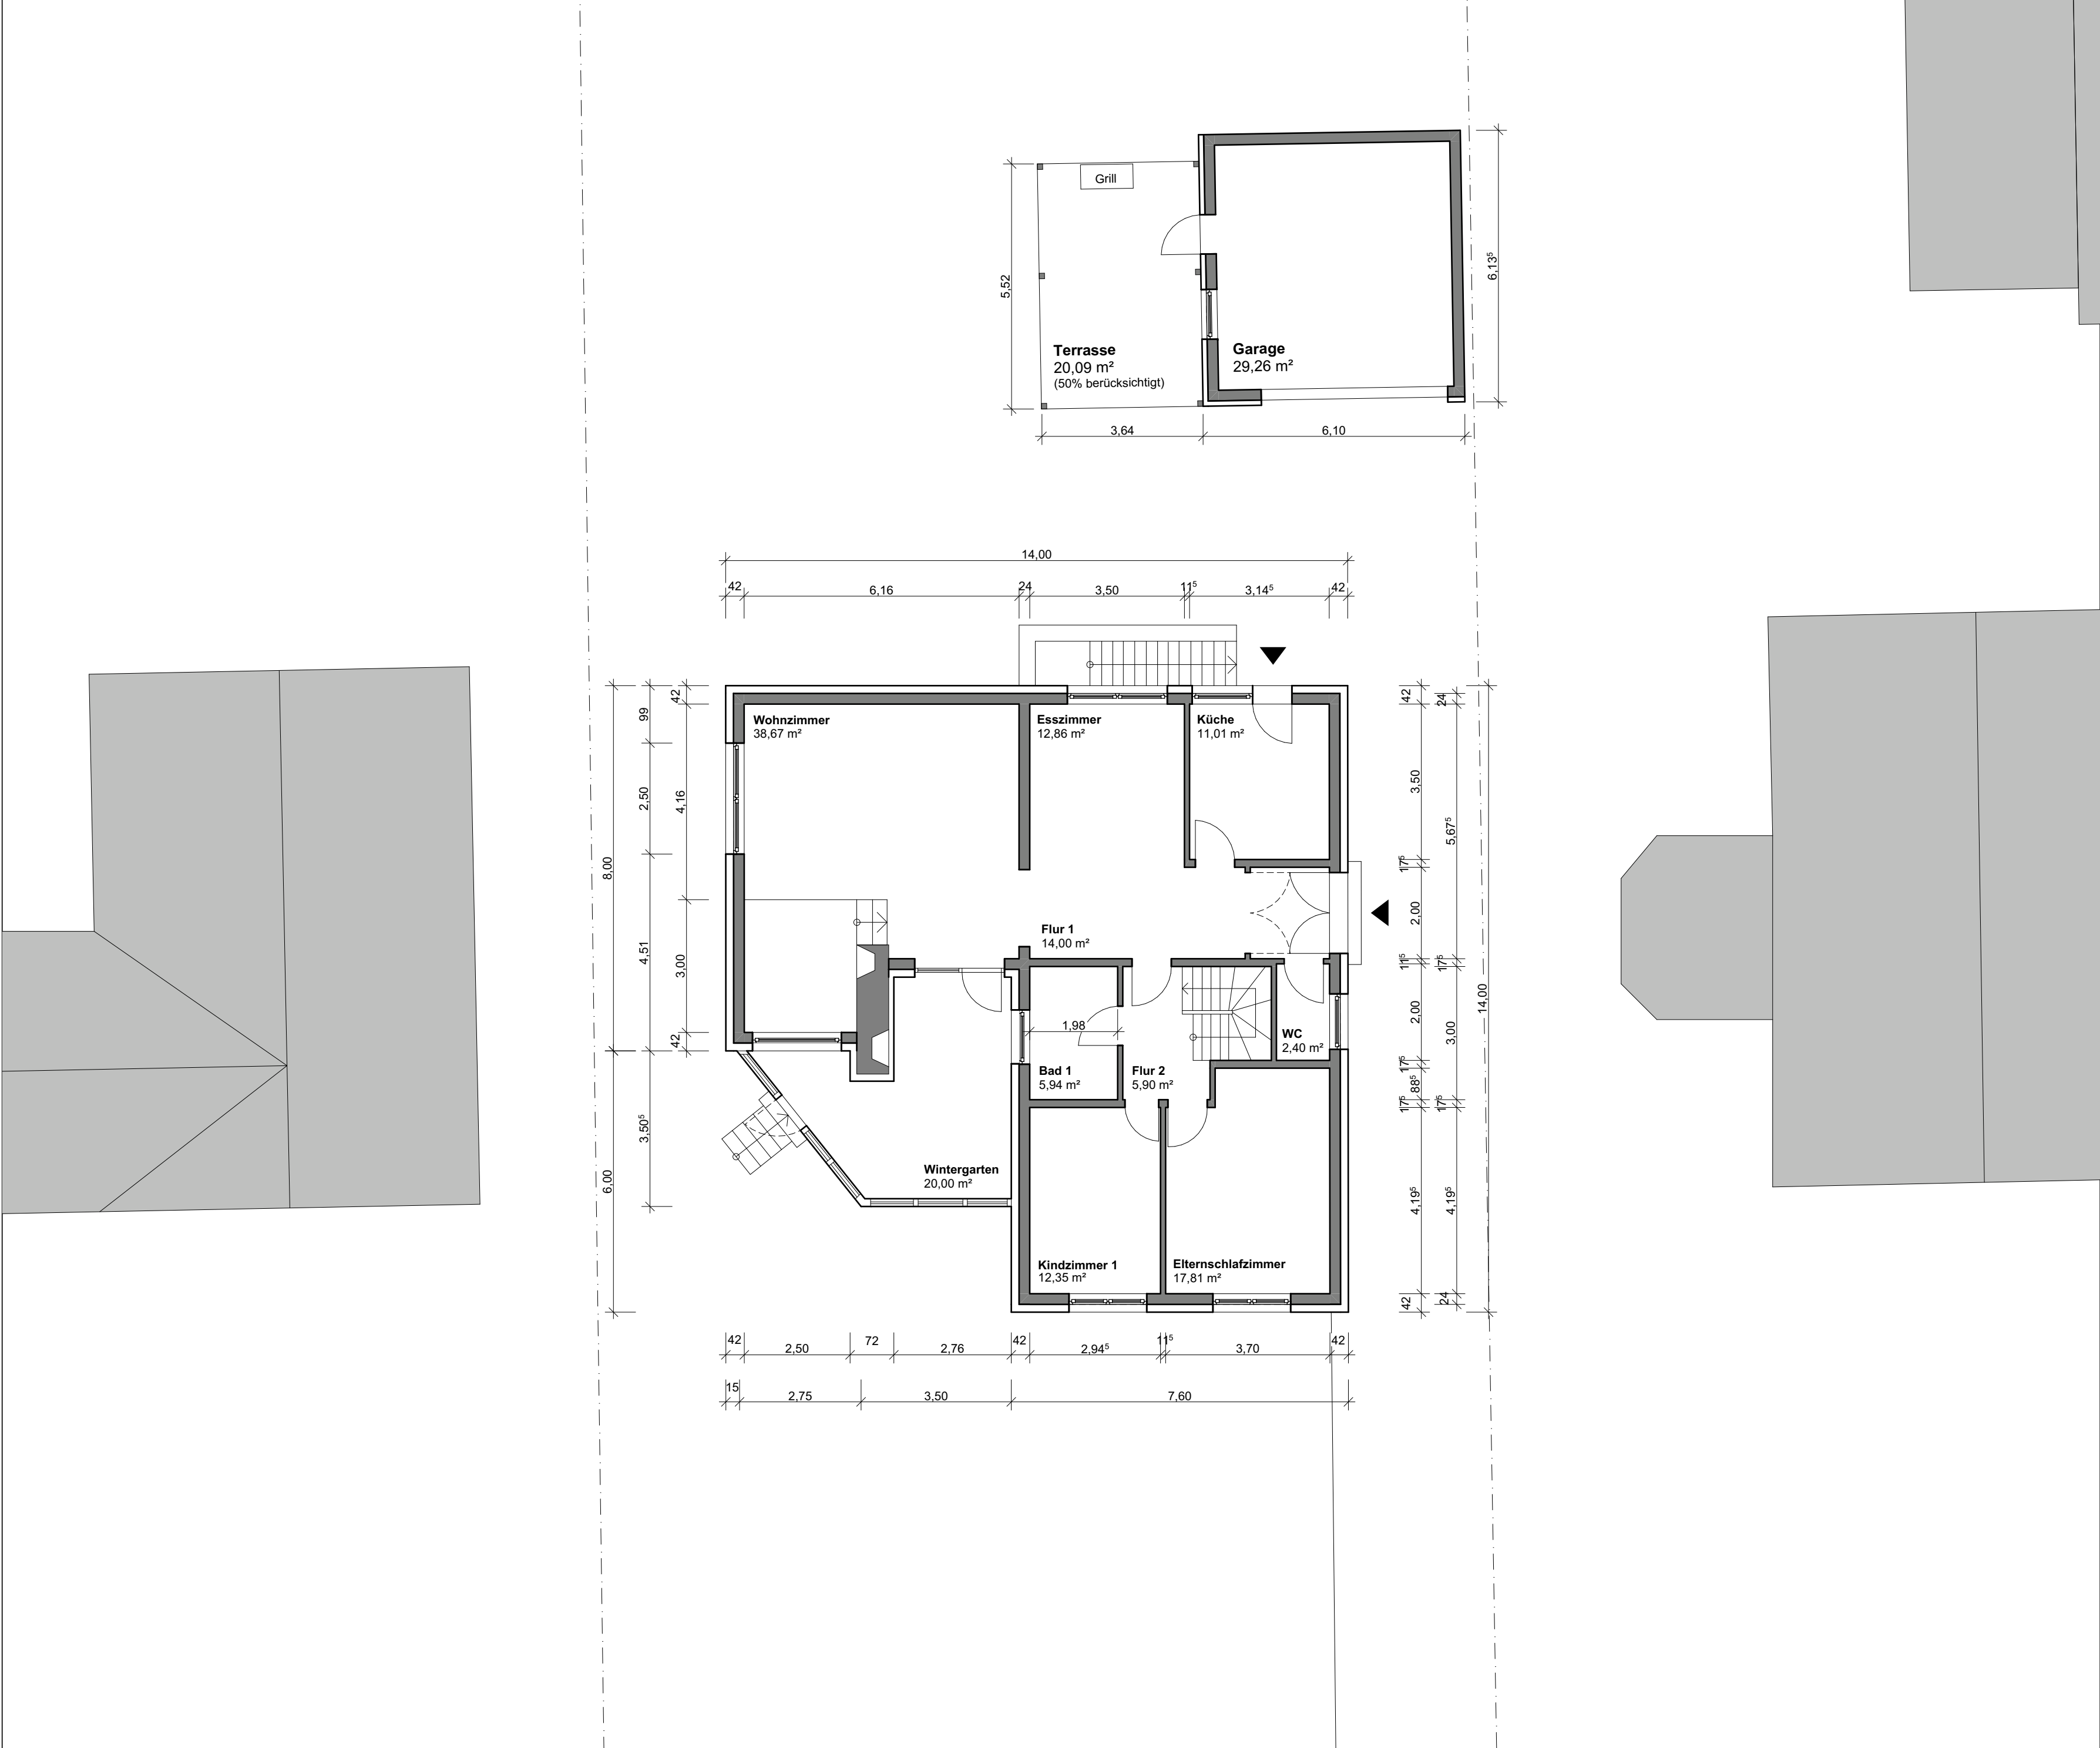

Anmerkung:

Die angegebenen Maße wurden stichprobenartig überprüft und orientieren sich an den Bestandsplänen aus dem Jahr 1977.

Projekt:

Bestandszeichnung

Schulstraße 42, 53639 Königswinter

BAUHERR: Herr Volker Wallendorf Graudenstr. 1-3 51145 Köln	ARCHITEKT: Schmidt Architekten GbR Jakobsstraße 34a 50767 Köln Tel: +49 (0)221 9594 12-0 Fax: +49 (0)221 9594 12-20 E-Mail: mail@schmidtarchitekten.de Web: www.schmidtarchitekten.de
--	---

Erdgeschoss

Blattgröße	Bezeichnet	Maßstab	Datum
594x420 A2	B. A. Stefanur inal	1:100	02.06.2025