


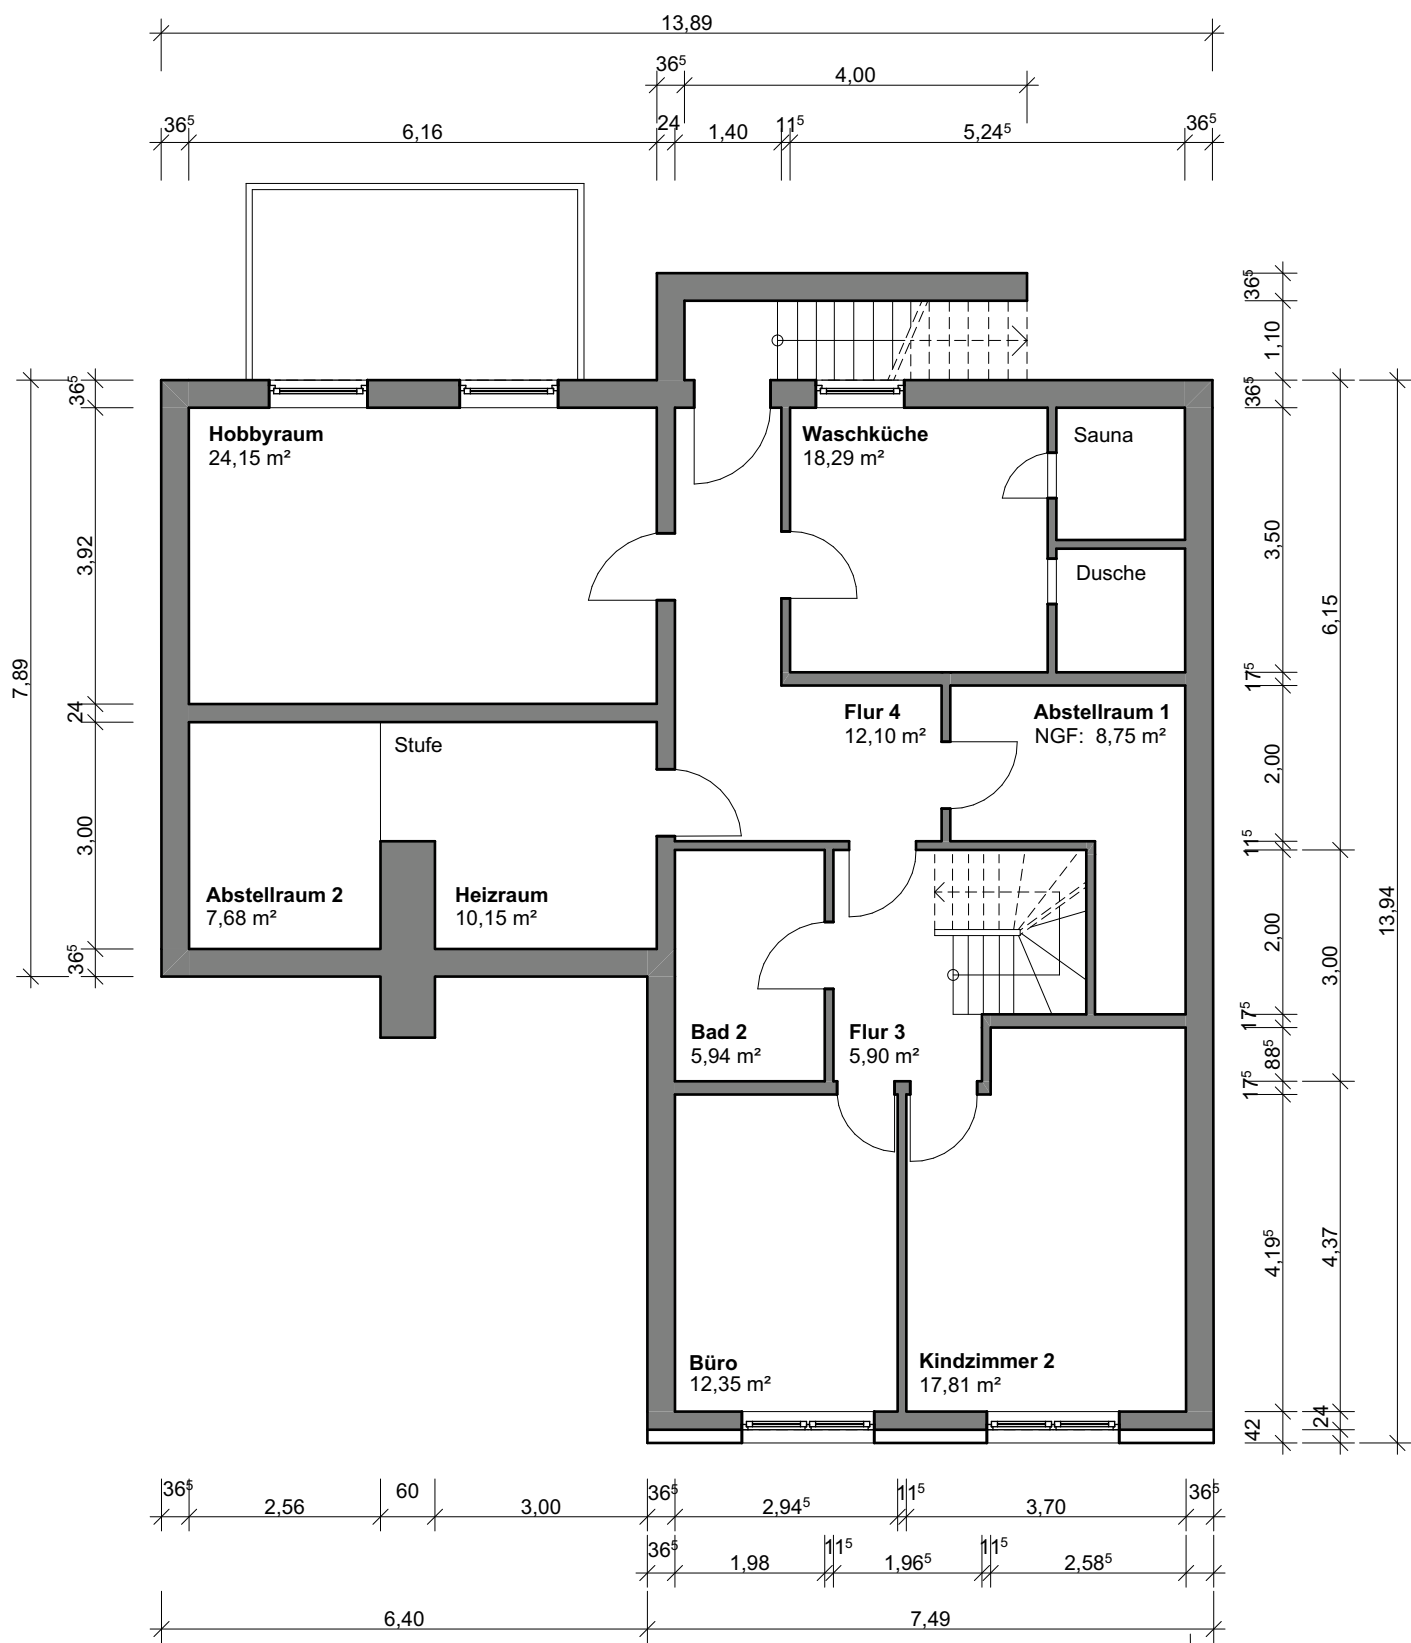

**Anmerkung:**

Die angegebenen Maße wurden stichprobenartig überprüft und orientieren sich an den Bestandsplänen aus dem Jahr 1977.

**Projekt:**

**Bestandszeichnung**

Schulstraße 42, 53639 Königswinter

**BAUHERR:**  
Herr Volker Wallendorf  
Graudenstr. 1-3  
51145 Köln

**ARCHITEKT:**  
Schmidt Architekten GbR  
Jakobusstraße 34a  
50767 Köln  
Tel: +49 (0)221 9594 12-0  
Fax: +49 (0)221 9594 12-20  
E-Mail: mail@schmidtarchitekten.de  
Web: www.schmidtarchitekten.de



**Untergeschoss**

| Blattgröße | Bezeichnet          | Maßstab | Datum      |
|------------|---------------------|---------|------------|
| 594x420 A2 | B. A. Stefanur inal | 1:100   | 02.06.2025 |