


Anmerkung:
Die angegebenen Maße wurden stichprobenartig überprüft und orientieren sich an den Bestandsplänen aus dem Jahr 1977.

Projekt:
Bestandszeichnung
Schulstraße 42, 53639 Königswinter

BAUHERR: Herr Volker Wallendorf Graudenzstr. 1-3 51145 Köln	ARCHITEKT: Schmidt Architekten GbR Jakobusstraße 34a 50767 Köln Tel: +49 (0)221 9594 12-0 Fax: +49 (0)221 9594 12-20 E-Mail: mail@schmidtarchitekten.de Web: www.schmidtarchitekten.de
---	--

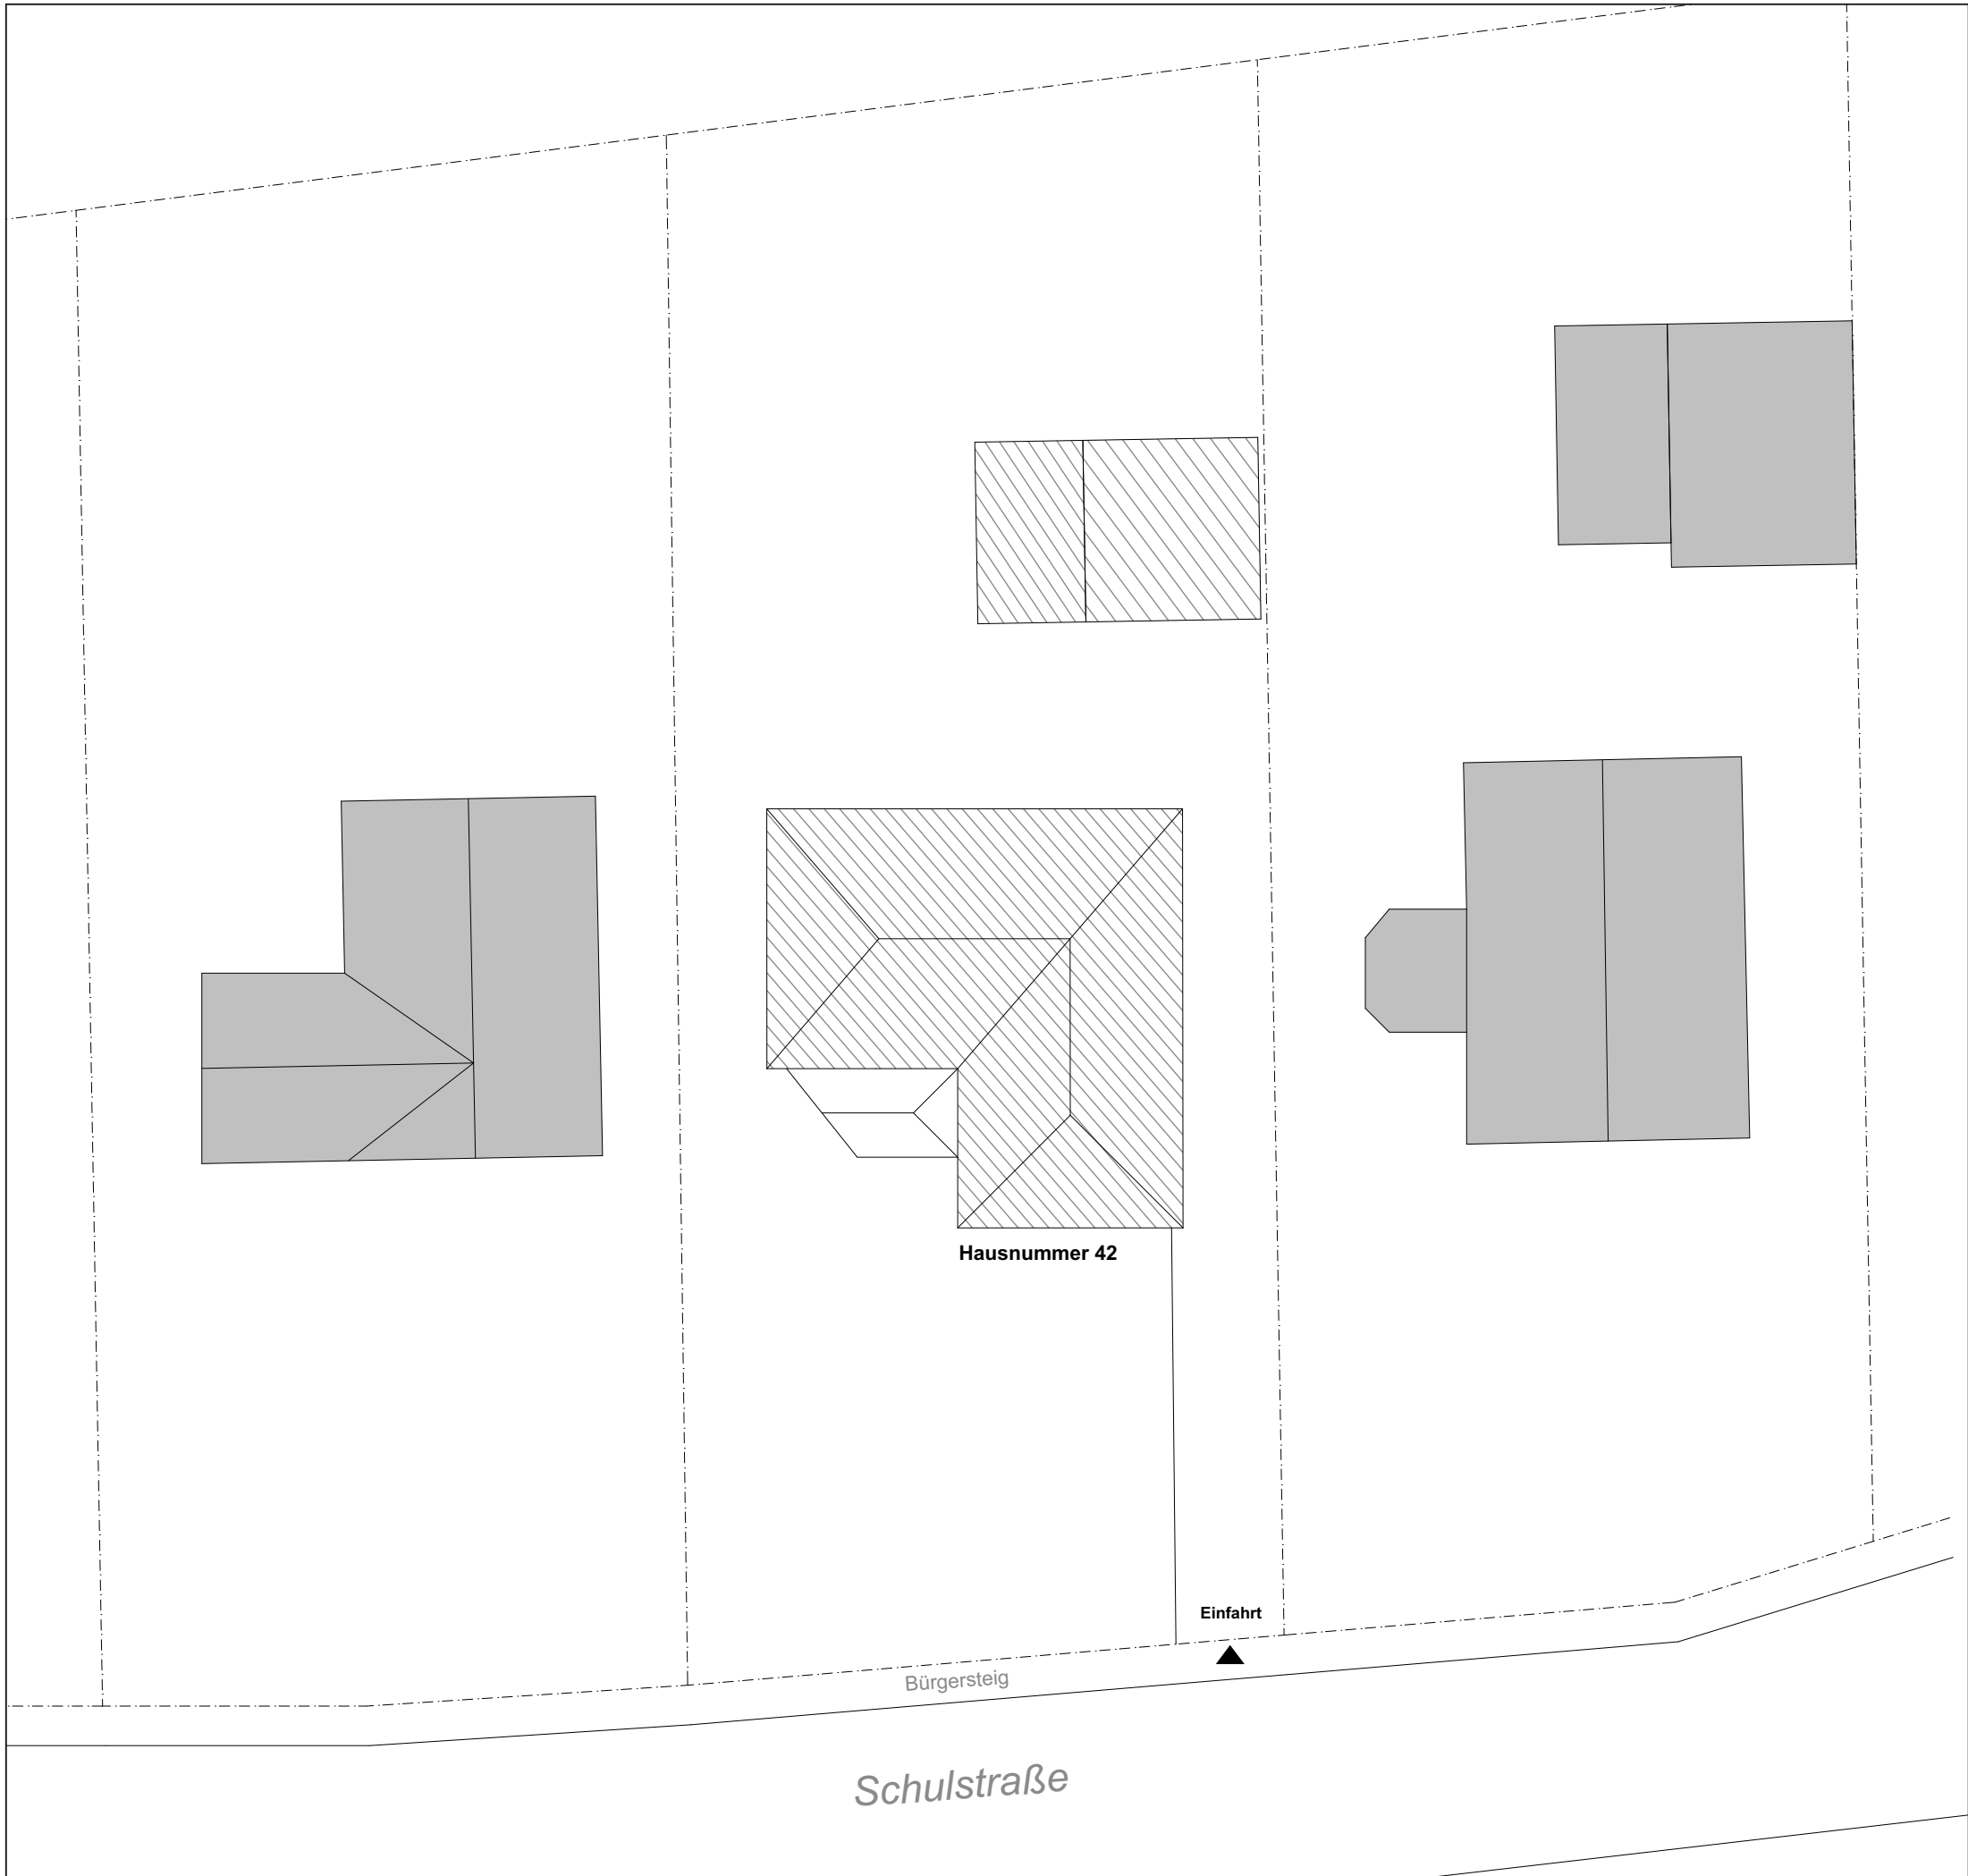

Lageplan

Blattgröße	Bearbeiterin	Maßstab	Datum
420x297 A3	B. A. Sefanur Inal	1:250	02.06.2025