


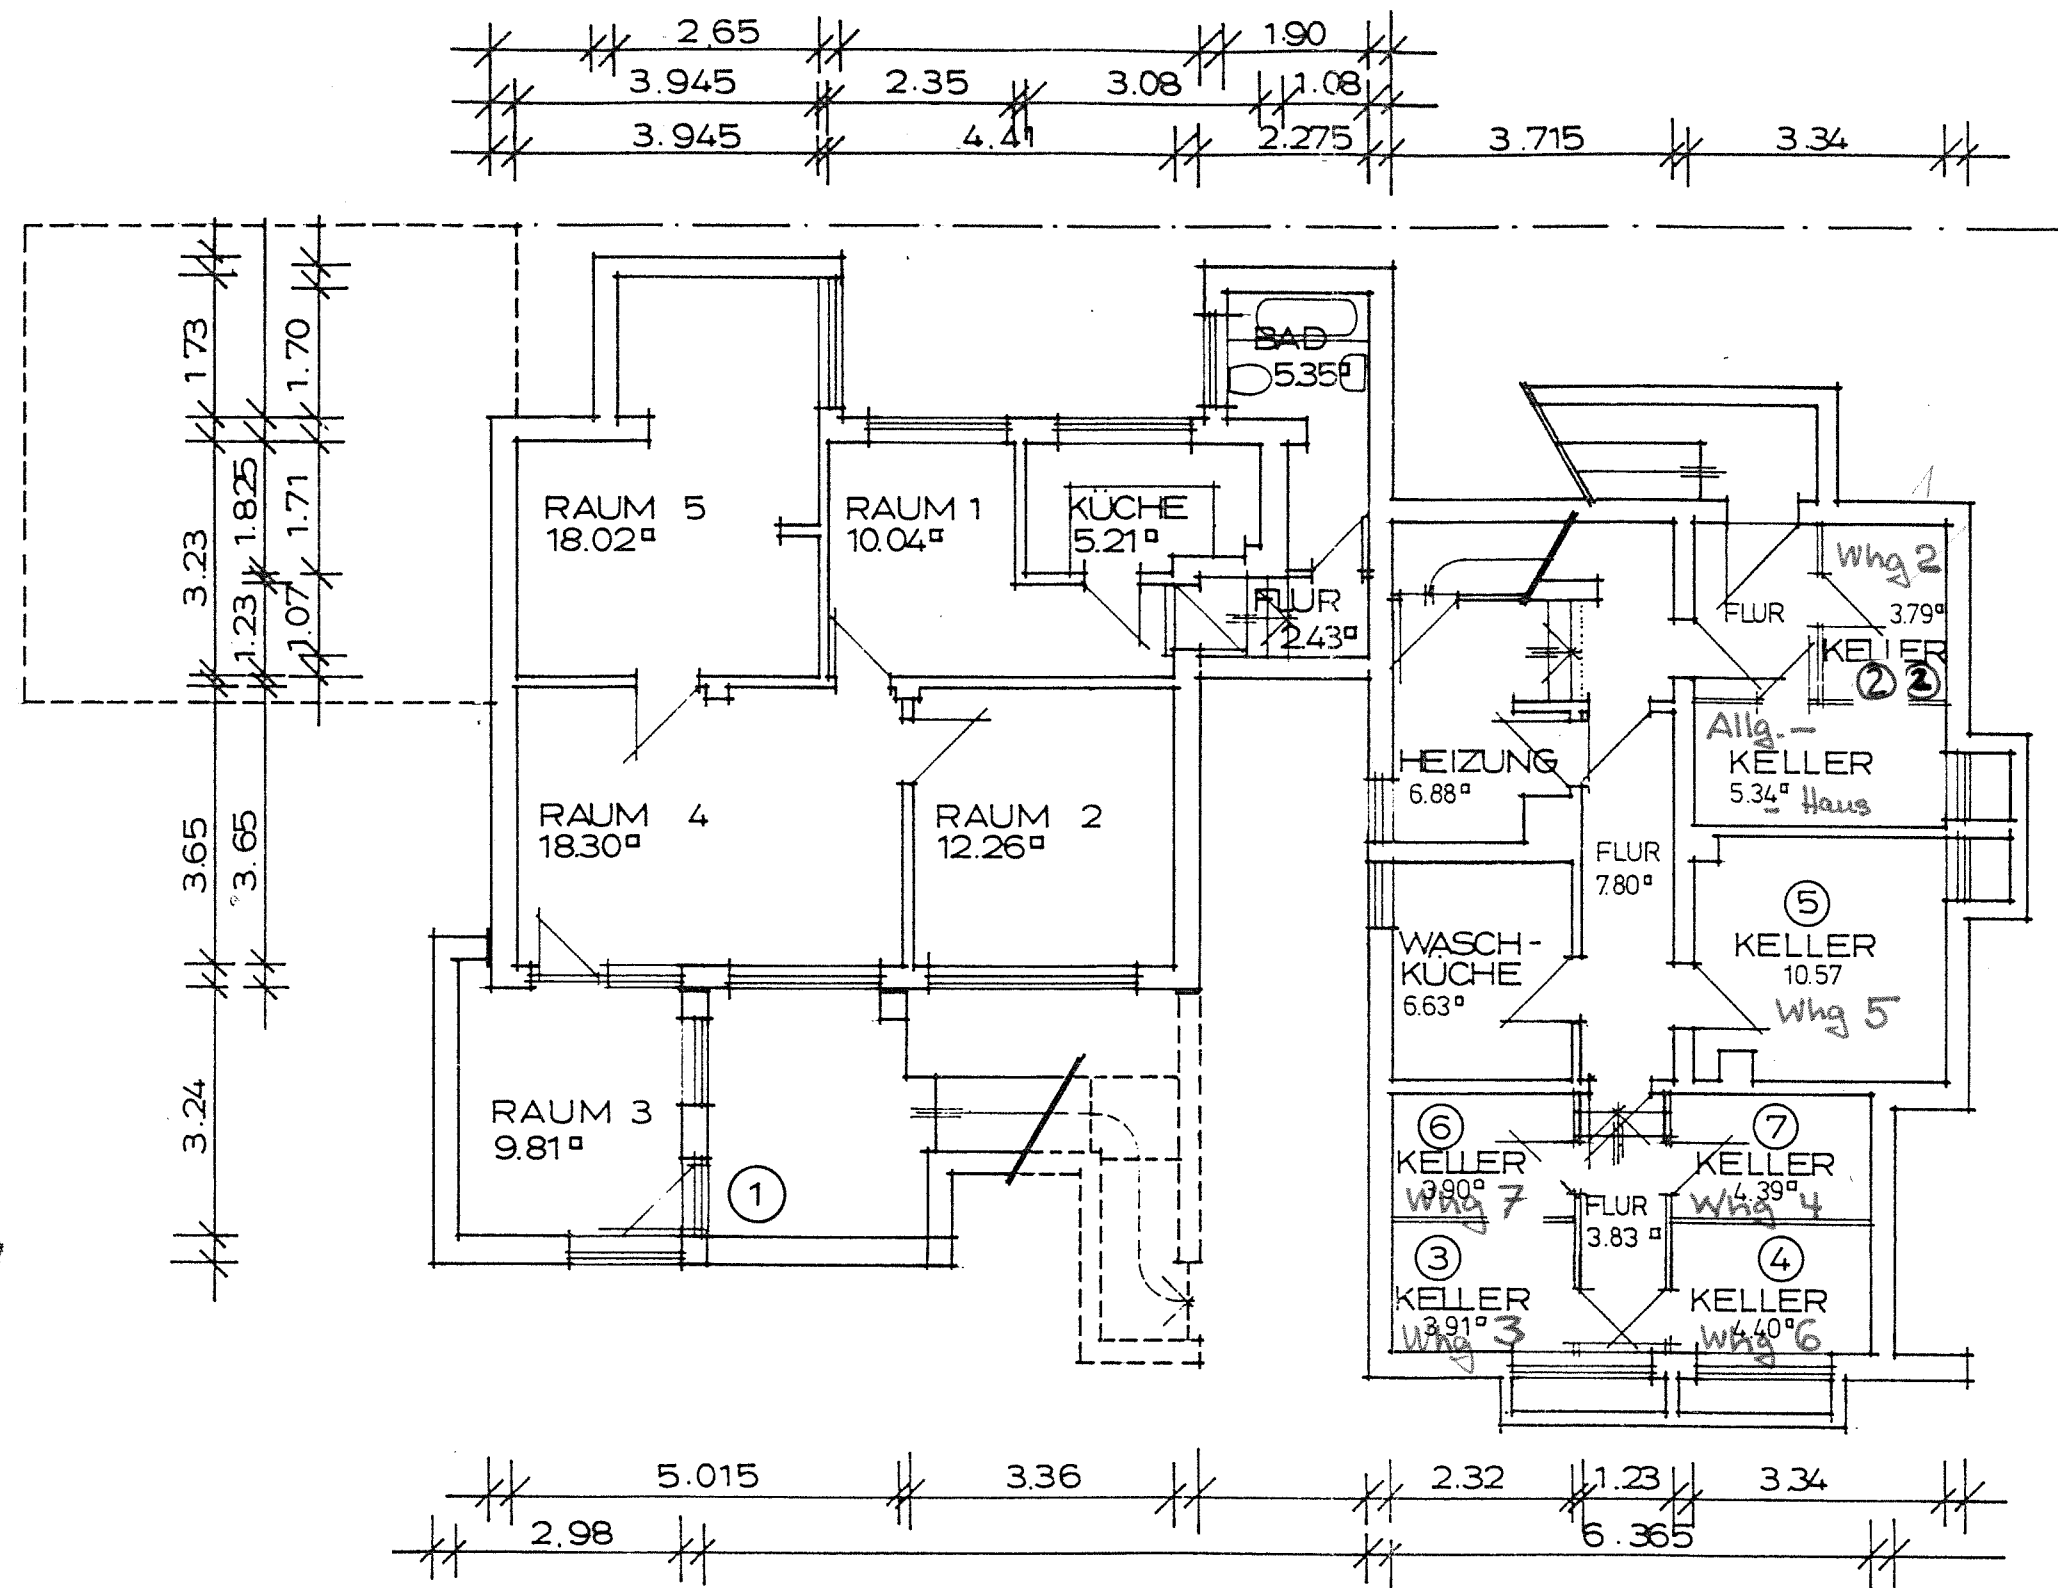

GRUNDRISS KELLERGECHOSS

TEILUNGSPLAN

		GÜNTHER SCHNEIDER ARCHITEKTURBÜRO BAU GESTALTUNG INNENRAUM BAD WÖRISHOFEN, WEHNERWEG 1, 82471 5065	
BAUHERR	OTTO + RICHARD BAUR BAD WÖRISHOFEN		
BAUVORHABEN	BESTANDSPLAN WOHNHAUS PETER - DÖRFLER - STRASSE 11		
BAUTEL	GRUNDRISS KELLERGECHOSS		
GEZ.:	01.02.94	NAME SH	MASSSTAB 1: 100
GEA.:			PLAN NR.:
GEA.:			BLATT NR.: