



ERDGESCHOSS


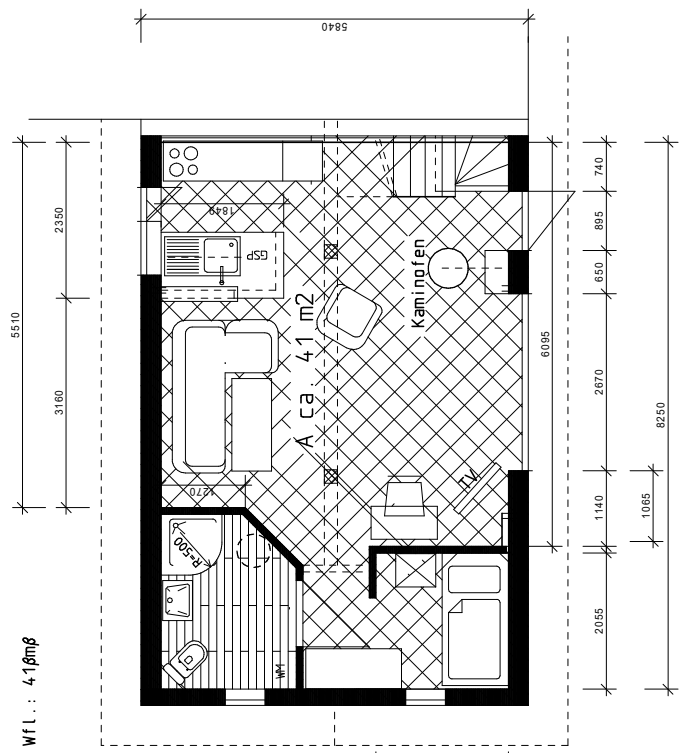

SCHNITT A-A

- Bitumenschindeln
- 24mm Holzschalung
- 200mm M/INC-Dämmung
- Dampfsperre
- Latting
- 12mm Gipskarton

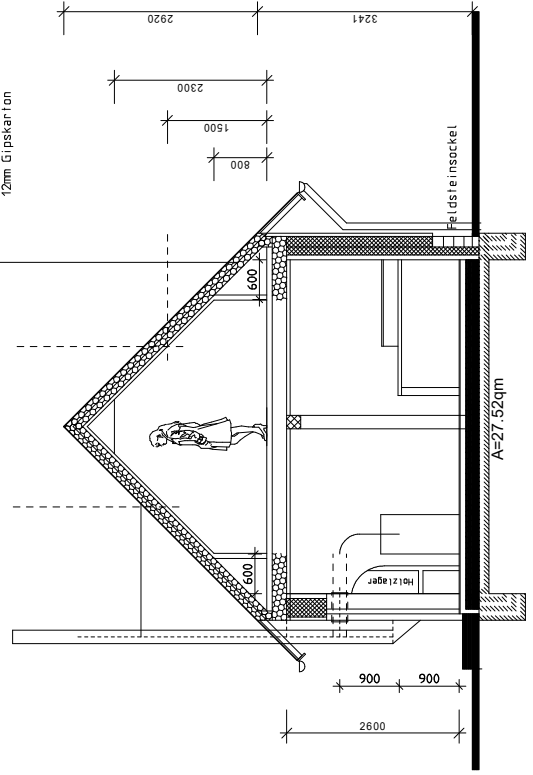

- Fenster 3-Scheibenisolierverglasung
- Holzständerbauweise
- Außenwandaufbau Wohnbereich
- 24mm Holzschalung
- Unterspambahn
- 220mm Mineralwolle
- 80mm Mauerwerk
- 10mm Putz

M 1:50

Bestandsplan
 WOHNHAUS NEBENGEBÄUDE
Landhaus
 Meierei 10

DACHGESCHOSS

Wfl.: 18m²
 Nutzfl.: 29m²

