



DACHGESCHOSS



OBERGESCHOSS

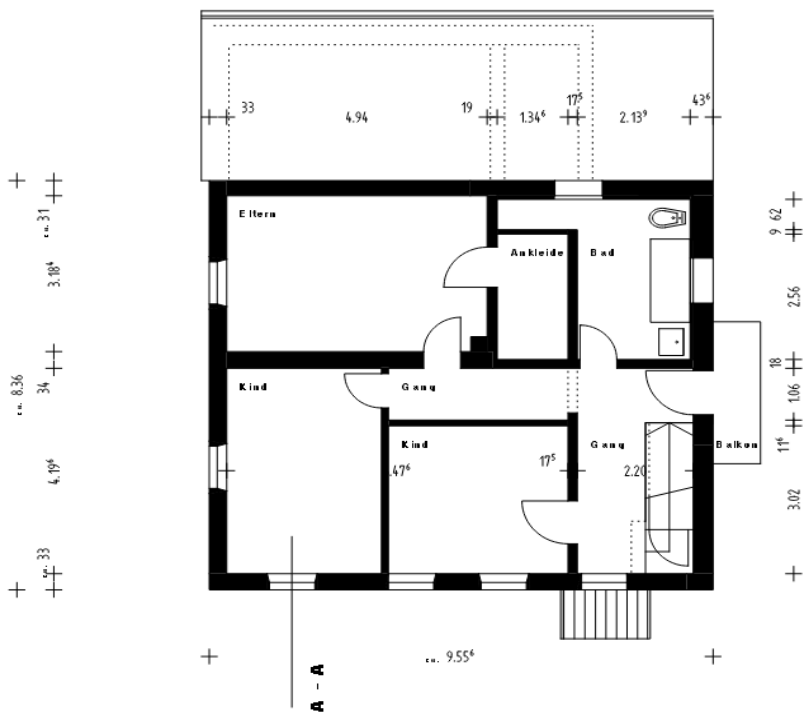

ERDGESCHOSS

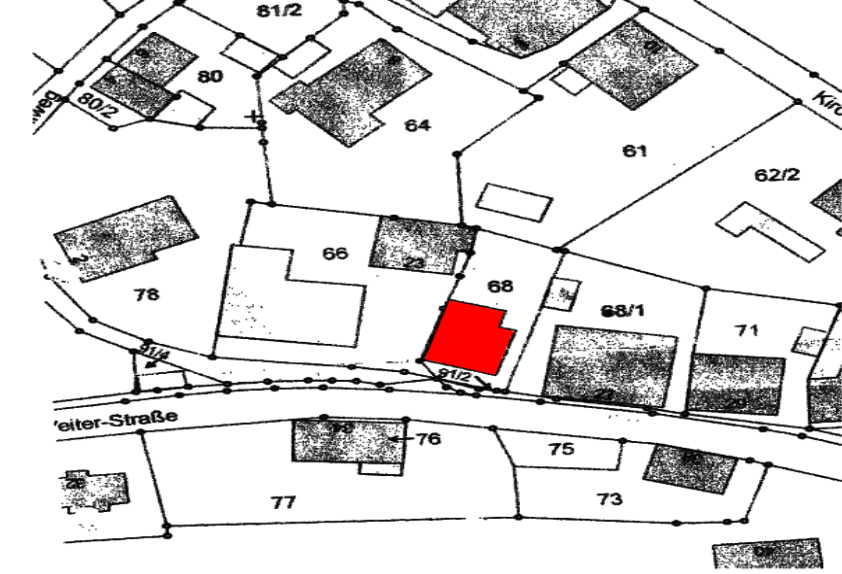


LAGEPLAN M 1:500

Bestandsplan
 Wohnhaus Sandor Krauss
 St.-Veiter-Str. 25
 Neumarkt St. Veit

BAUHERR:

Diak Mackill
 St. Veiter-Str. 25
 84404 Neumarkt St. Veit
 Tel.: 08 628 / 38 58 88
 Fax: 08 628 / 38 58 88
 mobil: 08 628 2488

NACHBARN:

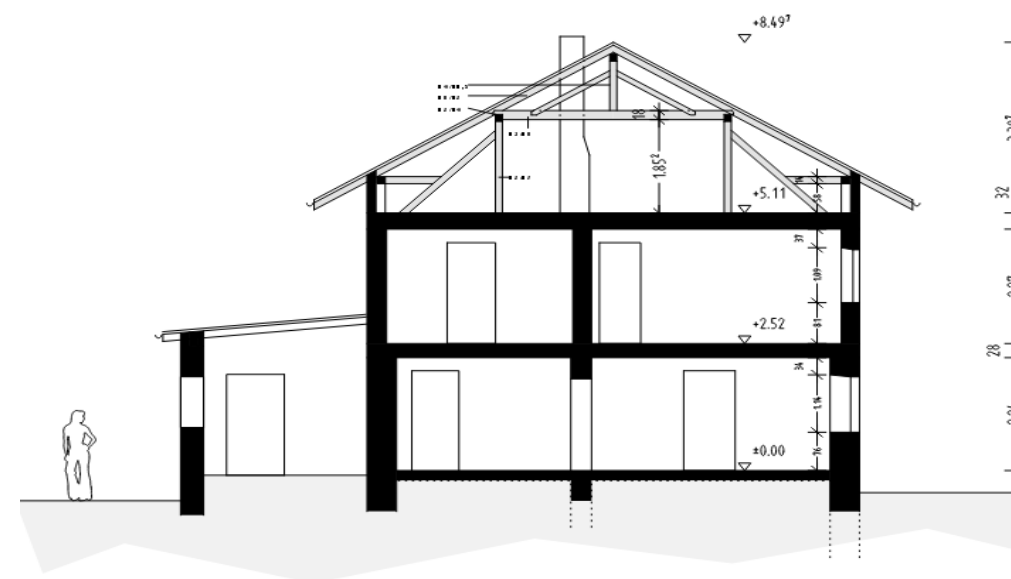

SCHNITT

SCHNITT, GRUNDRISS M 1:100

DIPL. ING. (FH) ARCHITEKT MANFRED J. WINKLER
 TROSTBERGER STR. 8; 83342 TACHERTING
 TEL.: 08621/506720, FAX.: 08621/506721

PLAN 1

TACHERTING, DEN 14.02.2006