




1 2 3 4 5 6 7 8 9 10  
ZFLÄCHE ERDGESCHOSS 204.92 qm

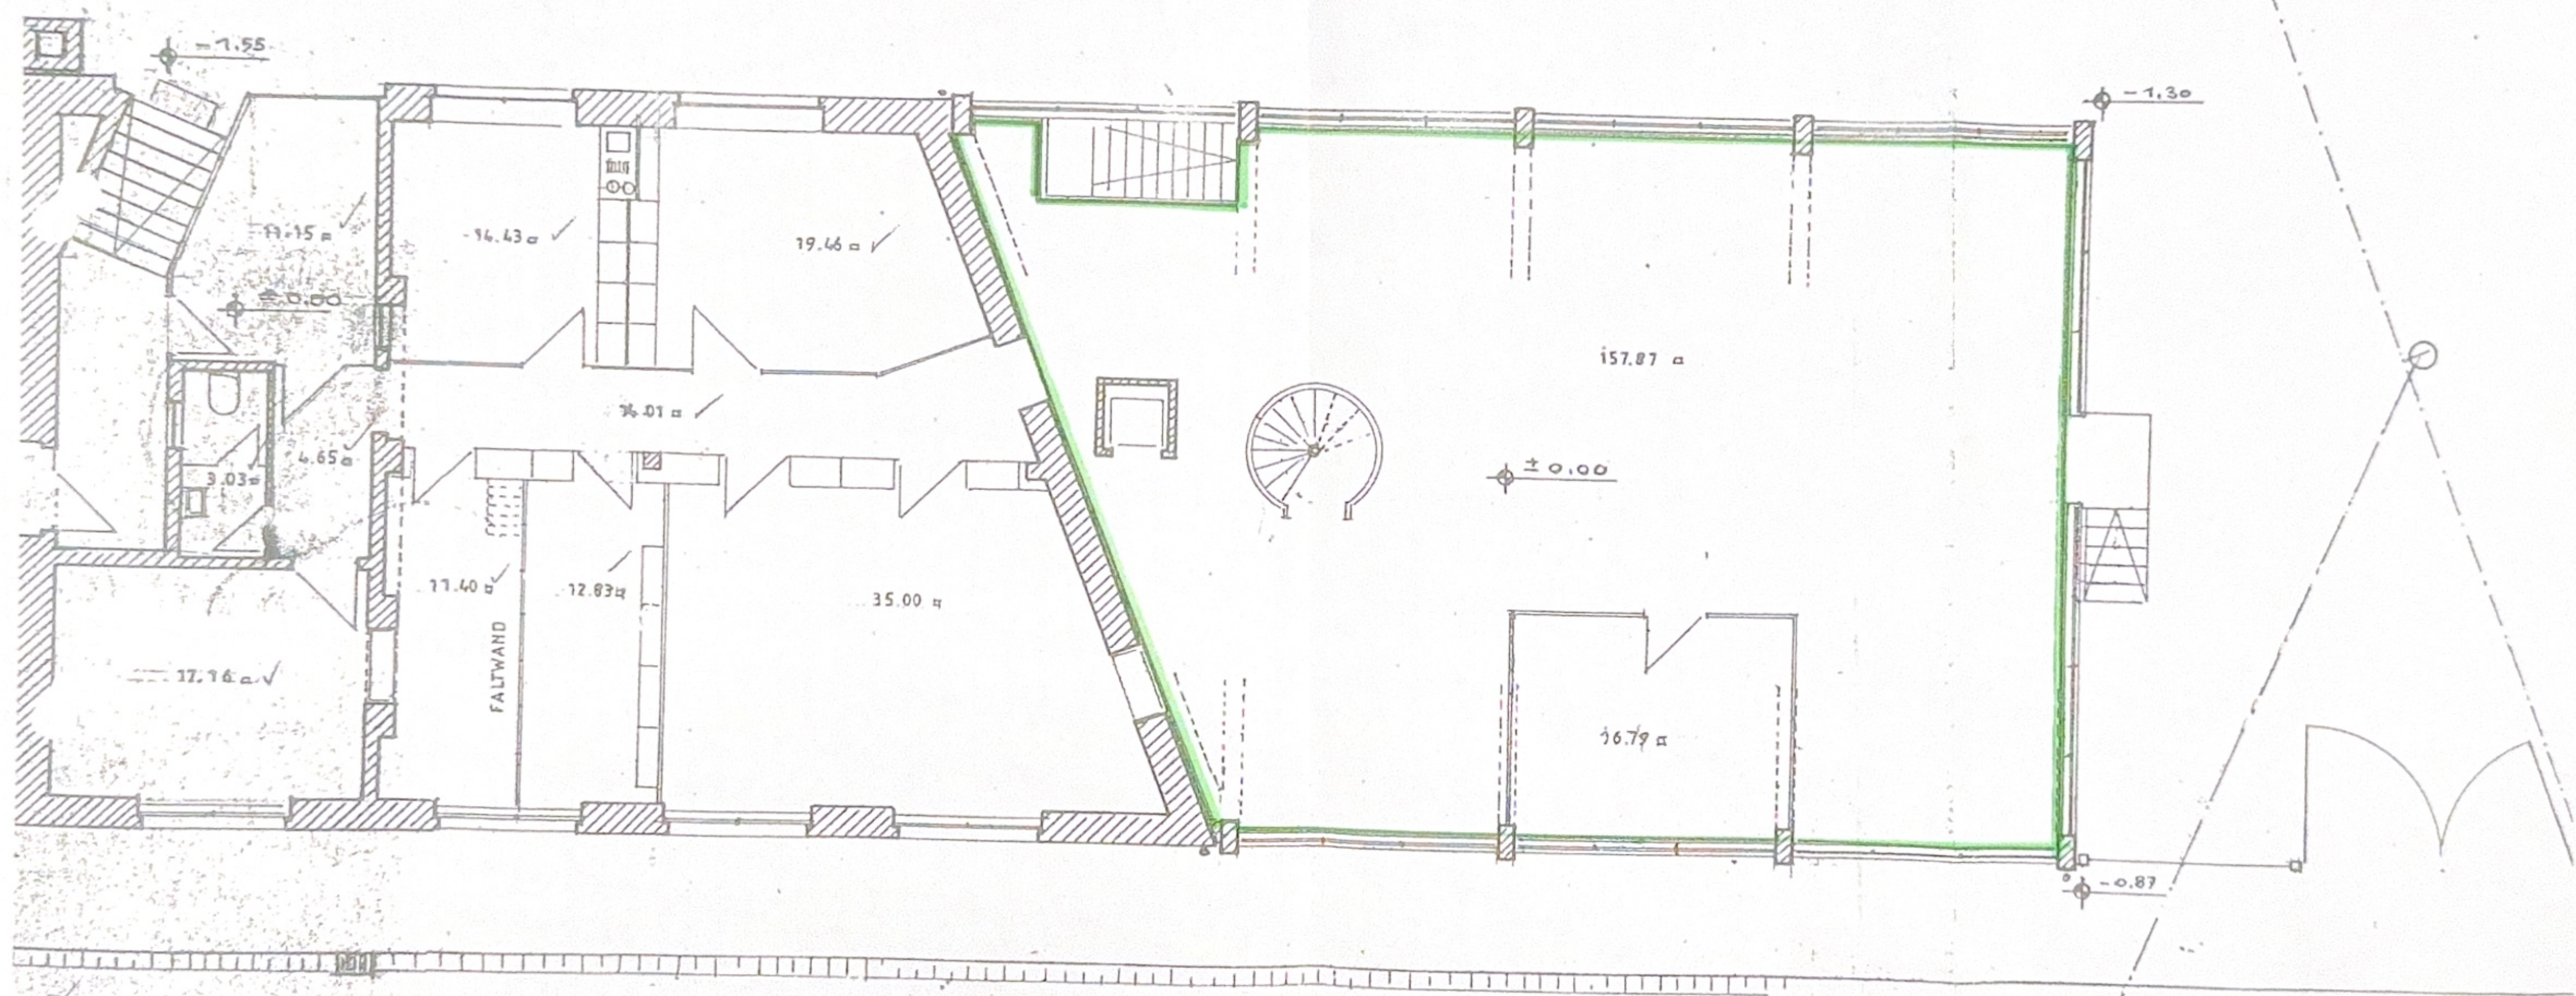

Anlage 2  
zum Mietvertrag  
vom

**SCHUHFABRIK**  
47714 WALDFISCHBACH - BURGALBEN / HA  
BESTANDSPLAN \* ERDGESCHOSS  
WALDFISCHBACH - BURGALBEN, APRIL 1995

ARCHITEKTURBÜRO  
DIPL.-ING. FRITZ PETRY  
HAUPTSTR. 44 · TEL 08333/2575  
67 WALDFISCHBACH-BGN