


I. OBERGESCHOSS



II. OBERGESCHOSS

61-5-96004171
 Dieser Aufteilungsplan gehört zum
 Schreiben (Gescheinig)
 vom 18.06.1993
 STADT ESSEN
 Der Oberstadtdirektor
 Amt für Stadtplanung u. Bauordnung
 I.A.

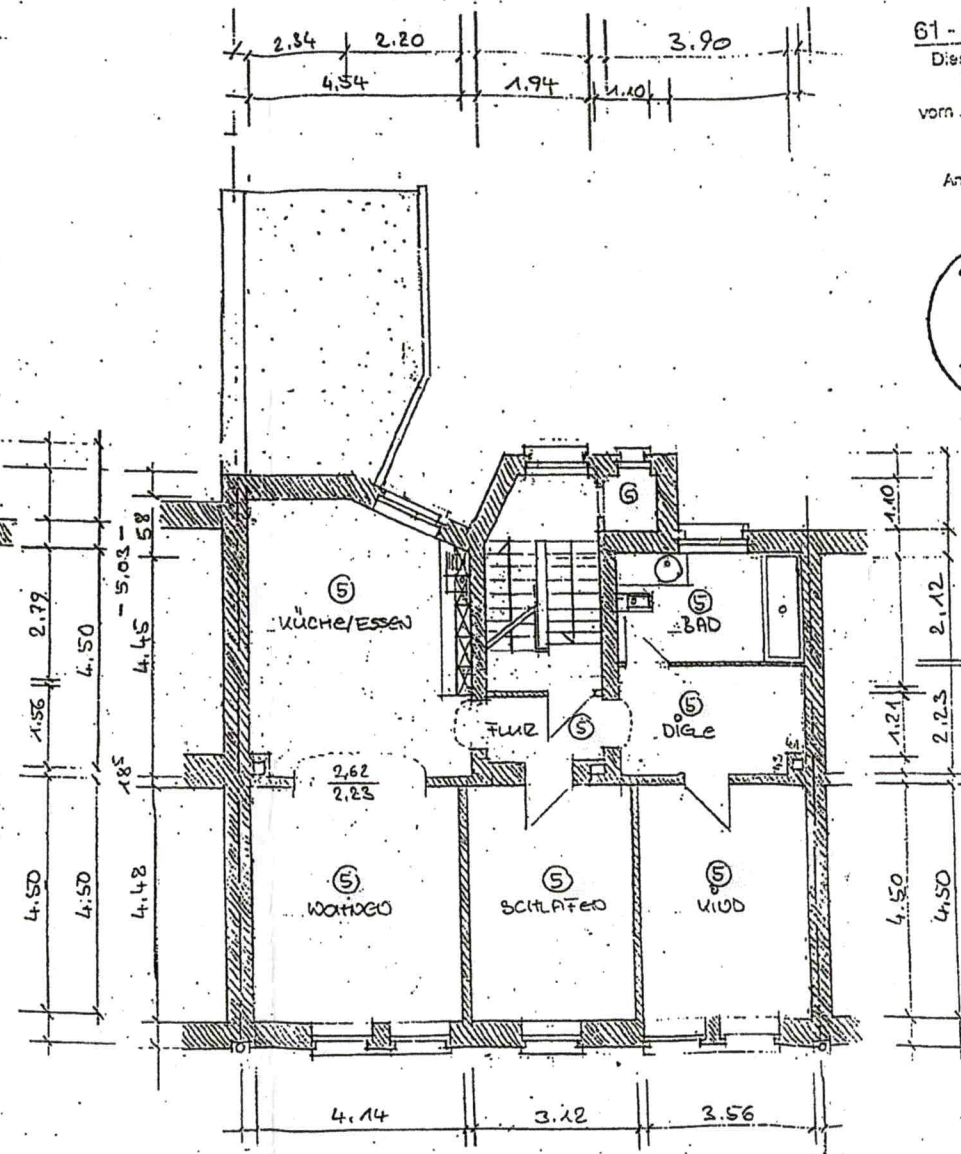

Bestandspläne - M 1:100
 Wohnhaus
 Hüttmannsstr. 34, 45143 Essen

Eigentümer:
 Horizont - Projekt- und Vertriebs-
 management für Immobilien GmbH
 Alter Steinweg 1, 20459 Hamburg
 Ruf: 040 - 3697 940, Fax: - 3697 9494
 Architekt Jens Blome
 Fritz-Reuter-Str. 11, 44659 Herne
 Ruf: 02325 - 3934, Fax: 02325 - 34065

Erstellt an Hand von Aktenunterlagen
 und einigen örtlichen Kontrollmaßen!

Herne, den 16.04.1998

