



Darstellung entspricht dem Liegenschaftskataster.  
Abweichungen gegenüber dem Grundbuch sind möglich.

**BESTANDSPLAN**



Pro.Nr.: 09/26  
Datum: 13.04.2026  
MSt.: 1/500  
Plan-Nr.: 01  
Index: **Situation**

**Objekt:**  
Bestand  
Unter dem Dorf 51, Flst.Nr. 1985/30,  
79713 Bad Säckingen

**Roland Arzner**  
- Freier Architekt -  
Am Wasserturm 12  
D-79725 Laufenburg  
Fon: 07763/3190 0170/549 00 49  
e-mail: info@architekt-arzner.de

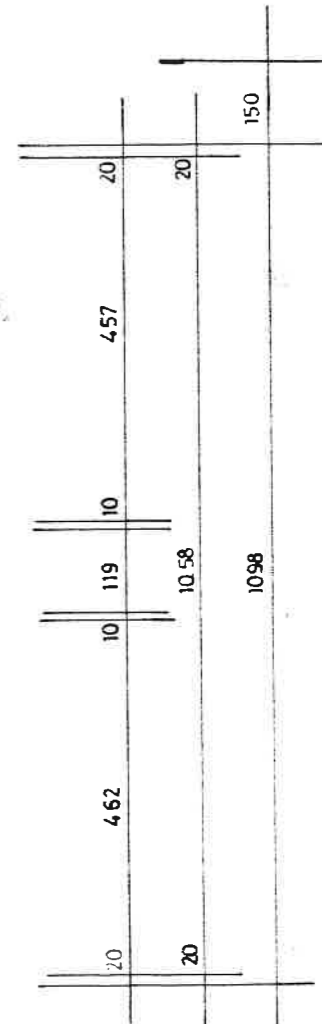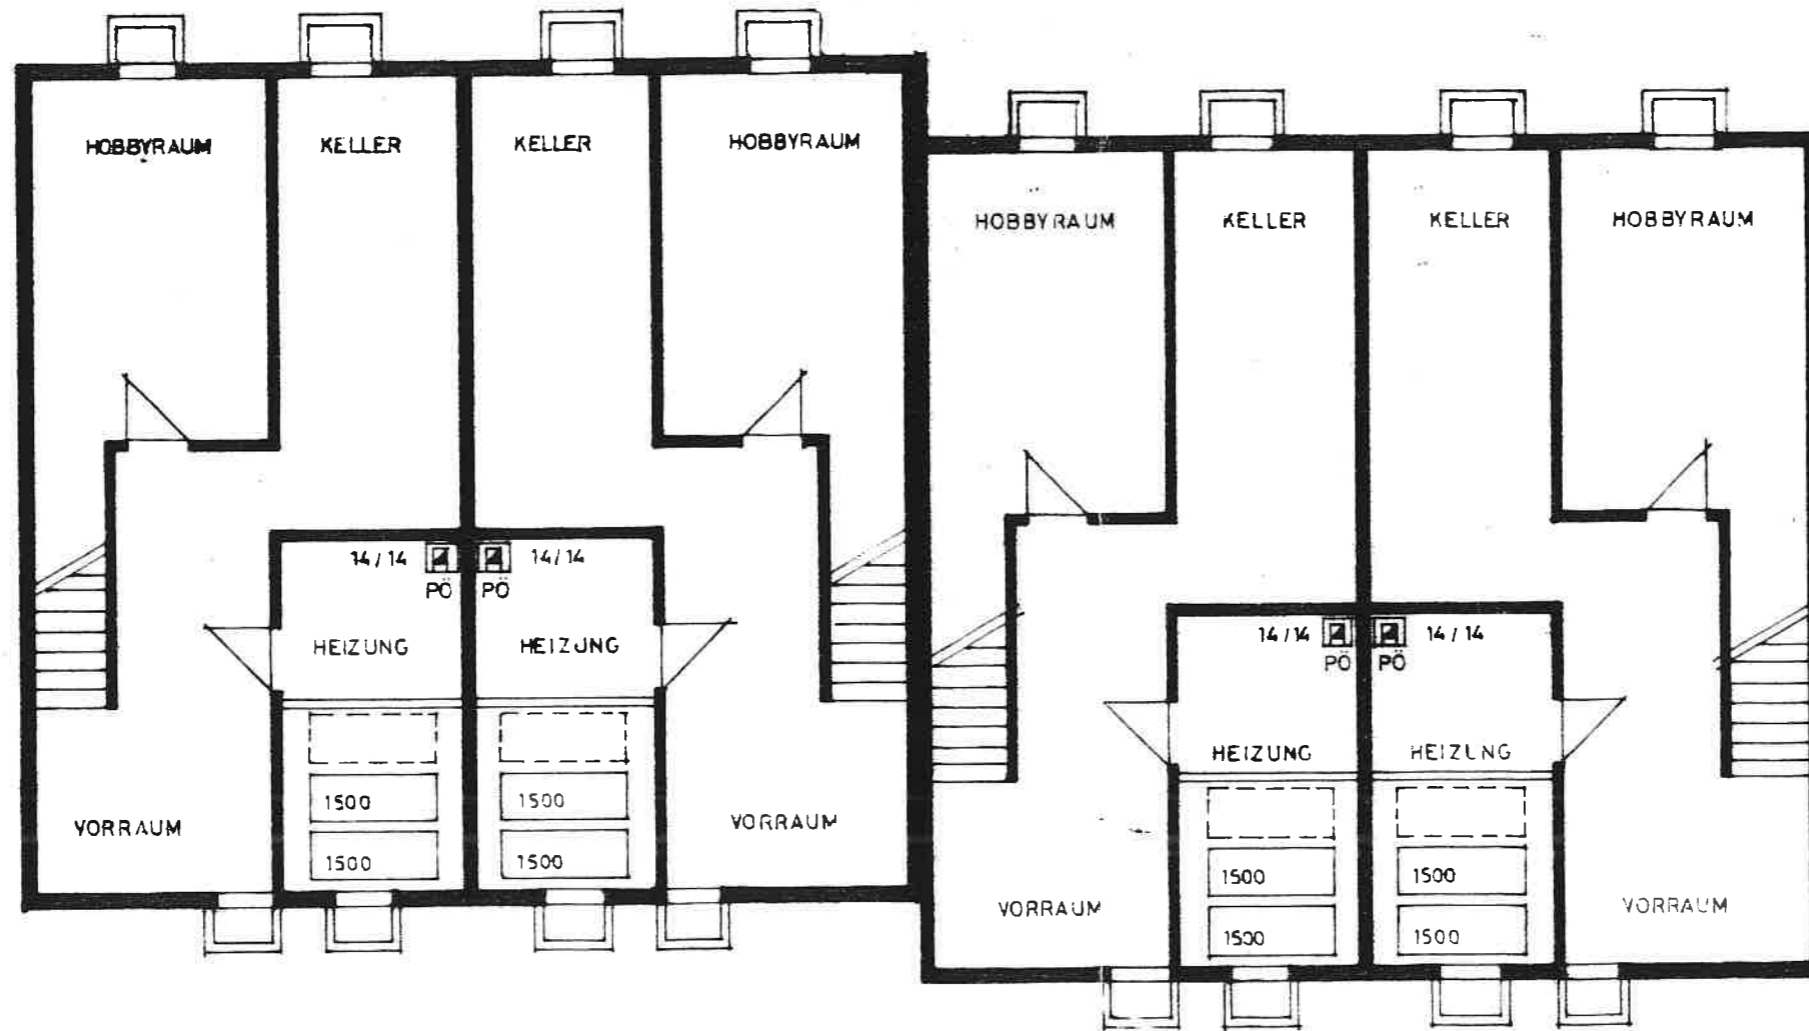

UG.

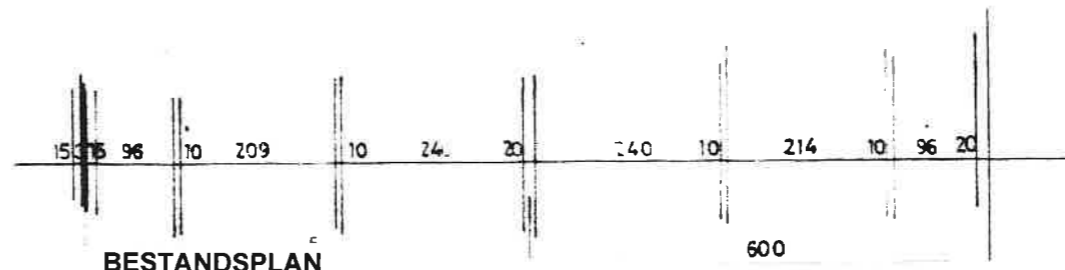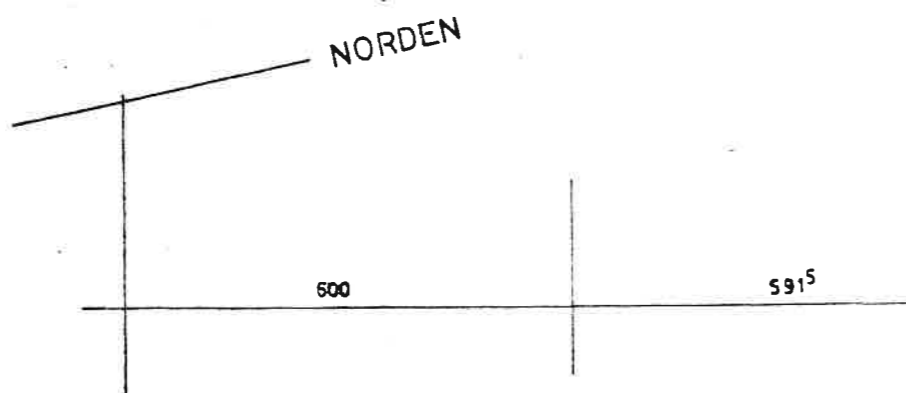


**BESTANDSPLAN**


Pro.Nr.: 09 /26  
 Datum: 13.04.2026  
 MSt.: 1/100  
 Plan-Nr.: 02  
 Index: **Grundriss UG.**

**Objekt:**  
 Bestand  
 Unter dem Dorf 51, Flst.Nr. 1985/30,  
 79713 Bad Säckingen

**Roland Arzner**  
 - Freier Architekt -  
 Am Wasserturm 12  
 D-79725 Laufenburg  
 Fon: 07763/3190 0170/549 00 49  
 e-mail: info@architekt-arzner.de

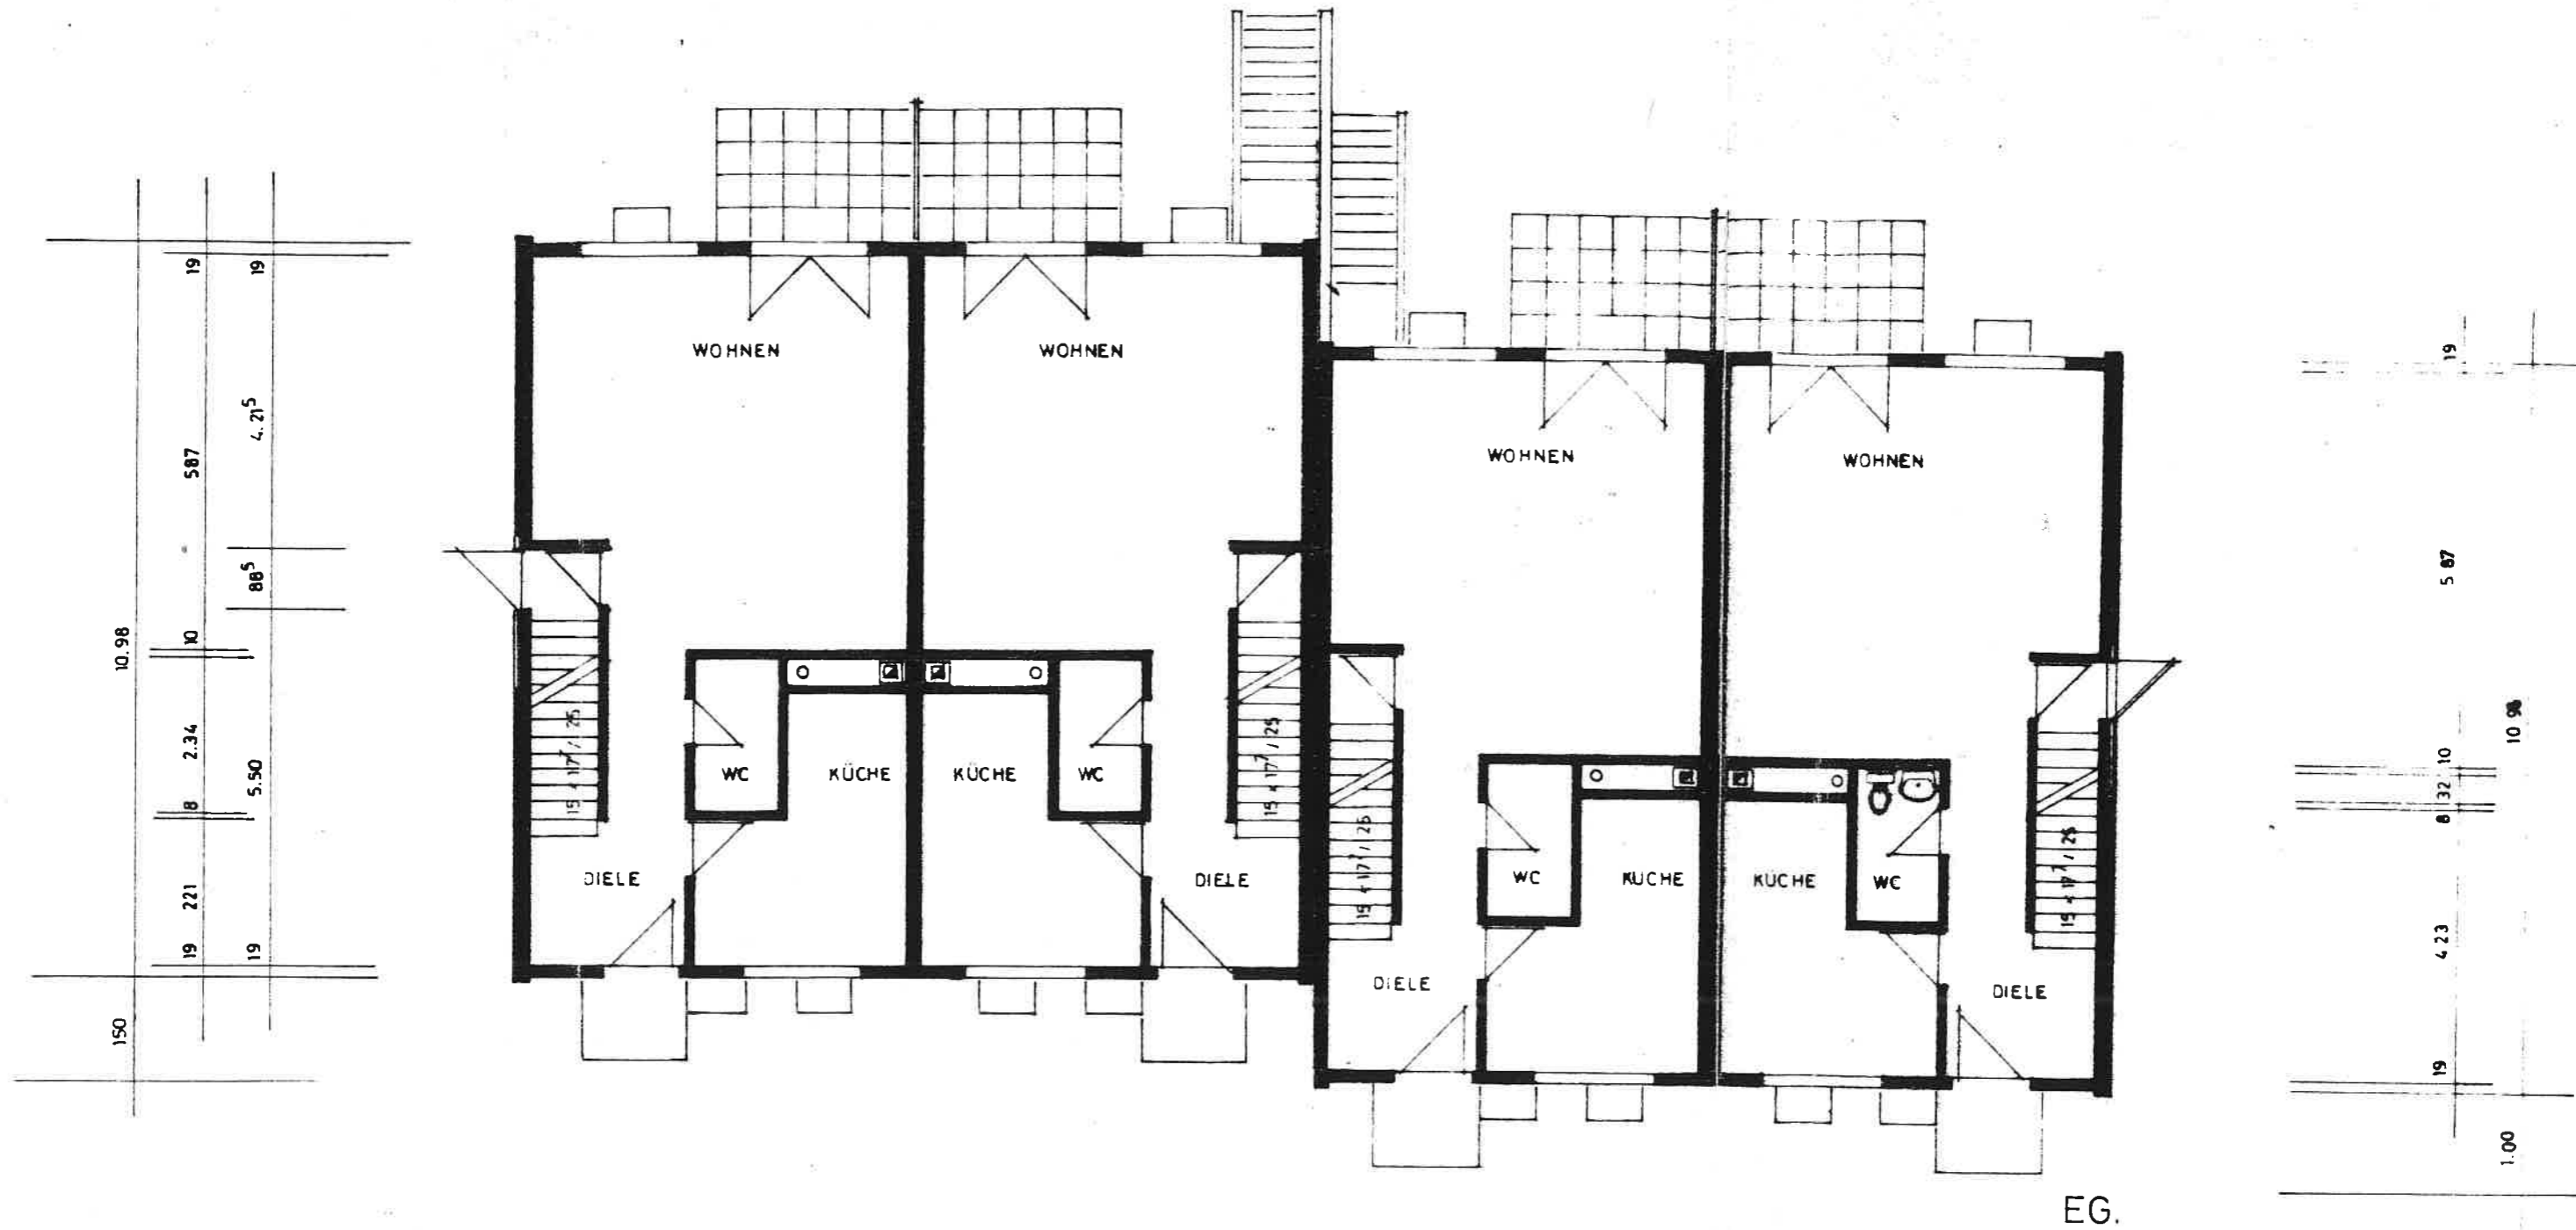

EG.

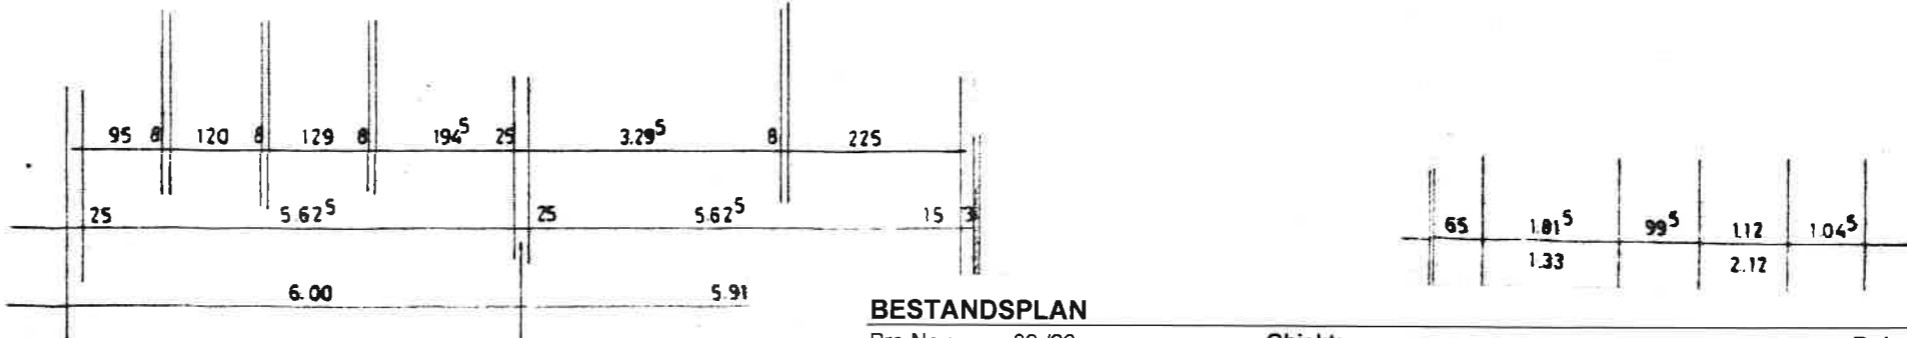

**BESTANDSPLAN**


Pro.Nr.: 09 /26  
 Datum: 13.04.2026  
 MSt.: 1/100  
 Plan-Nr.: 03  
 Index: **Grundriss EG.**

**Objekt:**  
 Bestand  
 Unter dem Dorf 51, Flst.Nr. 1985/30,  
 79713 Bad Säckingen

**Roland Arzner**  
 - Freier Architekt -  
 Am Wasserturm 12  
 D-79725 Laufenburg  
 Fon: 07763/3190 0170/549 00 49  
 e-mail: info@architekt-arzner.de

ORDEN

153	15	120	121	120	121	196	121	120	121	120	25
			226		226		226		226		

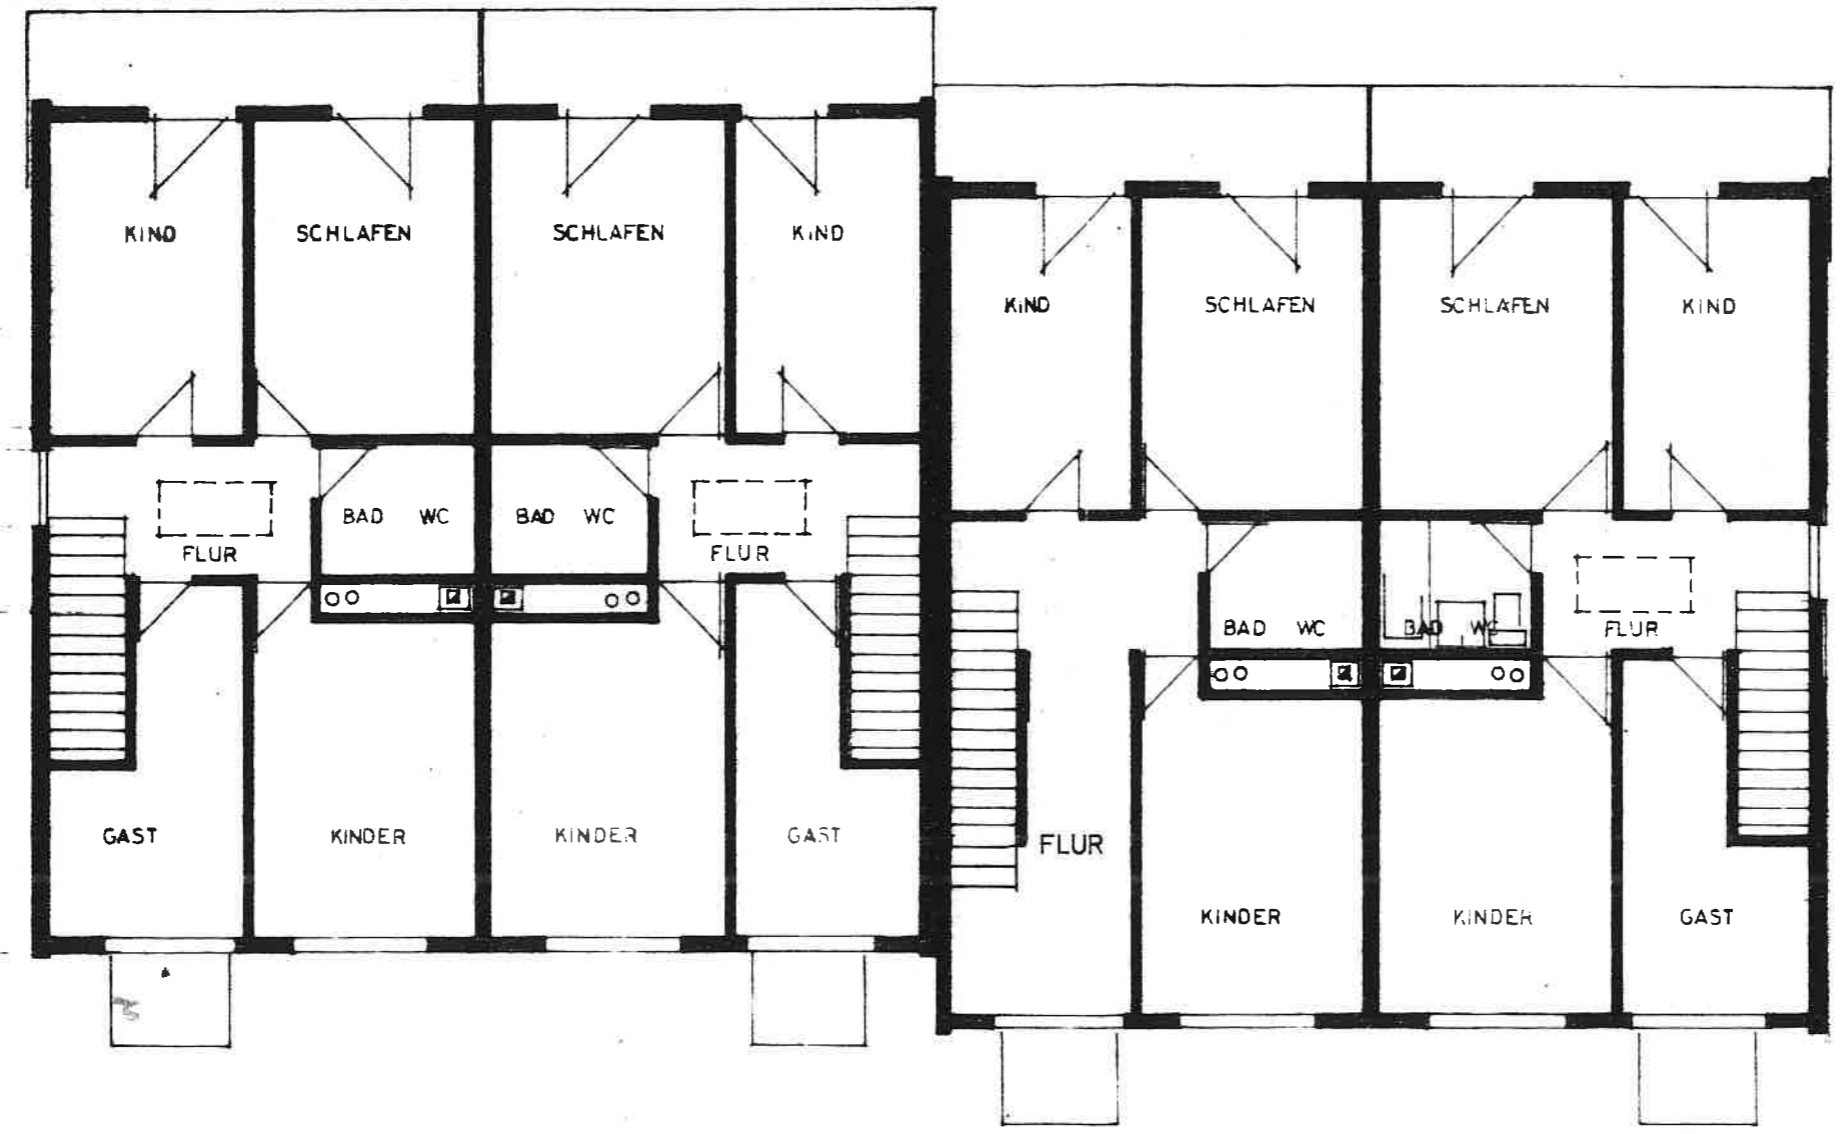

150	19	40	8	171	10	464	19	1096
-----	----	----	---	-----	----	-----	----	------

NORDEN

600	591,5
-----	-------

OG



60	181 <sup>5</sup>	75	181 <sup>5</sup>	154	181 <sup>5</sup>	75	181 <sup>5</sup>	60	25	
	133		133		133		133			
153	15	247 <sup>5</sup>	8	307 <sup>5</sup>	25	307 <sup>5</sup>	8	143 <sup>5</sup>	8	96

**BESTANDSPLAN**

Pro.Nr.: 09/26  
 Datum: 13.04.2026  
 MSt.: 1/100  
 Plan-Nr.: 04  
 Index: Grundriss OG.

Objekt:  
 Bestand  
 Unter dem Dorf 51, Flst.Nr. 1985/30,  
 79713 Bad Säckingen

Roland Arzner  
 - Freier Architekt -  
 Am Wasserturm 12  
 D-79725 Laufenburg  
 Fon: 07763/3190 0170/549 00 49  
 e-mail: info@architekt-arzner.de

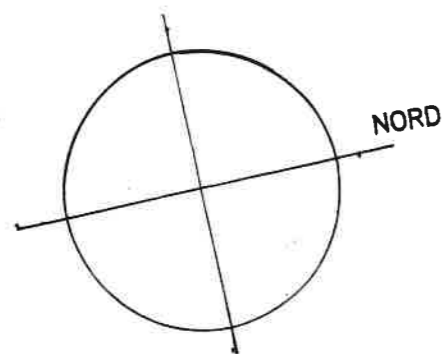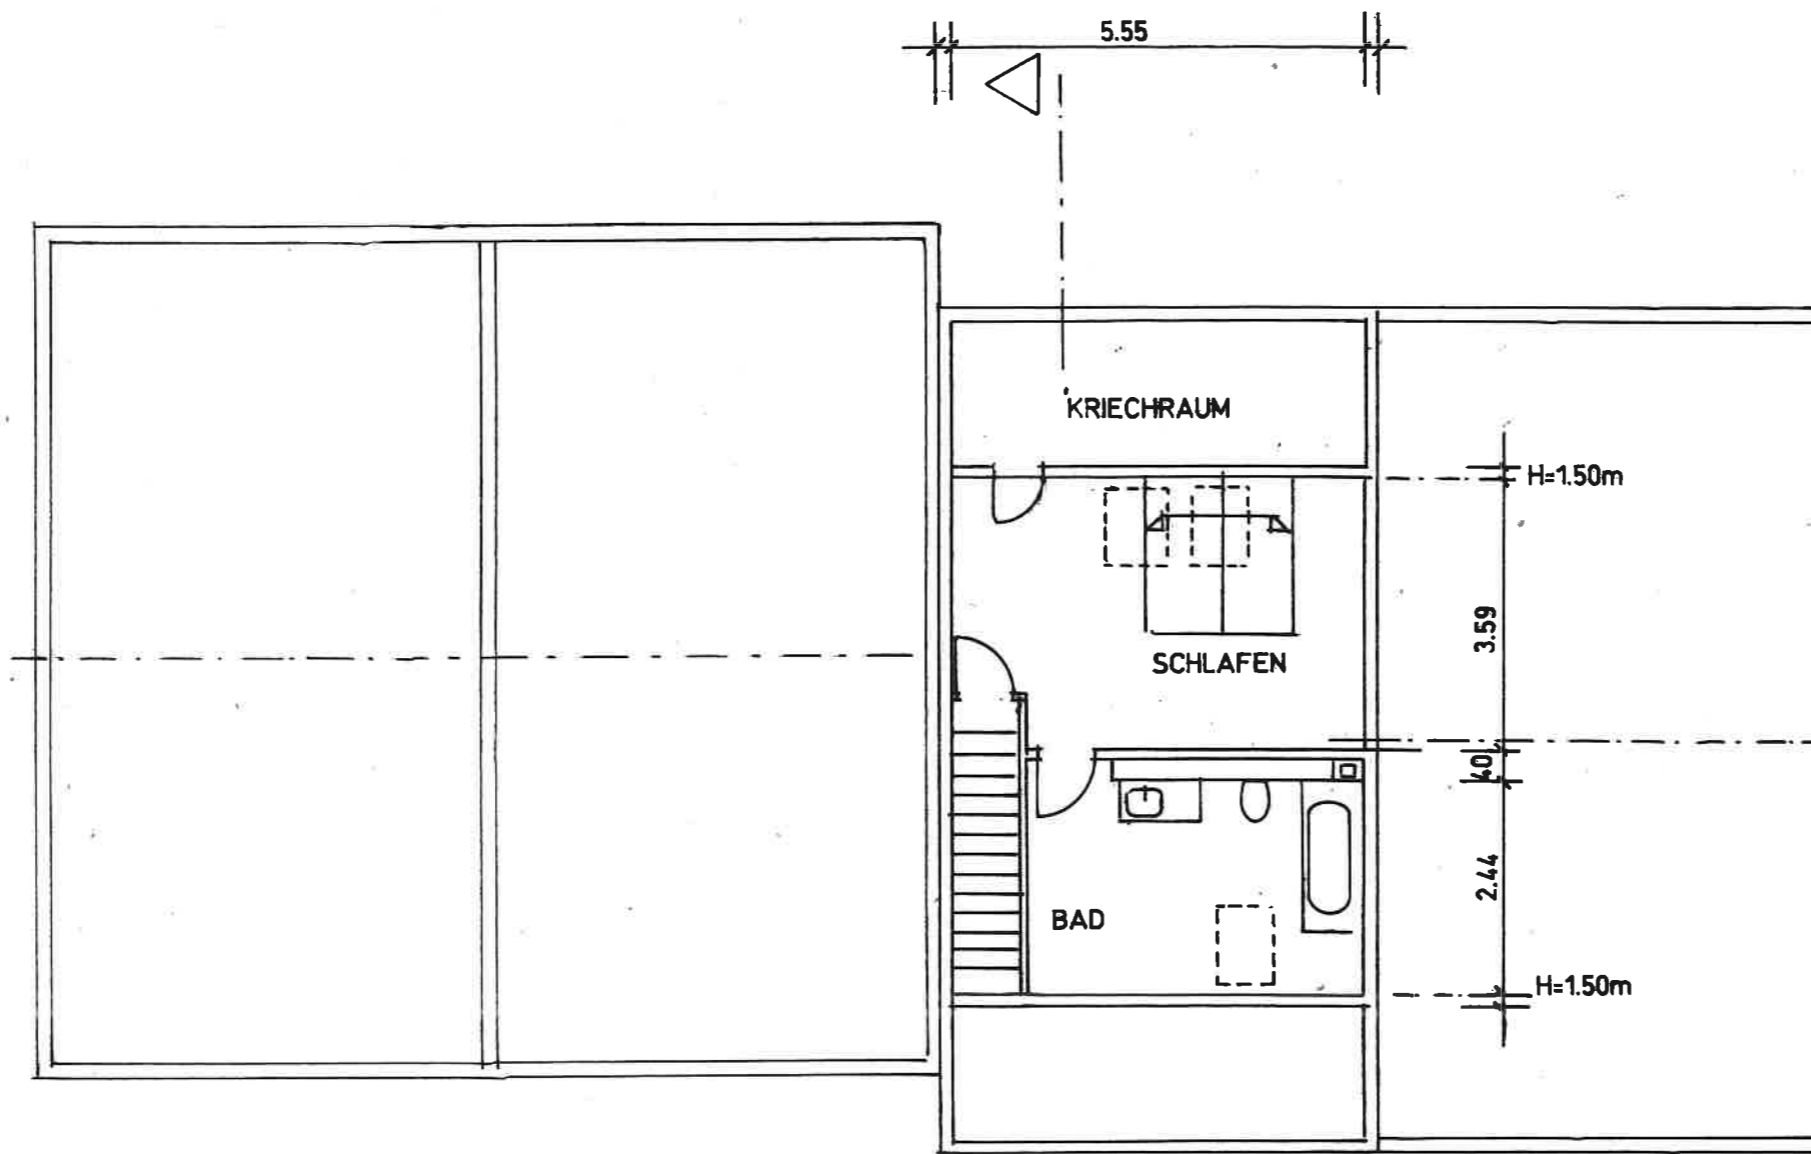

△  
SCHNITT-1


DG.

Pro.Nr.: 09 /26  
 Datum: 13.04.2026  
 MSt.: 1/100  
 Plan-Nr.: 05  
 Index: Grundriss DG.

**Objekt:**  
 Bestand  
 Unter dem Dorf 51, Flst.Nr. 1985/30,  
 79713 Bad Säckingen

**BESTANDSPLAN**

**Roland Arzner**  
 - Freier Architekt -  
 Am Wasserturm 12  
 D-79725 Laufenburg  
 Fon: 07763/3190 0170/549 00 49  
 e-mail: info@architekt-arzner.de

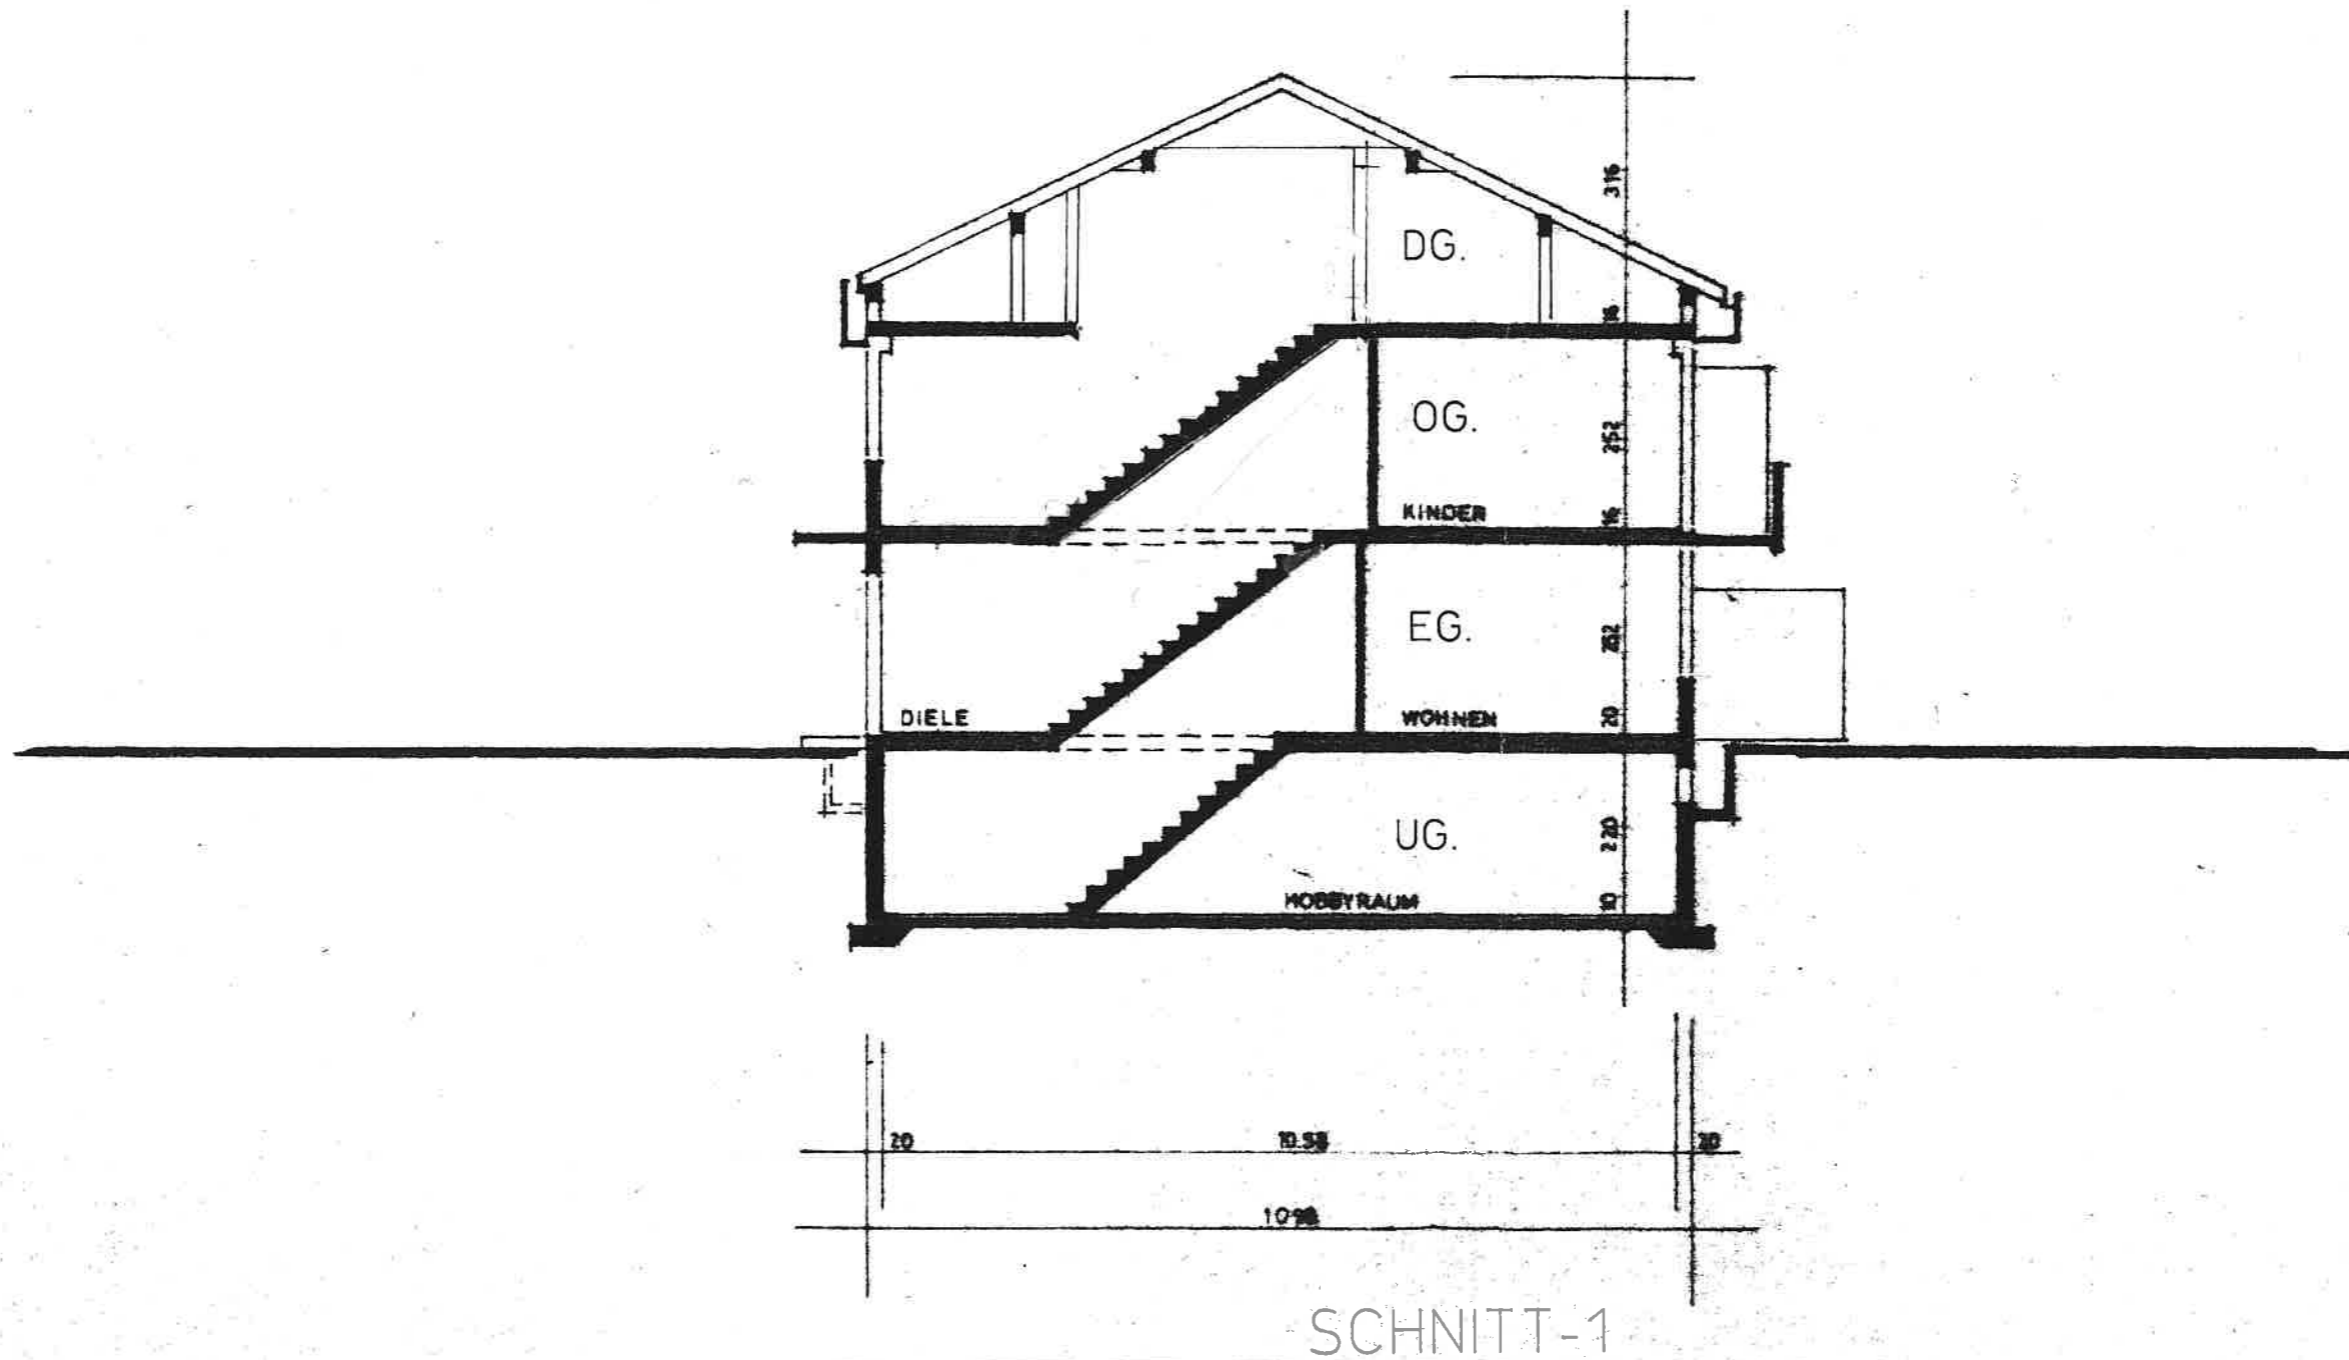


**BESTANDSPLAN**

Pro Nr.: 09 /26  
 Datum: 13.04.2026  
 MSt.: 1/100  
 Plan-Nr.: 06  
 Index: **Schnitt 1**

**Objekt:**  
 Bestand  
 Unter dem Dorf 51, Flst.Nr. 1985/30,  
 79713 Bad Säckingen

**Roland Arzner**  
**- Freier Architekt -**  
 Am Wasserturm 12  
 D-79725 Laufenburg  
 Fon: 07763/3190 0170/549 00 49  
 e-mail: info@architekt-arzner.de

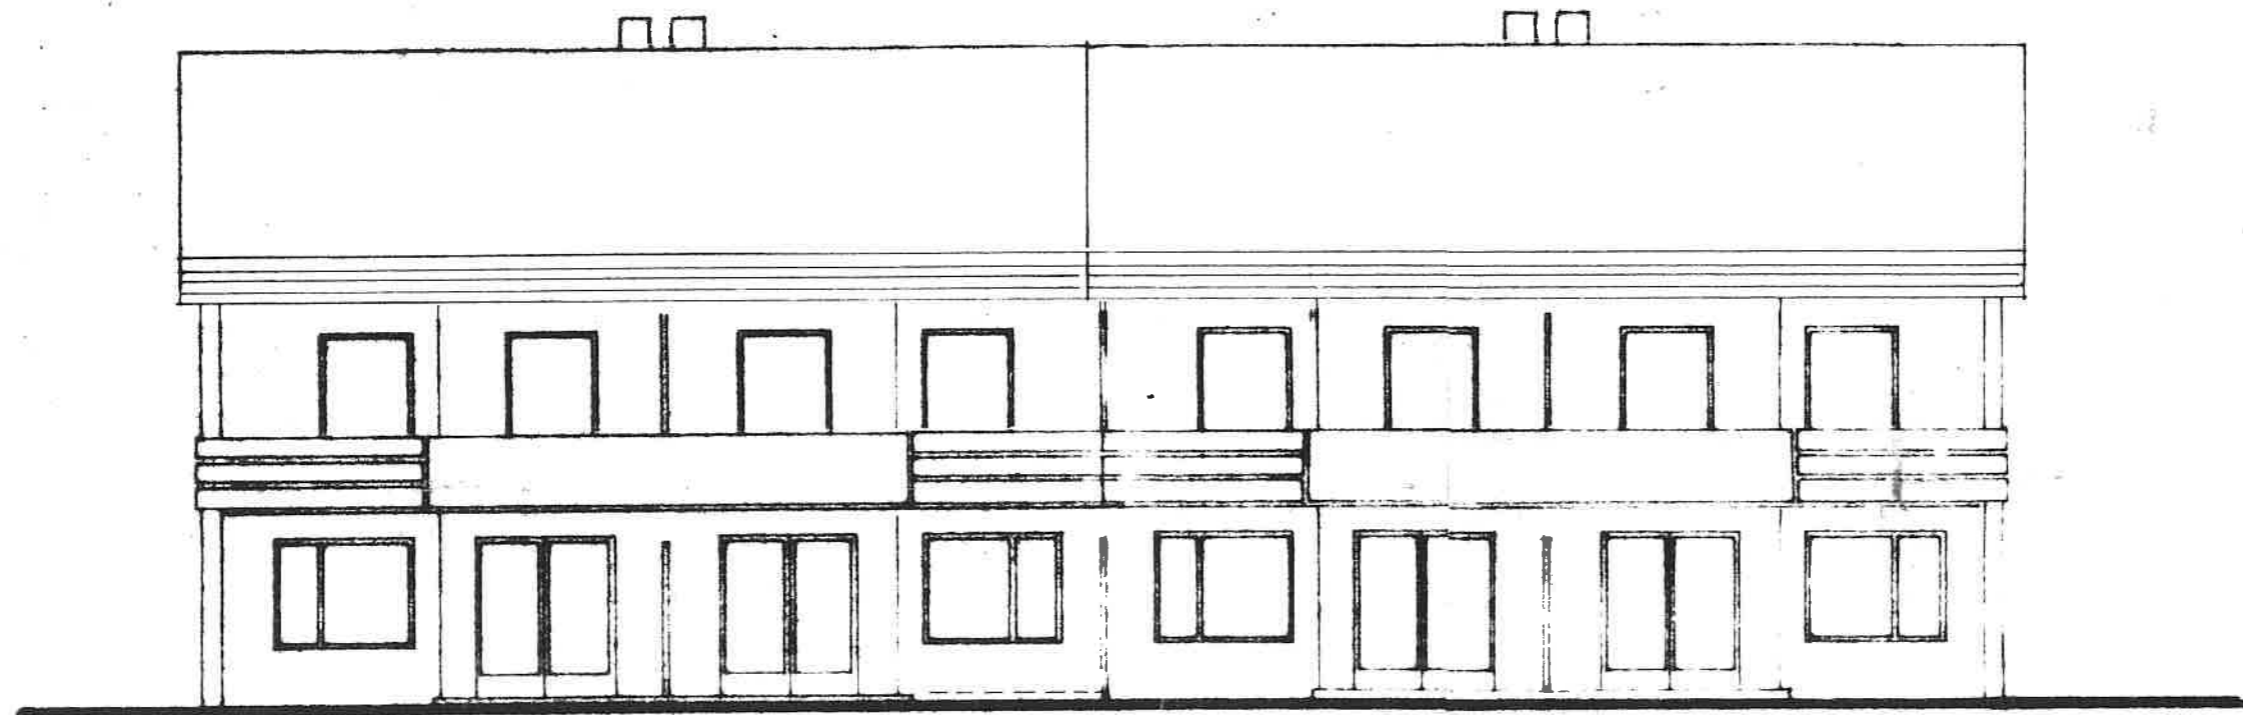


WESTEN

**BESTANDSPLAN**

Pro.Nr.: 09 /26  
Datum: 13.04.2026  
MSt.: 1/100  
Plan-Nr.: 07  
Index: **Ansicht West**

**Objekt:**  
Bestand  
Unter dem Dorf 51, Flst.Nr. 1985/30,  
79713 Bad Säckingen

**Roland Arzner**  
**- Freier Architekt -**  
Am Wasserturm 12  
D-79725 Laufenburg  
Fon: 07763/3190 0170/549 00 49  
e-mail: info@architekt-arzner.de

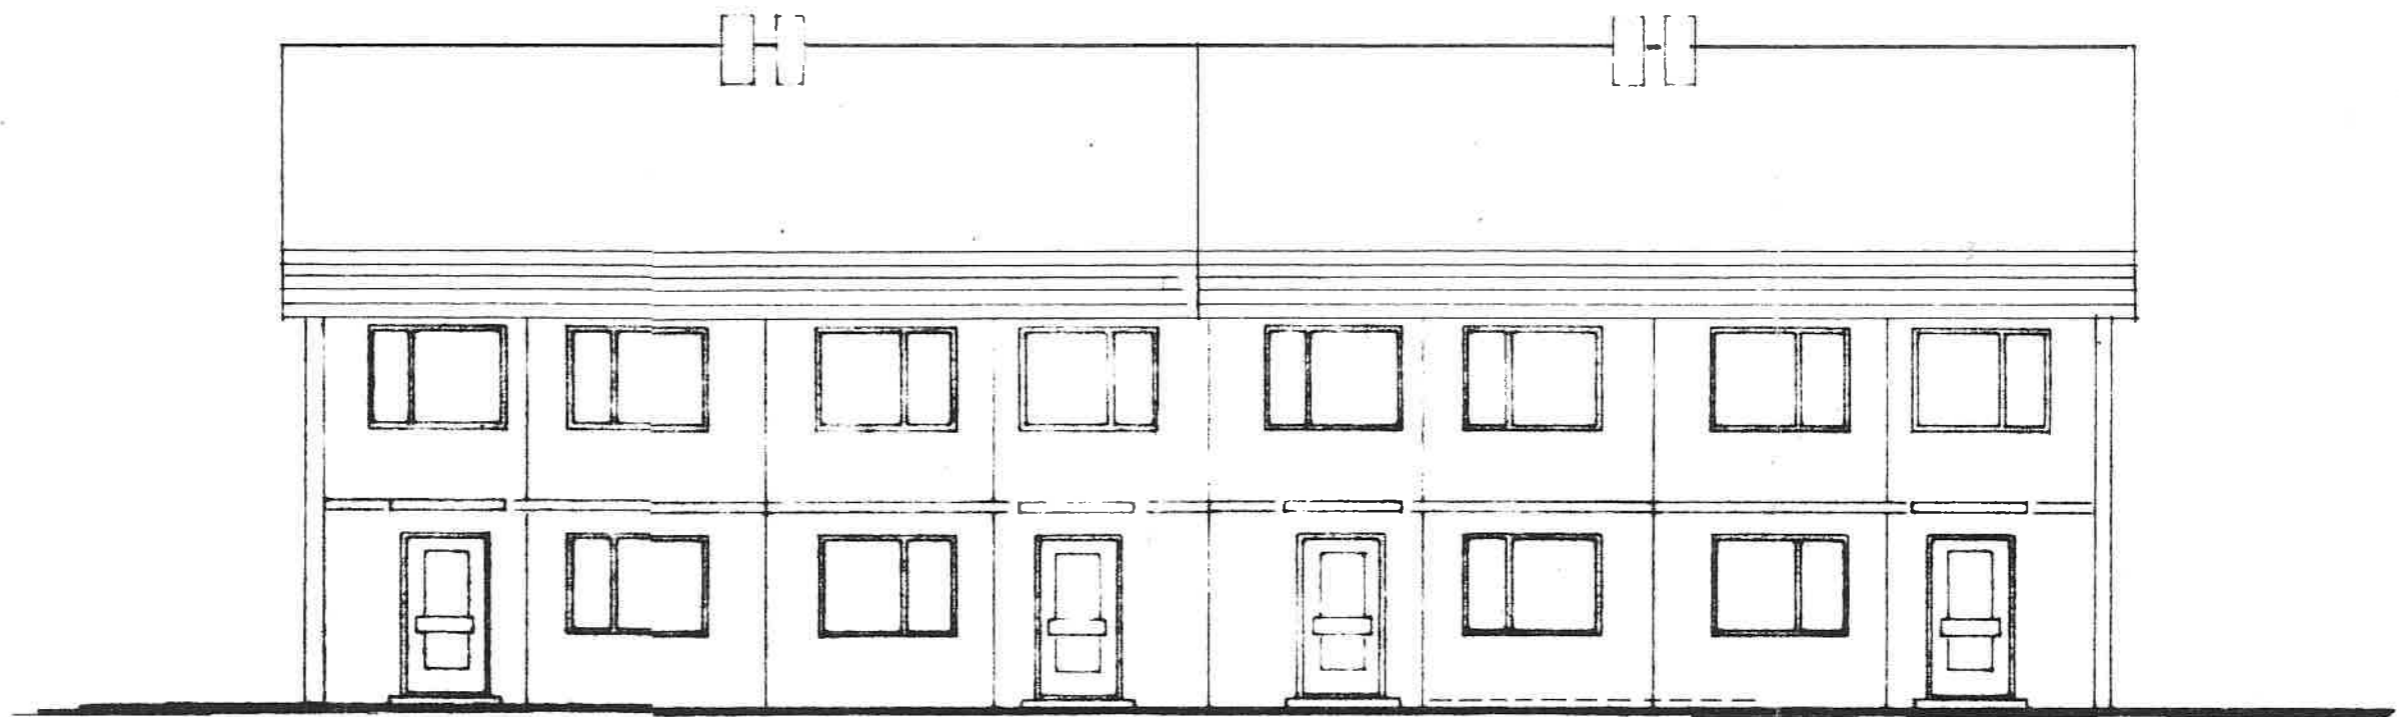

OSTEN

**BESTANDSPLAN**

Pro.Nr.: 09 /26  
Datum: 13.04.2026  
MSt.: 1/100  
Plan-Nr.: 08  
Index: **Ansicht Ost**

**Objekt:**  
Bestand  
Unter dem Dorf 51, Flst.Nr. 1985/30,  
79713 Bad Säckingen

**Roland Arzner**  
**- Freier Architekt -**  
Am Wasserturm 12  
D-79725 Laufenburg  
Fon: 07763/3190 0170/549 00 49  
e-mail: info@architekt-arzner.de