

II. Ausführungsplanung

01-51-9900045

21.06.99

STADT ESSEN
 Amt für Stadtplanung u. Bauordnungen
 u. A.




DIPL.-ING W. BEST
 BERATER INGENIEUR FÜR
 ENTWURF UND TRAGWERK
 HOCKWINKEL 1 45277 ESSEN
 TEL. 0201/585411 FAX 585615

PROJEKT: BENDEMANSTR. 26
 45147 ESSEN
 BESTANDSPLANE

BAUHERR: MTM WOHNBAU AG
 PLANCKSTR. 56
 70184 STUTTGART

PLANSTUFE: ABGESCHLOSSENHEIT
 PLANINHALT: GRUNDRISS / DG
 DATUM 20.01.99 M 1:100 GEZK.K-F

99 - 1
 01/11/99
 BL.NR. 5

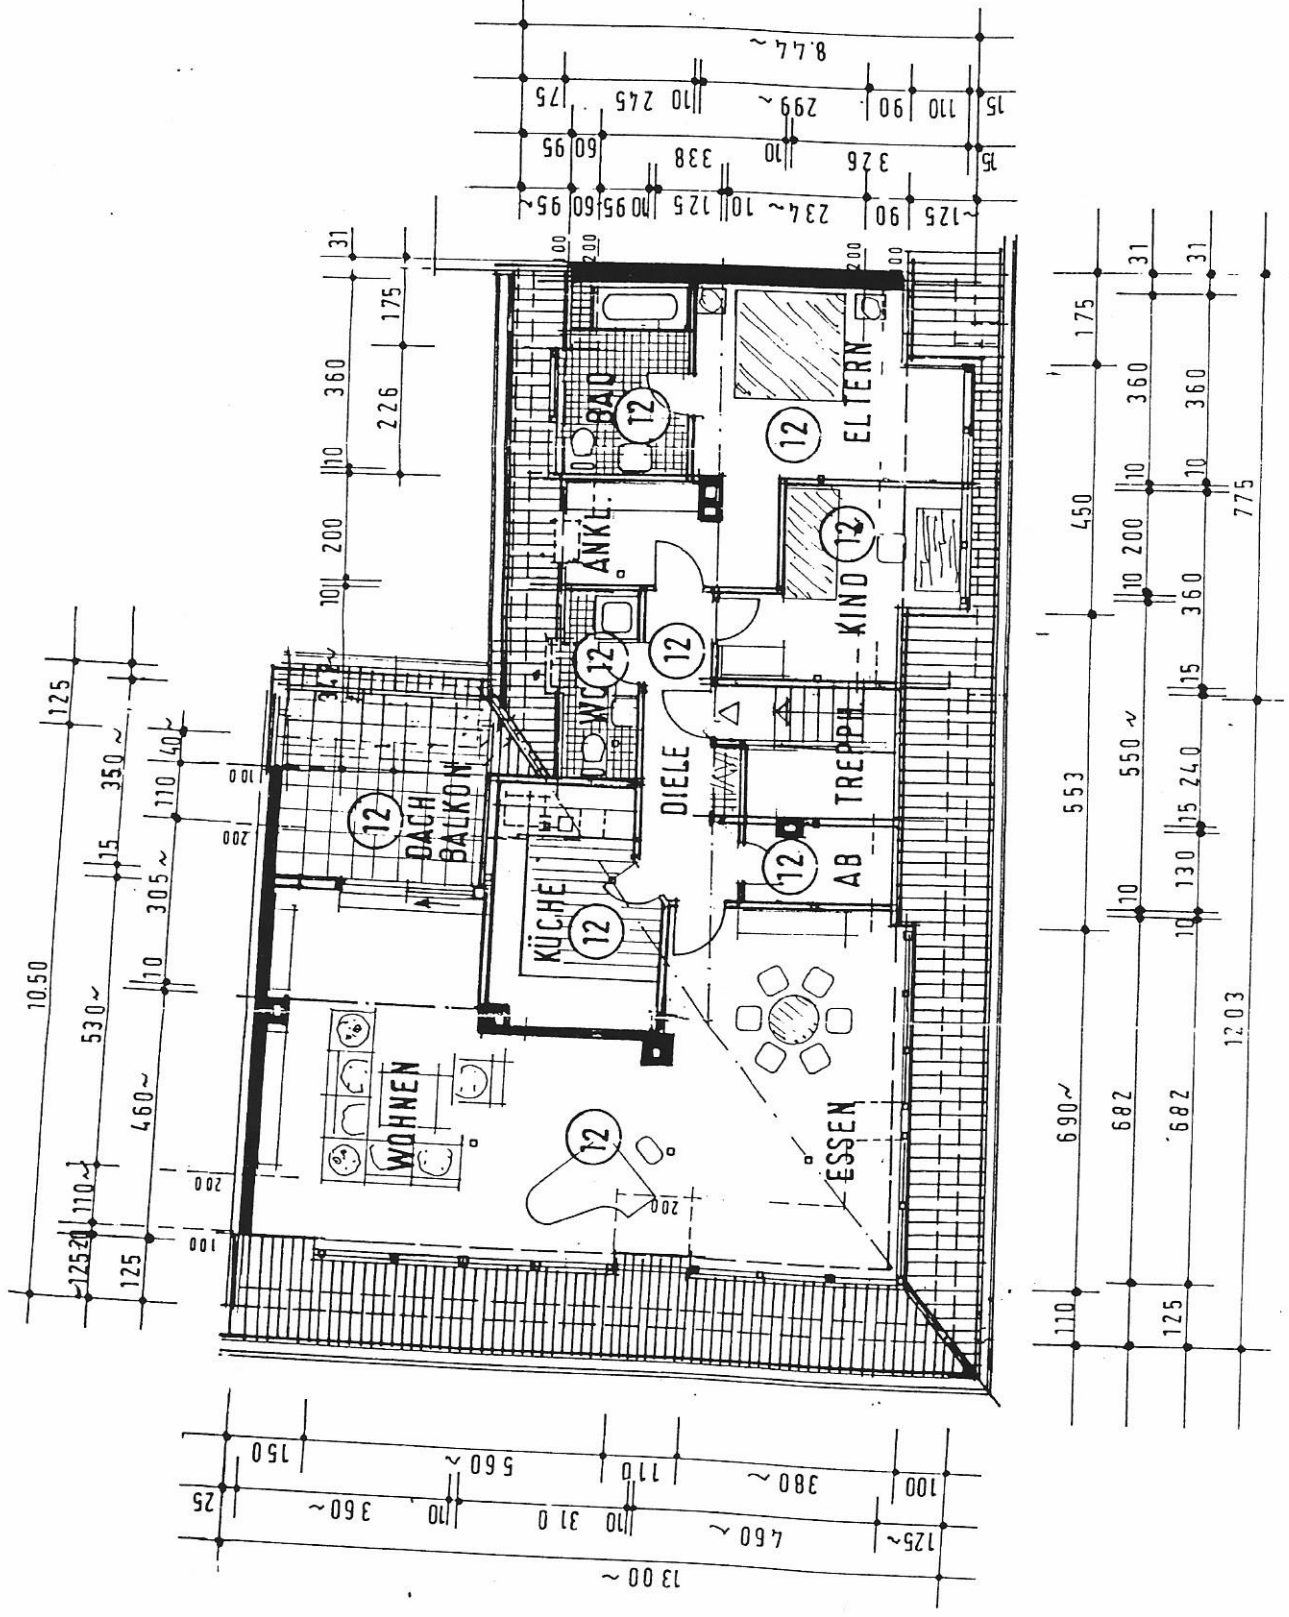

DACHGESCHOSS

II. Ausführung

61.51-19.000.419

Dieser Ausdruck gehört Eigentum
Schreiber (Bescheinigung)

vom 10.06.1999


STADT ESSEN

Exp.-Gepl.-Architekt

Amt für Stadtplanung u. Bauordnung

L.A.

157

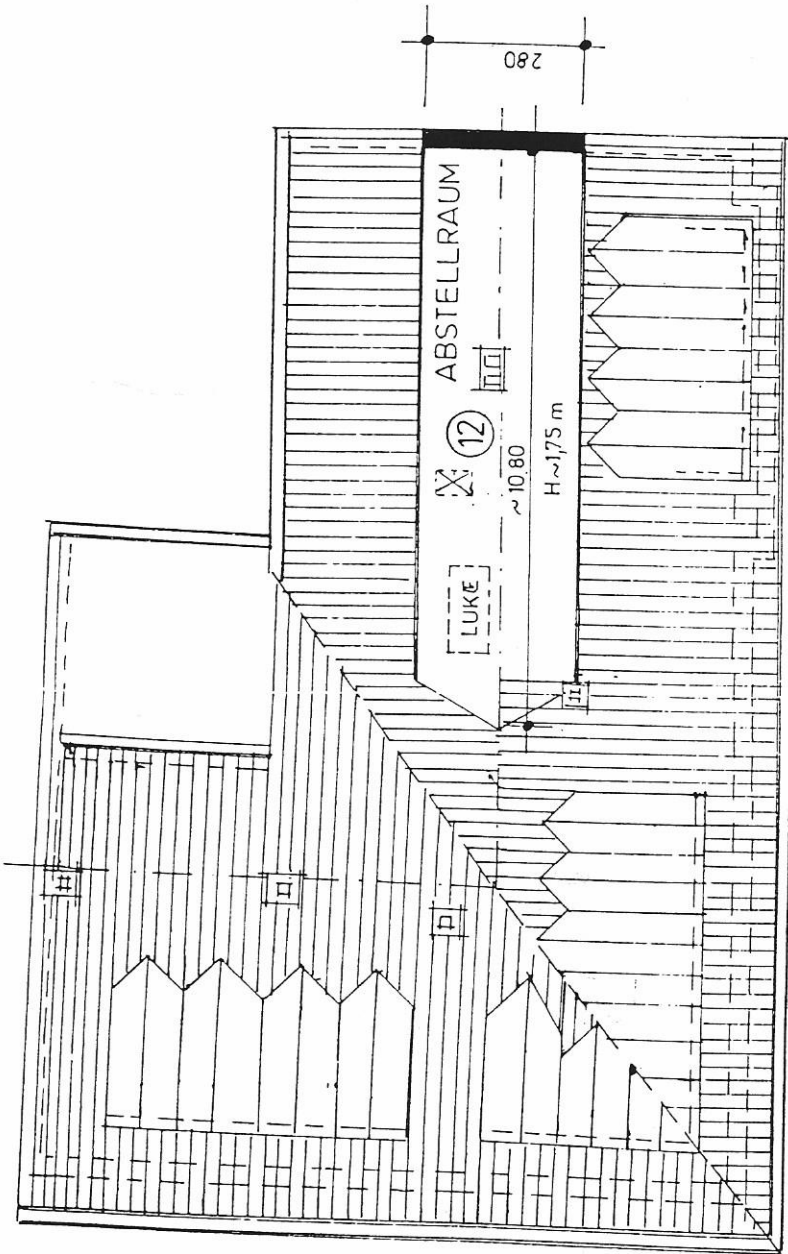

SPITZBODEN

DIPL.-ING. W. BEST
BERATENDER INGENIEUR FÜR
ENTWURF UND TRAGWERK
HOCKWINKEL 1 45277 ESSEN
TEL. 0201/585411 FAX 585615

PROJEKT: BENDEMANSTR. 26
45147 ESSEN
BESTANDSPLÄNE

BAUHERR: MTM WOHNBAU AG
PLANCKSTR. 56
70184 STUTTGART

PLANSTUFE: ABGESCHLOSSENHEIT

PLANINHALT: 1. Spitzboden

DATUM 20.01.99 M. 1:100 GEZK. K-F

00

4

DIP/THA

BL. NR.