



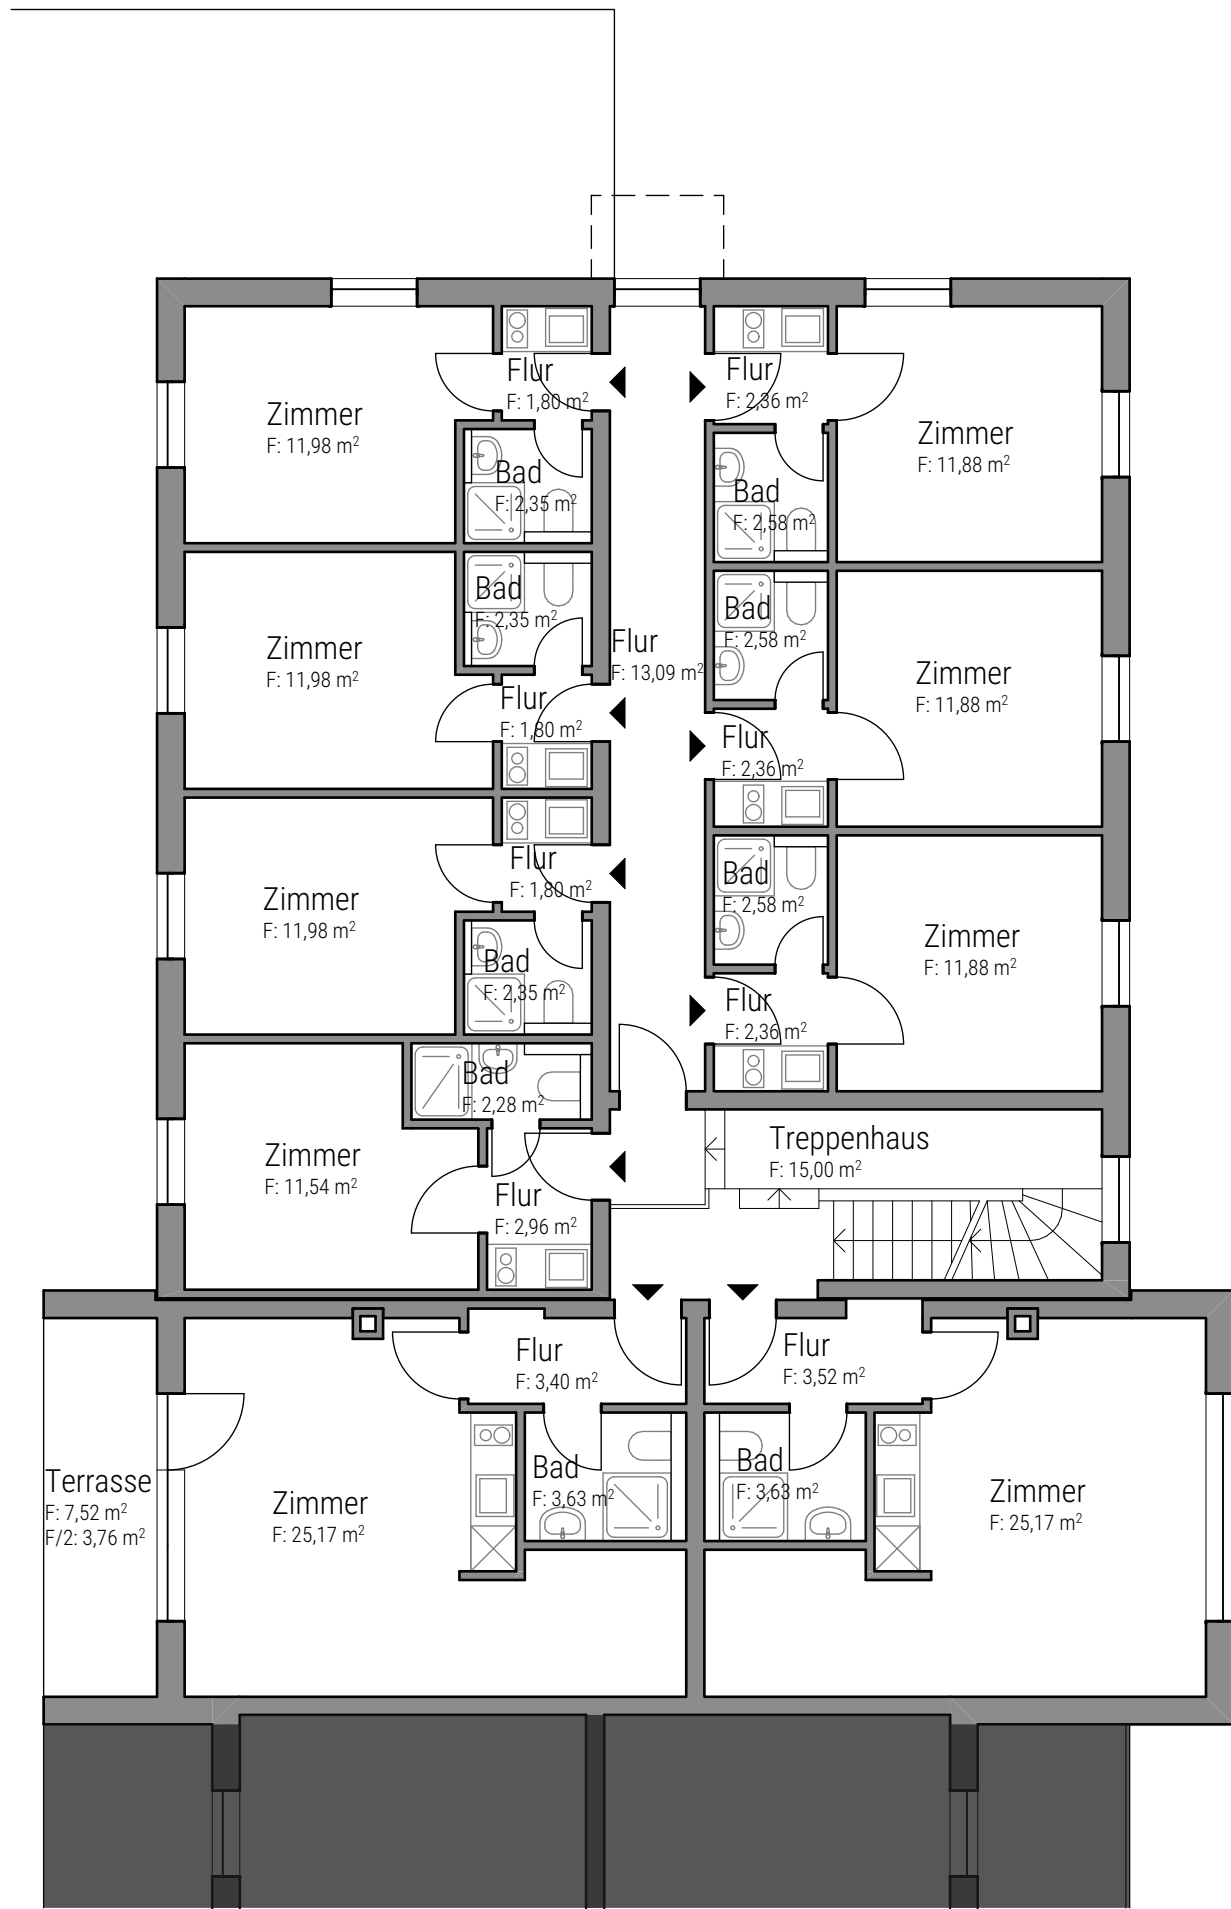


Grundriss - Ebene 2
M 1:100

Blattgröße 609,0x420,0

0 1 2 3 5cm

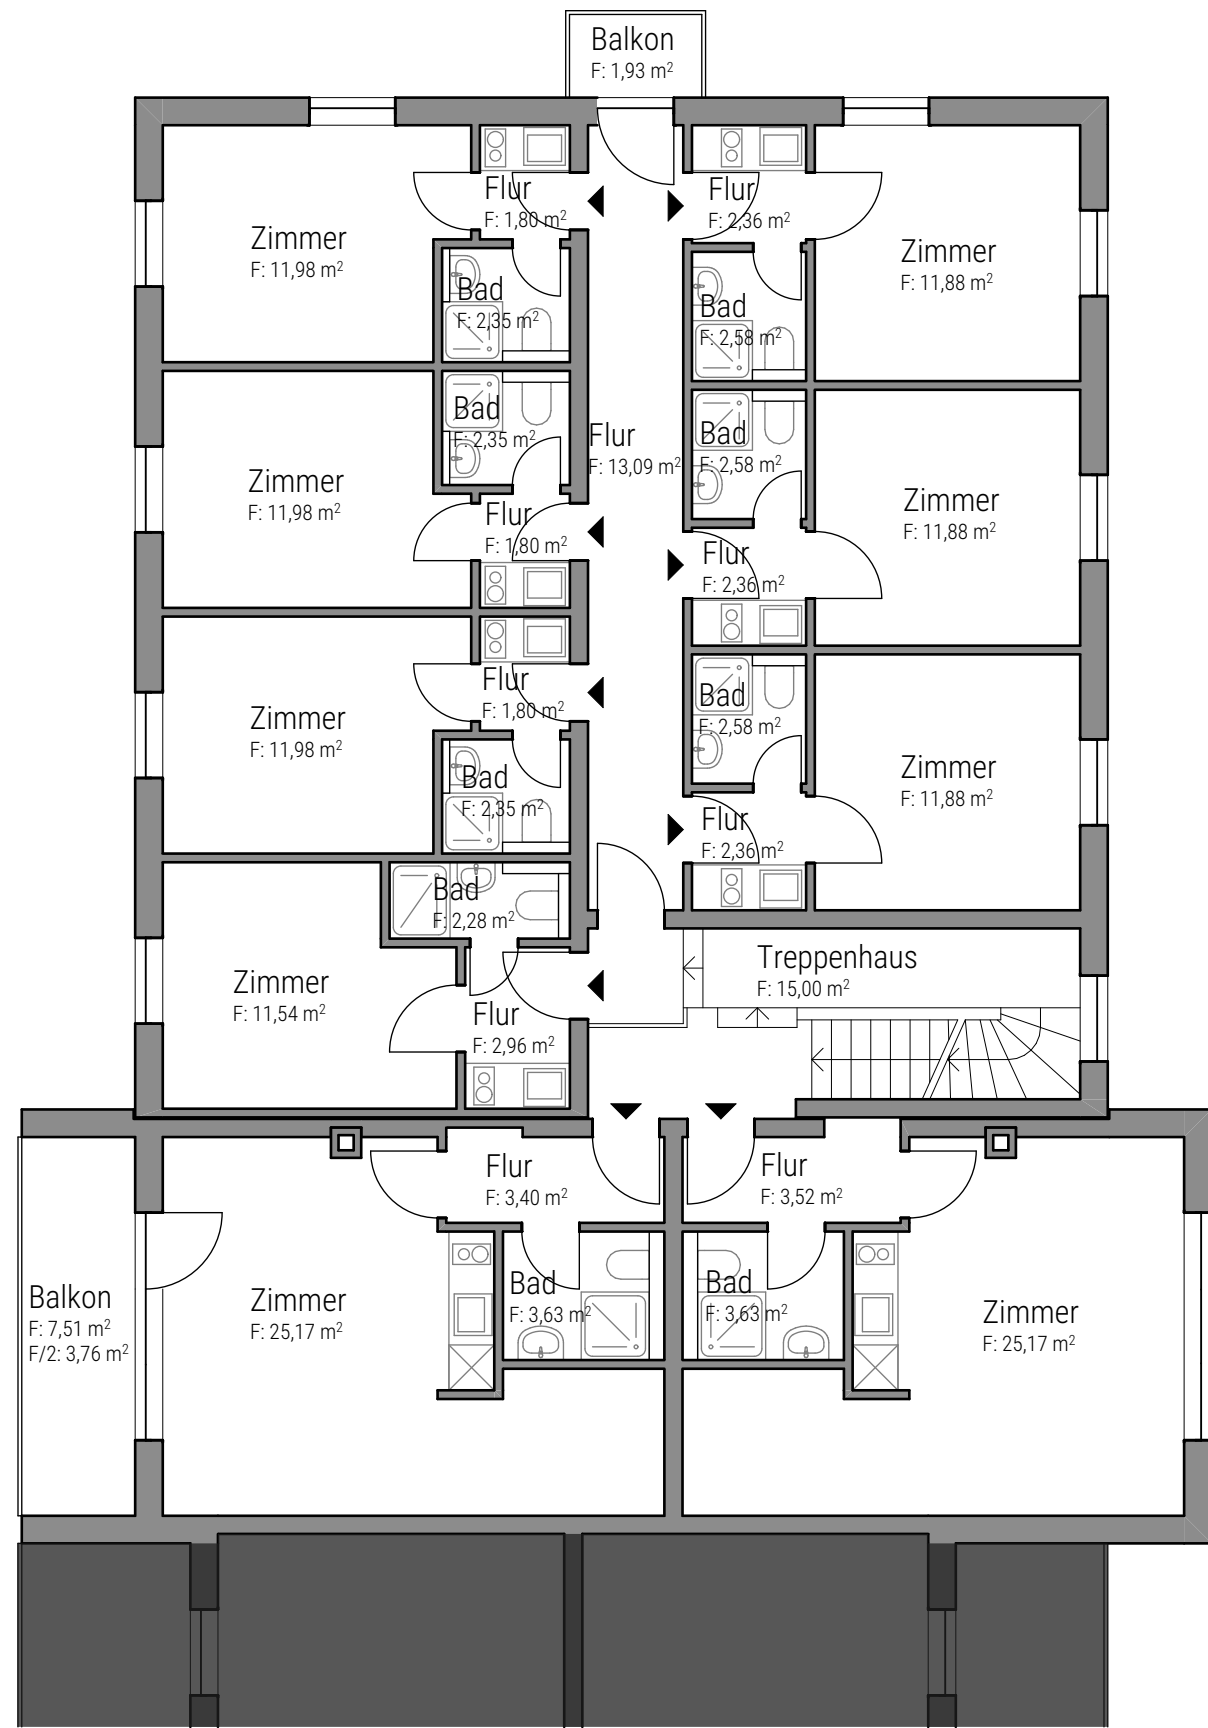


Grundriss - Ebene 3
M 1:100

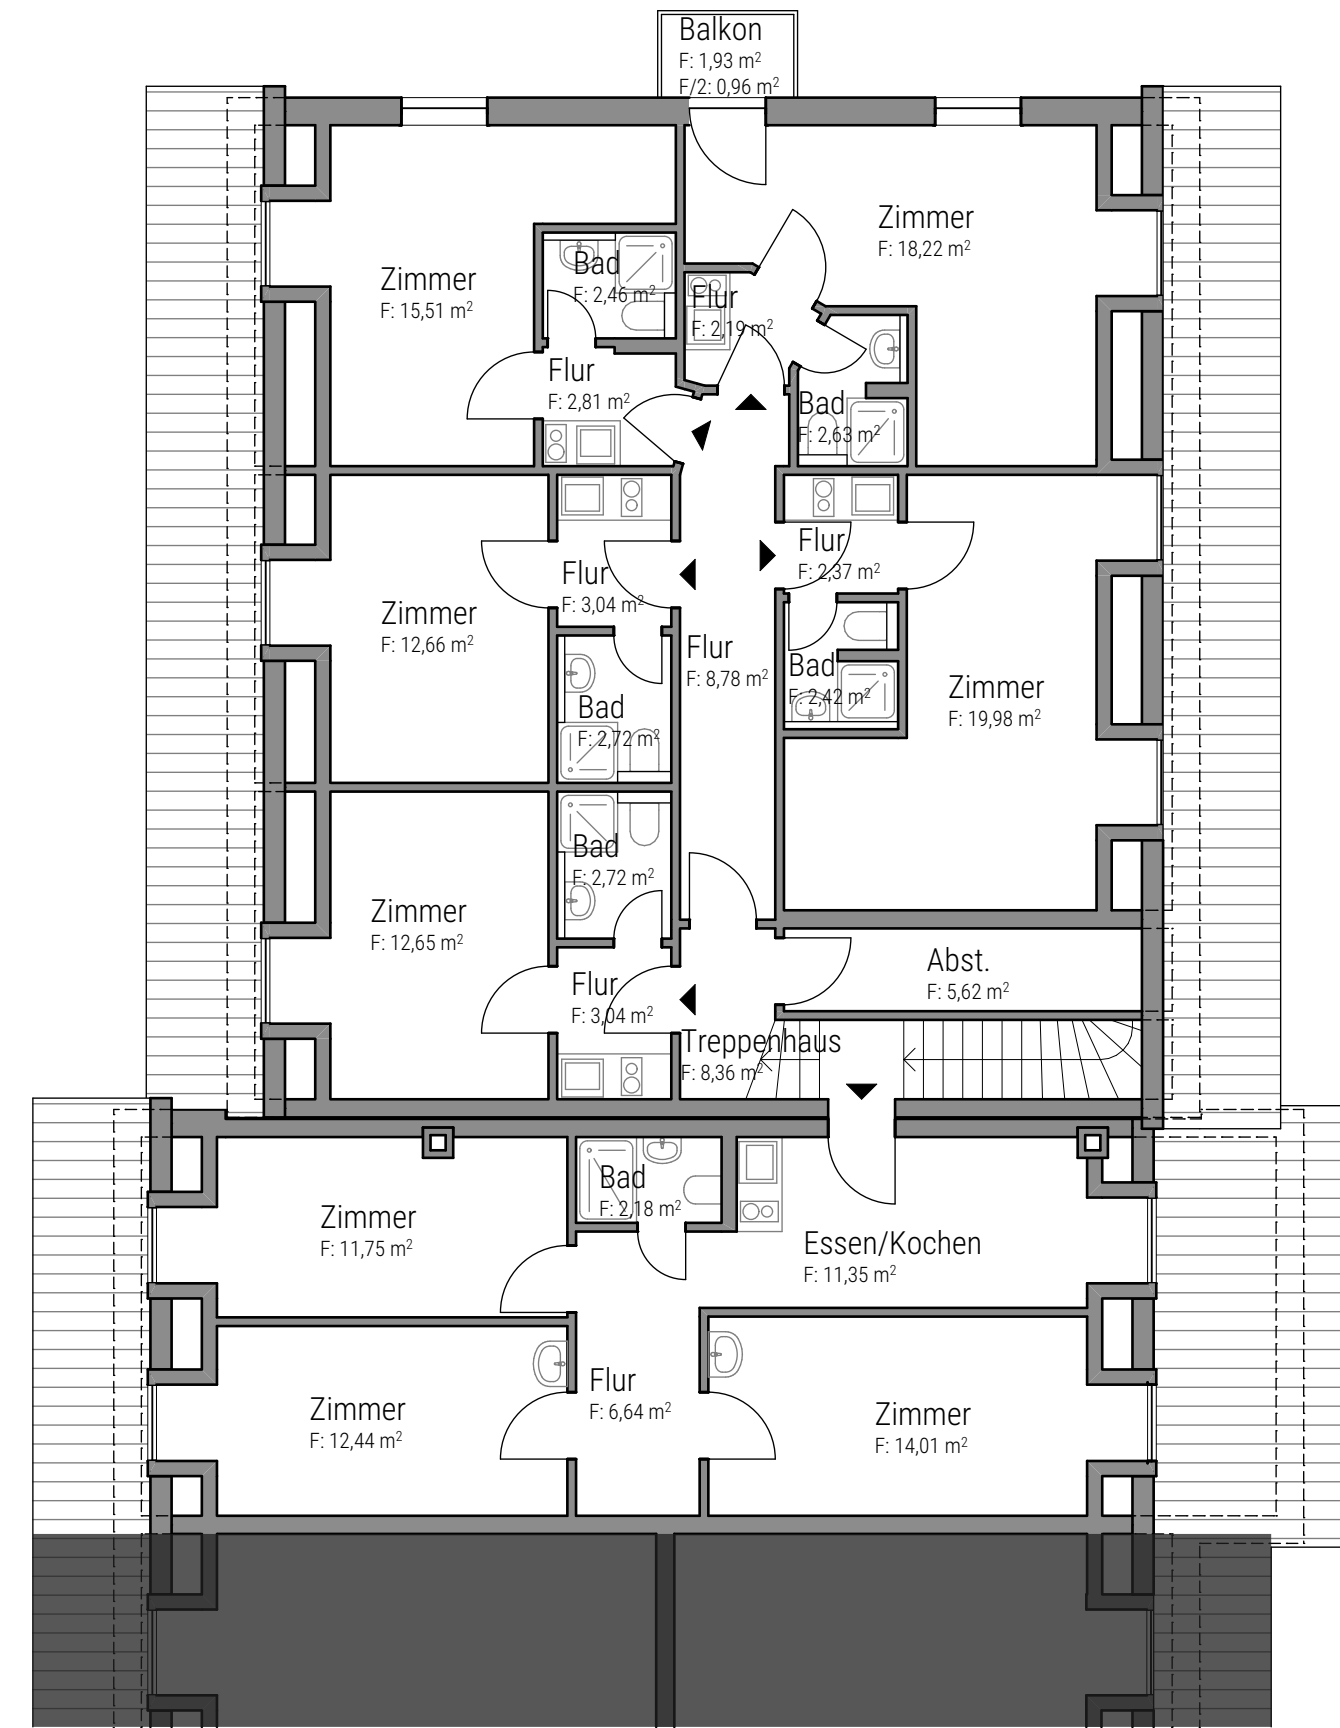

Grundriss - Ebene 4
M 1:100

Übersicht
M 1:500

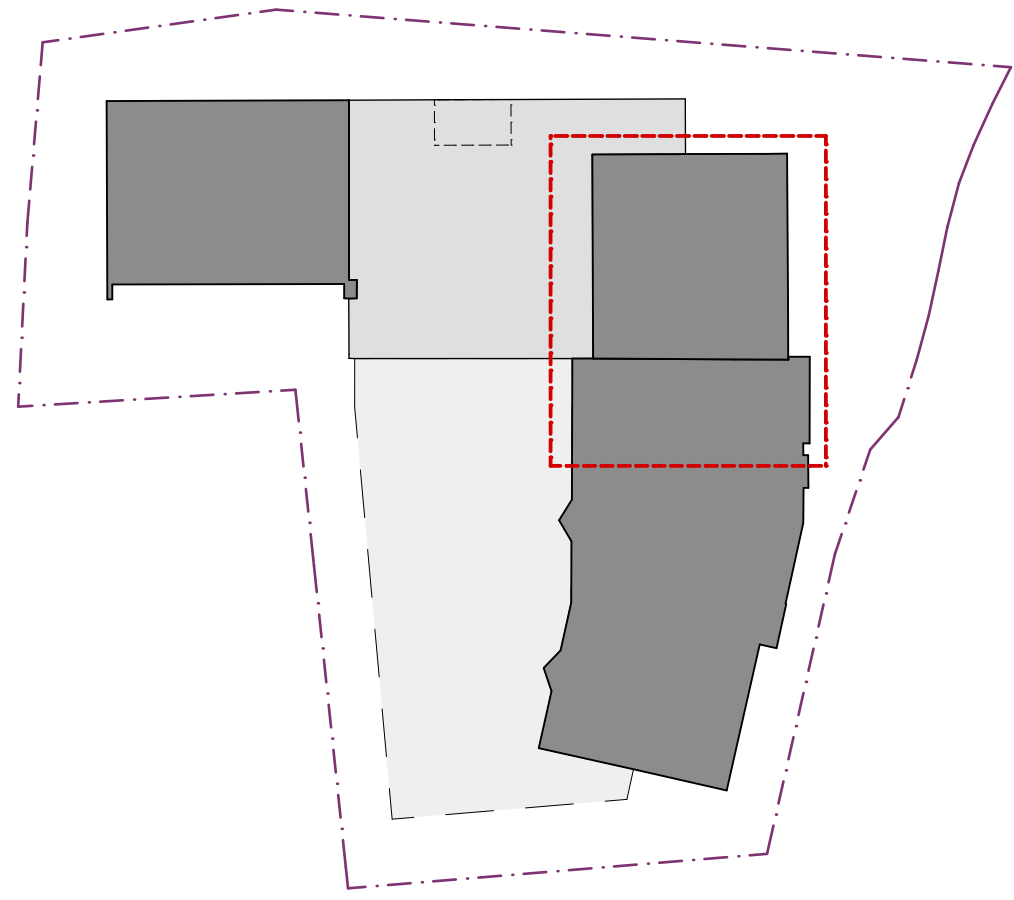

BESTANDSPLAN

PLAN-NR./INDEX
DARSTELLUNG
B-2202
Grundrisse Ebene 2-4

MAßSTAB 1:100, 1:500
DATUM 05.02.2024
PROJEKT NR. 2022-33-02

Lipp Moray & Partner
Digitalisierung Bestand

FG ARCHITEKTEN UND
SACHVERSTÄNDIGE GmbH
post@fg-architektur.de
www.fg-architektur.de

SONTHOFEN
Hindelanger Straße 35
87527 Sonthofen
T +49 8321 60963 0
F +49 8321 60963 99

SCHWÄBISCH HALL
Im Buchhorn 2
74545 Michelfeld
T +49 791 9540051 1
F +49 791 9540051 9