


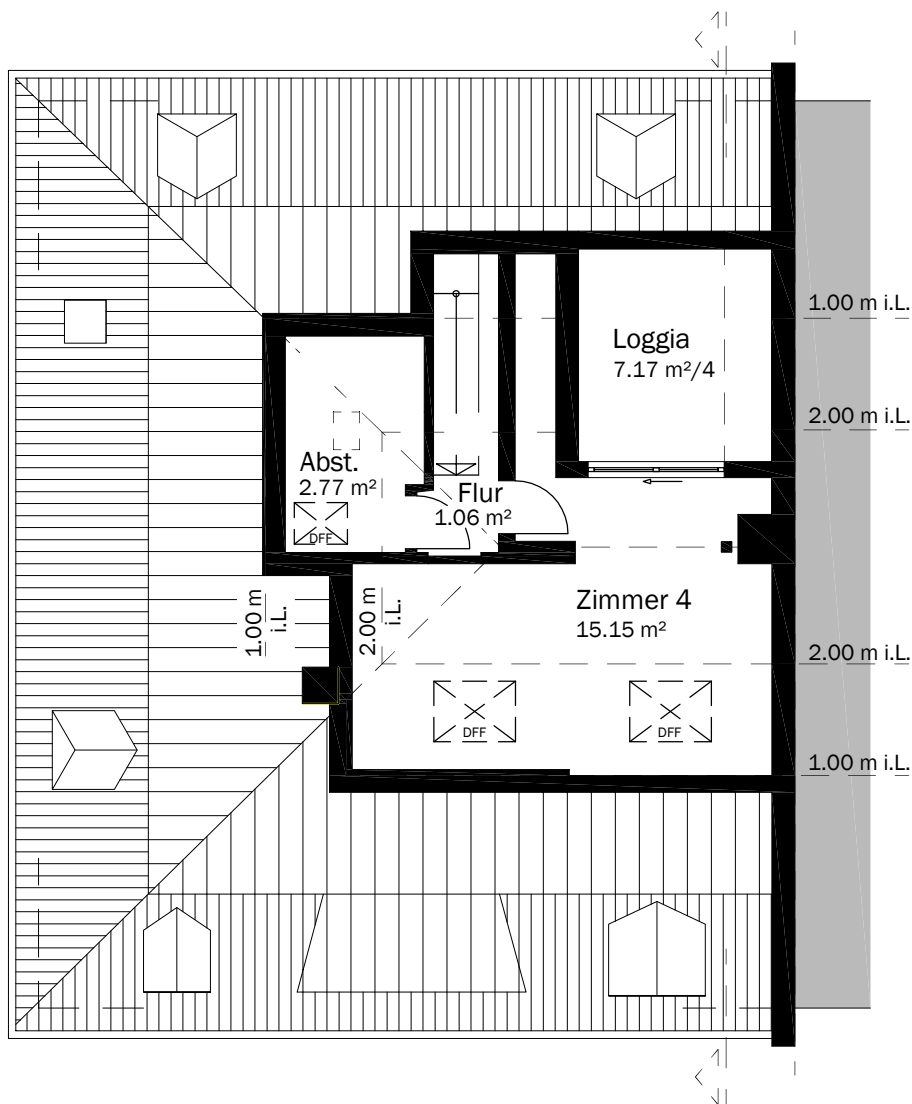

Günthersburgallee 58

LEGENDE

BESTAND

NACHBAR-BEBAUUNG

GRENZE

SCHNITTLINIE



BAUVORHABEN

BESTANDSPLÄNE

LIEGENSCHAFT

GÜNTHERSBURGALLEE 58
60316 FRANKFURT AM MAIN

GEMARKUNG: 474, Bezirk 22
FLUR, FLURSTÜCK: 336, 182/92

BAUHERR

SIMON, ANNEROSE
GÜNTHERSBURGALLEE 58
60316 FRANKFURT AM MAIN

PLANBEZEICHNUNG

GRUNDRISS SPITZBODEN

GEZEICHNET	GEPRÜFT	BLATTFORMAT
SW	NP	A4
MASSSTAB	DATUM	BLATT
1 100	12.03.2013	7 / 11

PLANVERFASSER

RMC RHEIN-MAIN CONSTRUCT GMBH
NORDENDSTRASSE 30A
60318 FRANKFURT AM MAIN

PHONE 069 | 905 503 67 0
FAX 069 | 905 503 67 11
EMAIL INFO@RMCONSTRUCT.DE

