



Lageplan

Landratsamt Tübingen

Gemeinde: Universitätsstadt Tübingen

Kreis: Tübingen

Erstellt am: 06.07.2026

Eigentümer:

Benjamin Béla Kittelberger

Eisenhutstr. 40,

72072 Tübingen

Anschrift:





Schelmenwasen 17,

72336 Balingen-Endingen

Flurstück: 313

Masstab: 1:500



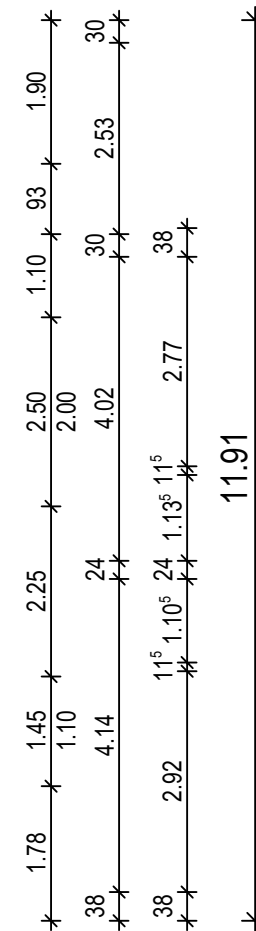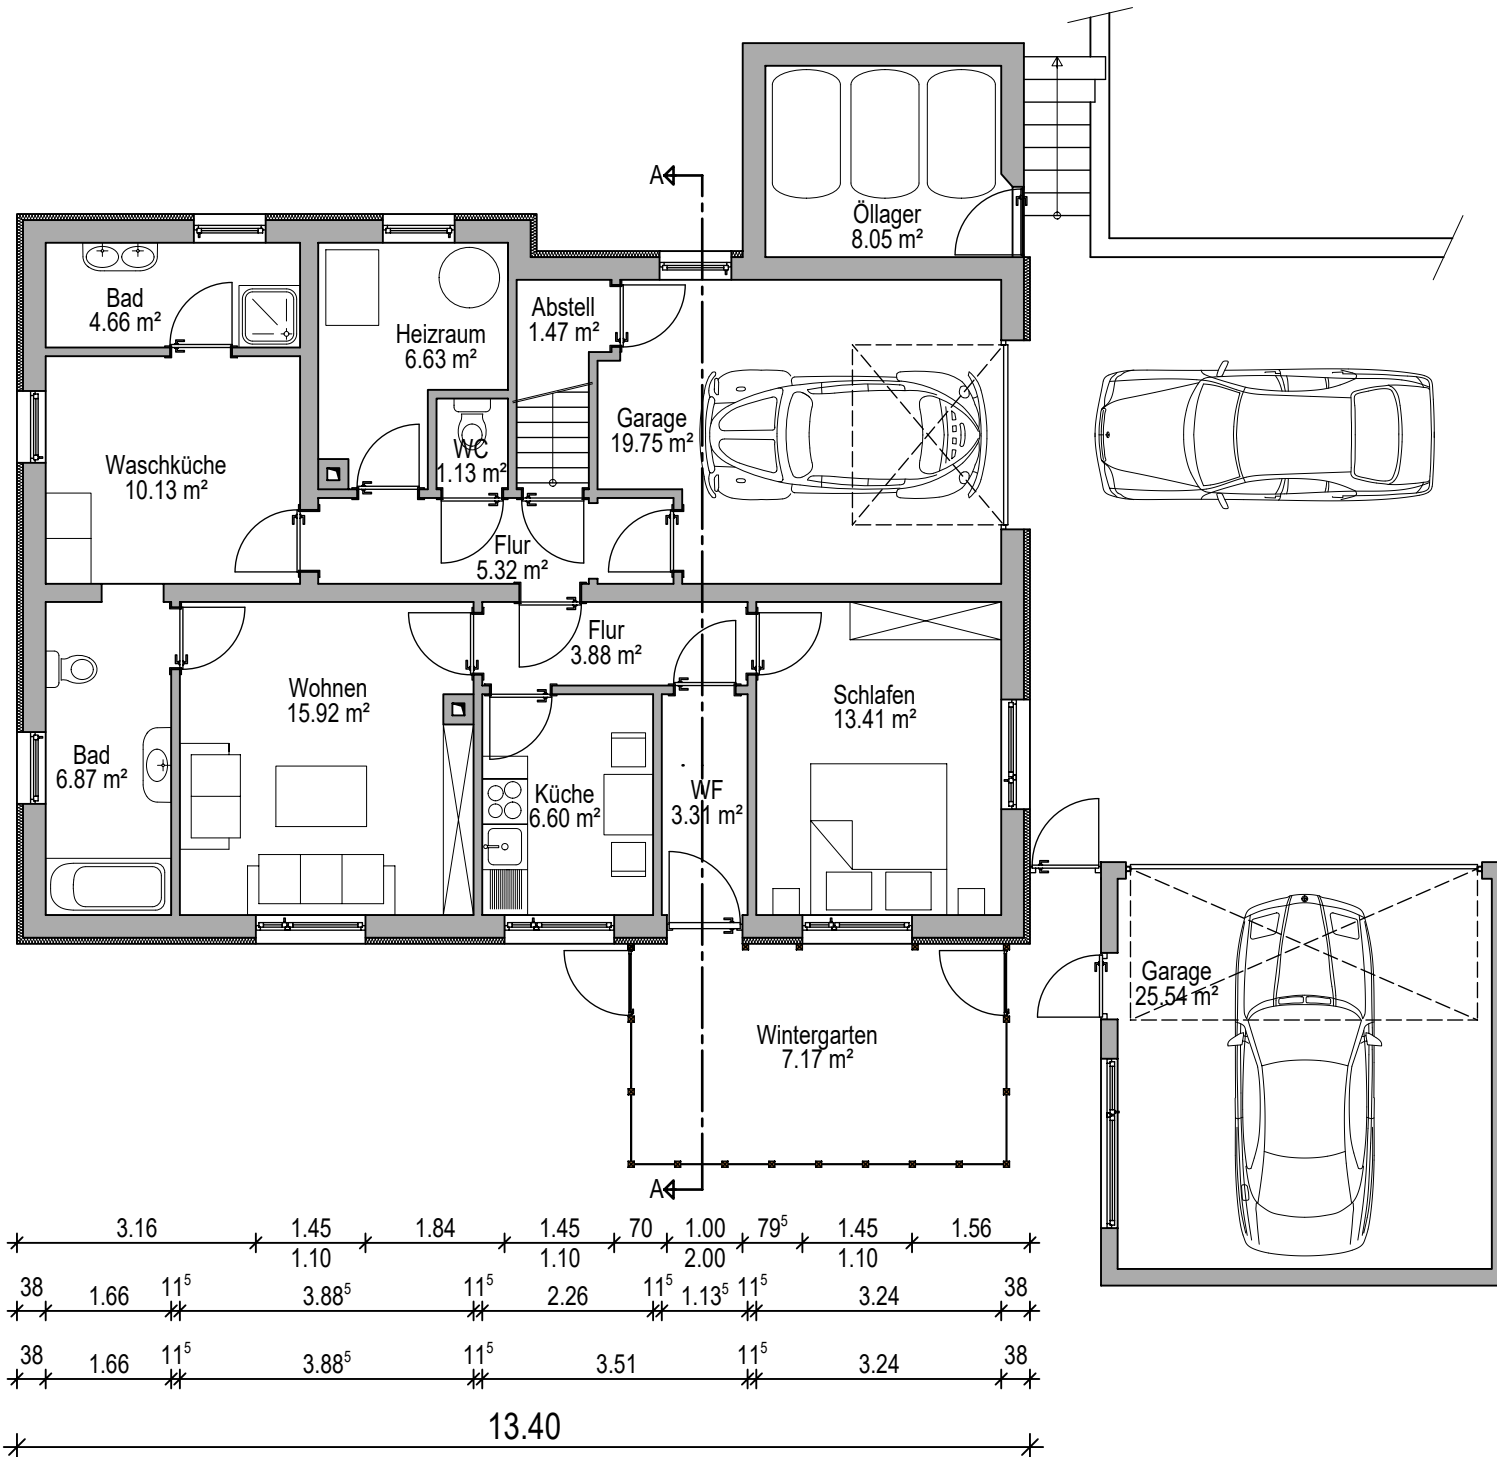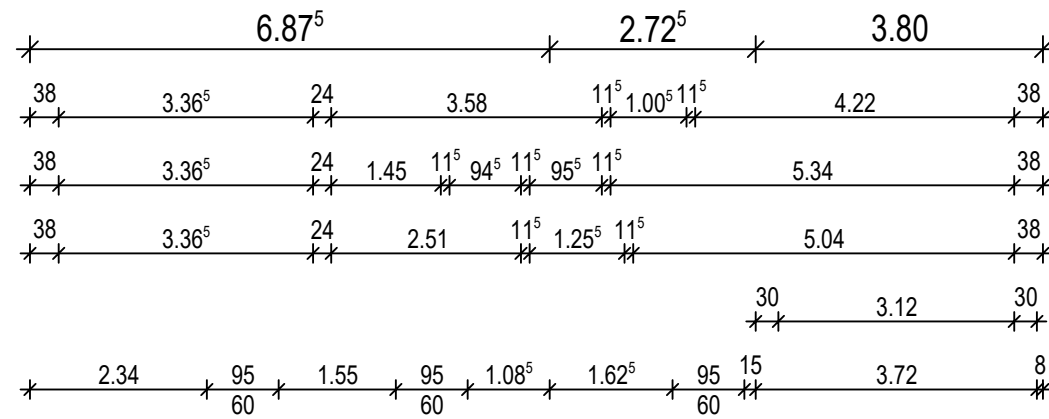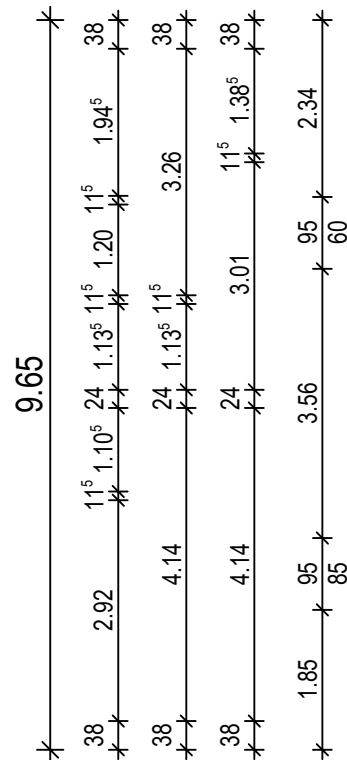

EIGENTÜMER
Benjamin Béla Kittelberger
Eisenhutstr. 40,
72072 Tübingen


PROJEKT
Bestandspläne
Schelmenwasen 17,
72336 Balingen-Endingen
FLURSTÜCK NR. 313

PLAN				
PRJ-NR.	PLAN-NR.	MASSTAB	PLANGRÖSSE	
26.19	01/01	1:100	A3	



Schloßhof 3,
74374 Zaberfeld-Ochsenburg
Tel. 0170/712 53 27
info@paul-planungsbuero.de
www.paul-planungsbuero.de



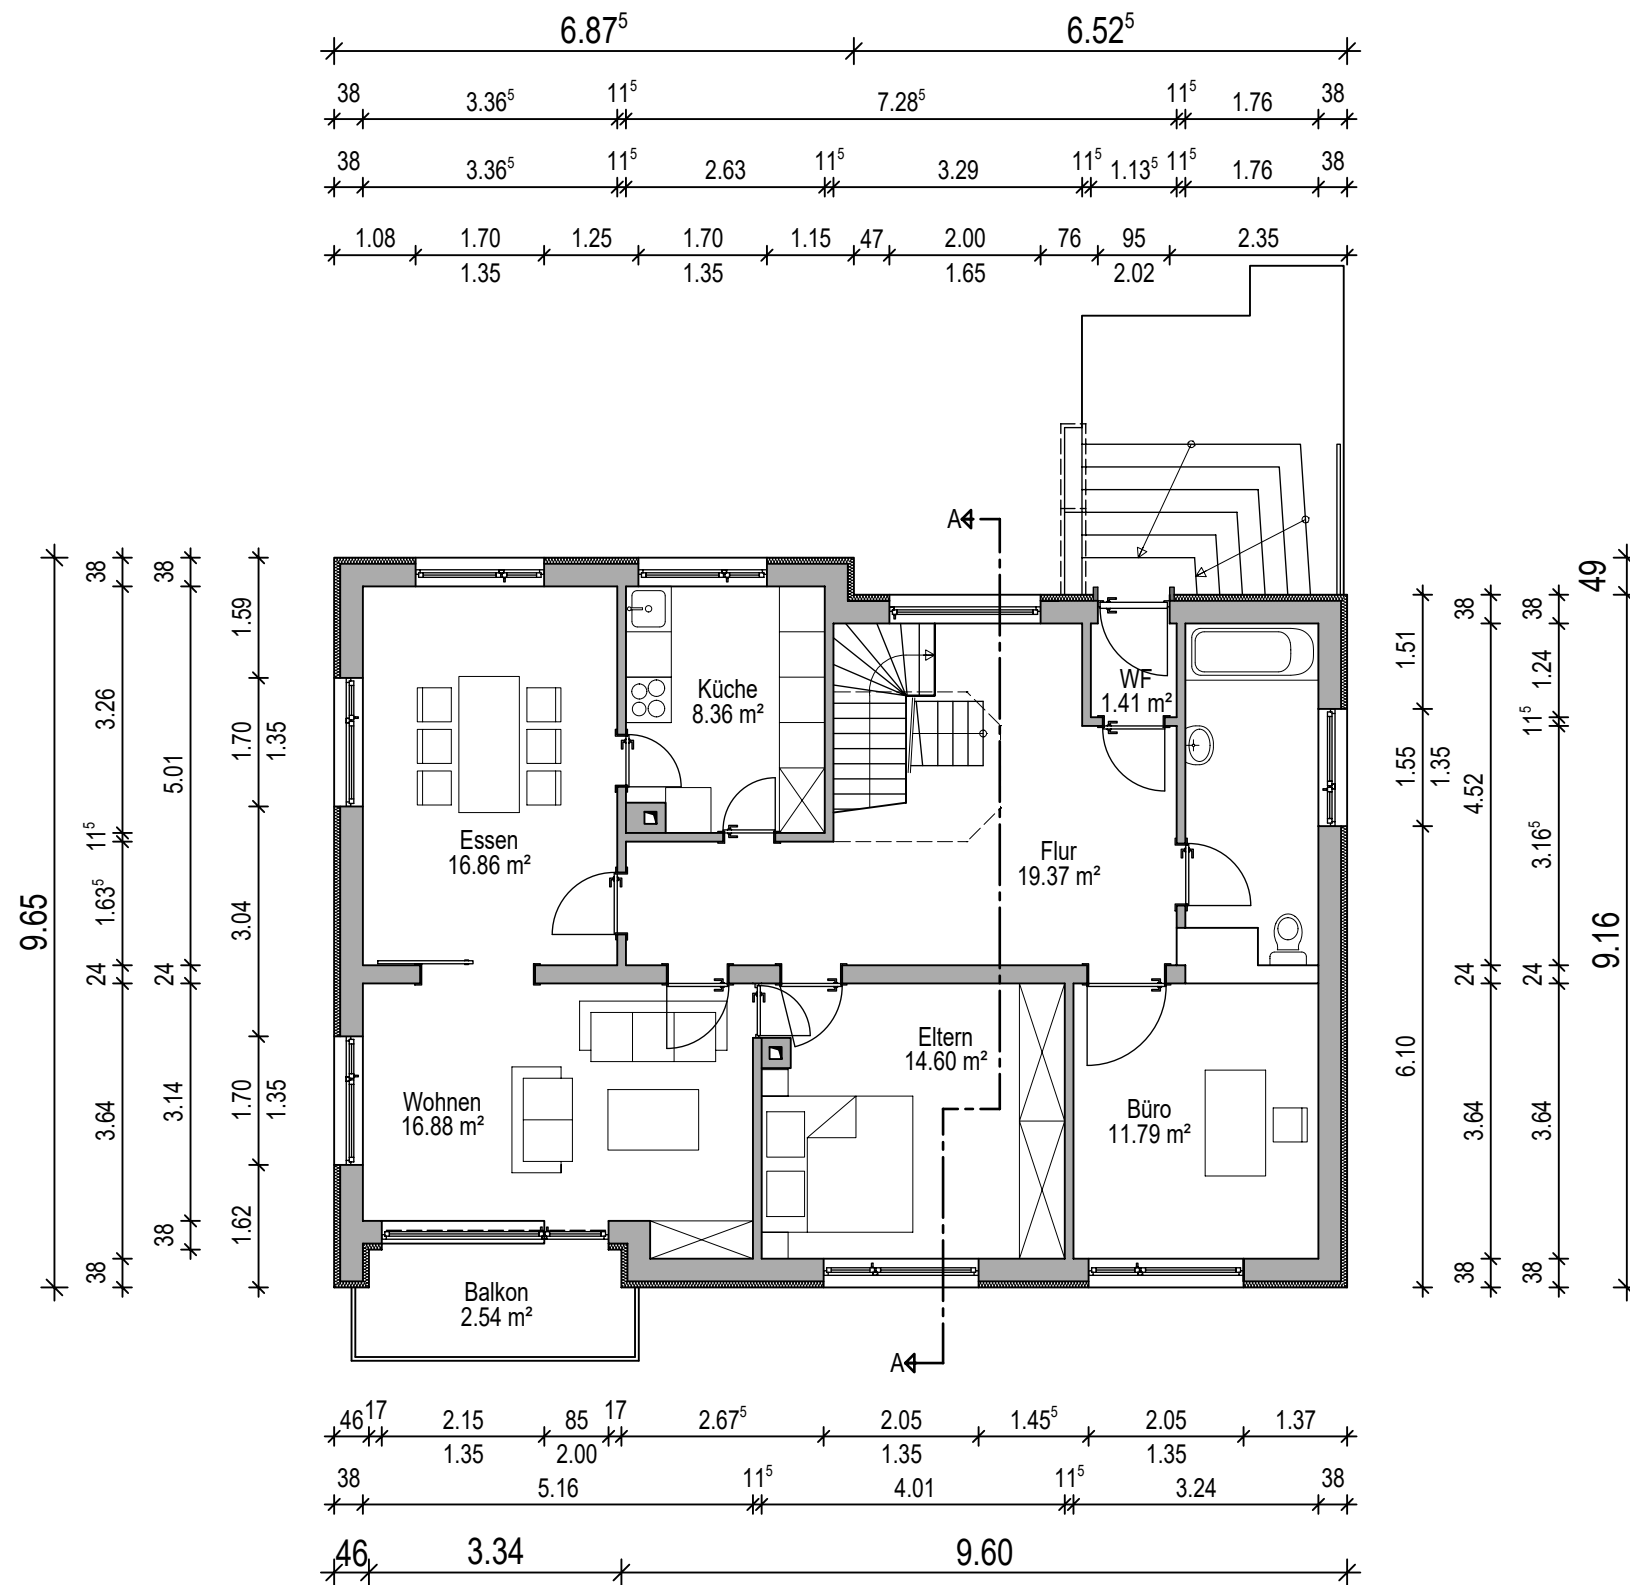

ERSTFERTIGUNG: 06.07.2026

EIGENTÜMER
Benjamin Béla Kittelberger
Eisenhutstr. 40,
72072 Tübingen


PROJEKT
Bestandspläne
Schelmenwasen 17,
72336 Balingen-Endingen
FLURSTÜCK NR. 313

PLAN				
Grundriss Erdgeschoss				
PRJ-NR.	PLAN-NR.	MASSTAB	PLANGRÖSSE	
26.19	01/02	1:100	A3	



Schloßhof 3,
74374 Zaberfeld-Ochsenburg
Tel. 0170/712 53 27
info@paul-planungsbuero.de
www.paul-planungsbuero.de



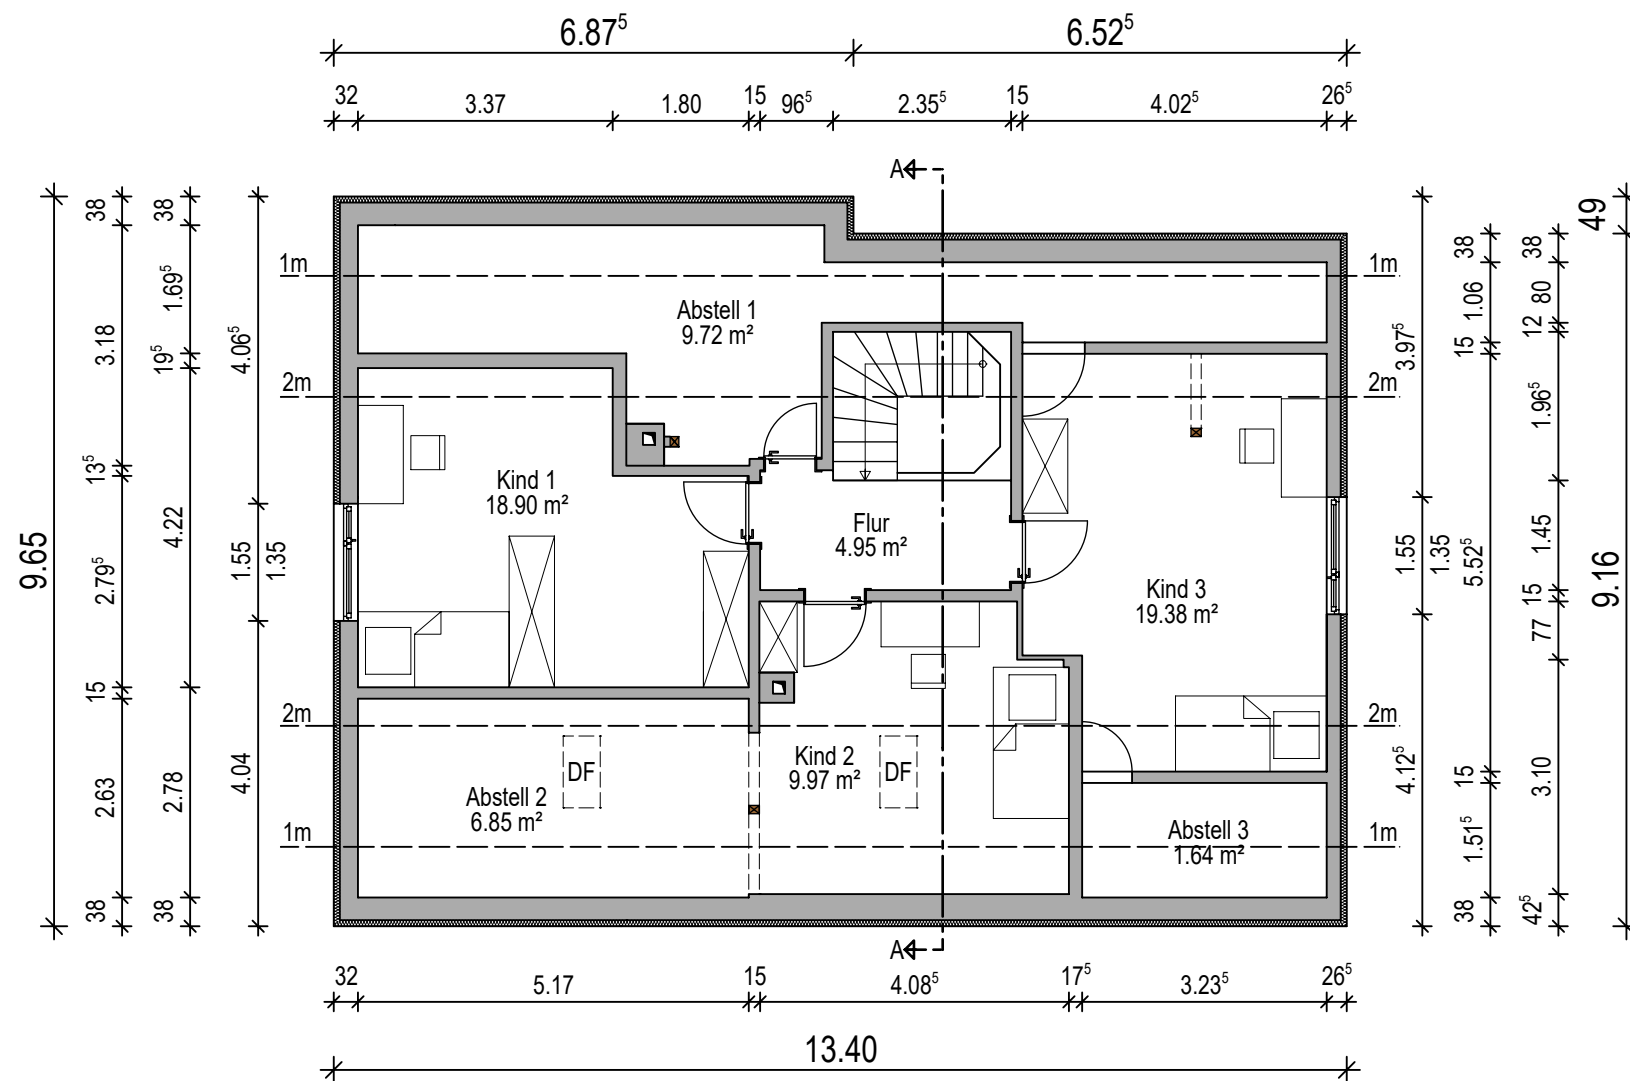


ERSTFERTIGUNG: 06.07.2026

EIGENTÜMER				
Benjamin Béla Kittelberger				
Eisenhutstr. 40, 72072 Tübingen				
PROJEKT				
Bestandspläne				
Schelmenwasen 17, 72336 Balingen-Endingen				
FLURSTÜCK NR. 313				
PLAN				
Grundriss Dachgeschoss				
PRJ-NR.	PLAN-NR.	MASSTAB	PLANGRÖSSE	
26.19	01/03	1:100	A3	



Schloßhof 3,
74374 Zaberfeld-Ochsenburg
Tel. 0170/712 53 27
info@paul-planungsbuero.de
www.paul-planungsbuero.de



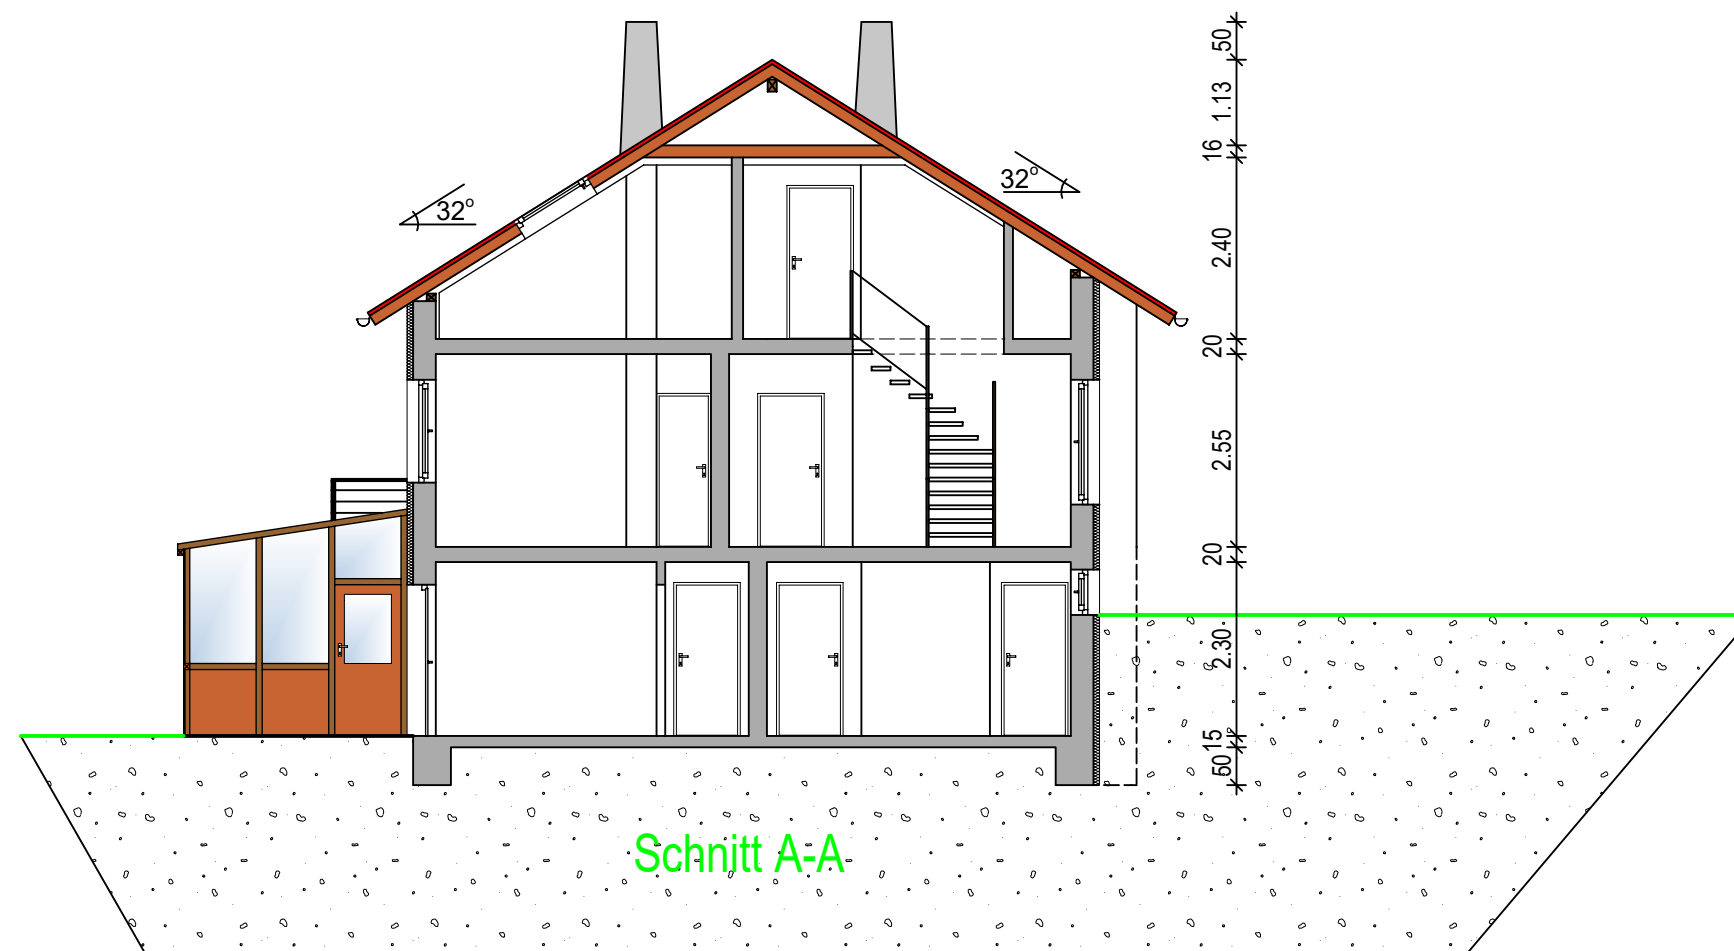

ERSTFERTIGUNG: 06.07.2026

EIGENTÜMER

Benjamin Béla Kittelberger

Eisenhutstr. 40,
72072 Tübingen

PROJEKT

Bestandspläne

Schelmenwasen 17,
72336 Balingen-Endingen

FLURSTÜCK NR. 313

PLAN

Schnitt A-A

PRJ-NR.

26.19

PLAN-NR.

01/04

MASSTAB

1:100


PLANGRÖSSE

A3



Schloßhof 3,
74374 Zaberfeld-Ochsenburg
Tel. 0170/712 53 27
info@paul-planungsbuero.de
www.paul-planungsbuero.de



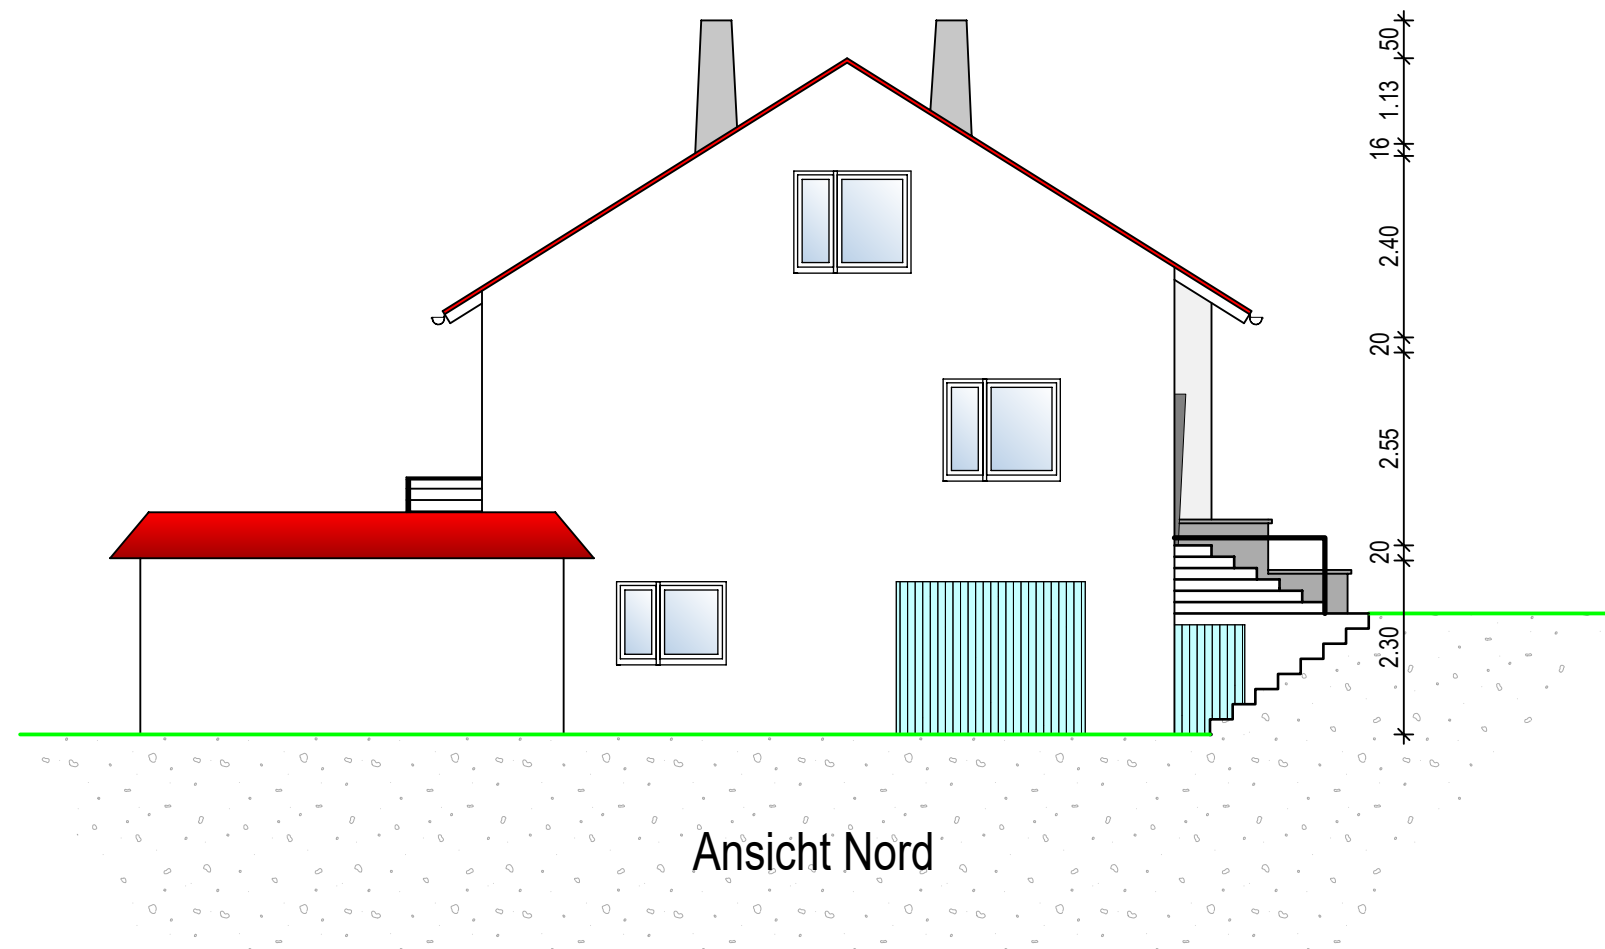

ERSTFERTIGUNG: 06.07.2026

EIGENTÜMER
Benjamin Béla Kittelberger
Eisenhutstr. 40,
72072 Tübingen


PROJEKT
Bestandspläne
Schelmenwasen 17,
72336 Balingen-Endingen
FLURSTÜCK NR. 313

PLAN				
Ansicht Nord				
PRJ-NR.	PLAN-NR.	MASSTAB	PLANGRÖSSE	
26.19	01/05	1:100	A3	

Paul

Planungs- & Zeichnungsbüro

Schloßhof 3,
74374 Zaberfeld-Ochsenburg
Tel. 0170/712 53 27
info@paul-planungsbuero.de
www.paul-planungsbuero.de

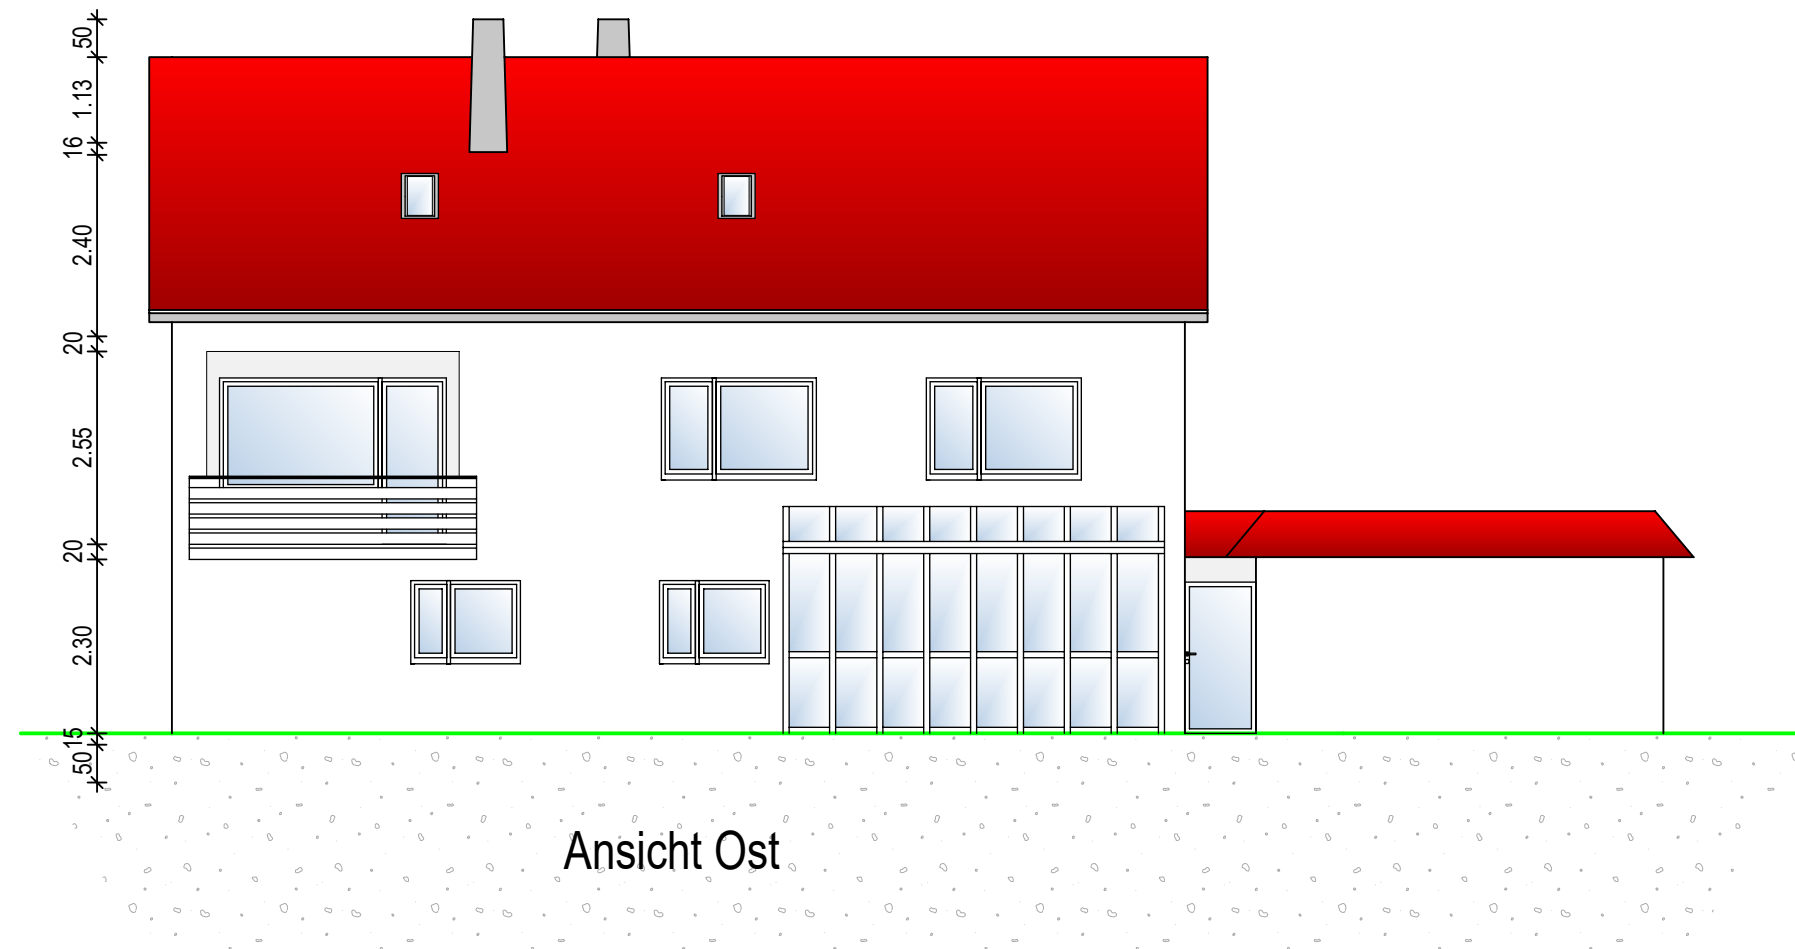

ERSTFERTIGUNG: 06.07.2026

EIGENTÜMER
Benjamin Béla Kittelberger
Eisenhutstr. 40,
72072 Tübingen

PROJEKT
Bestandspläne
Schelmenwasen 17,
72336 Balingen-Endingen
FLURSTÜCK NR. 313


PLAN				
Ansicht Ost				
PRJ-NR.	PLAN-NR.	MASSTAB	PLANGRÖSSE	
26.19	01/06	1:100	A3	



Paul
Planungs- & Zeichnungsbüro

Schloßhof 3,
74374 Zaberfeld-Ochsenburg
Tel. 0170/712 53 27
info@paul-planungsbuero.de
www.paul-planungsbuero.de



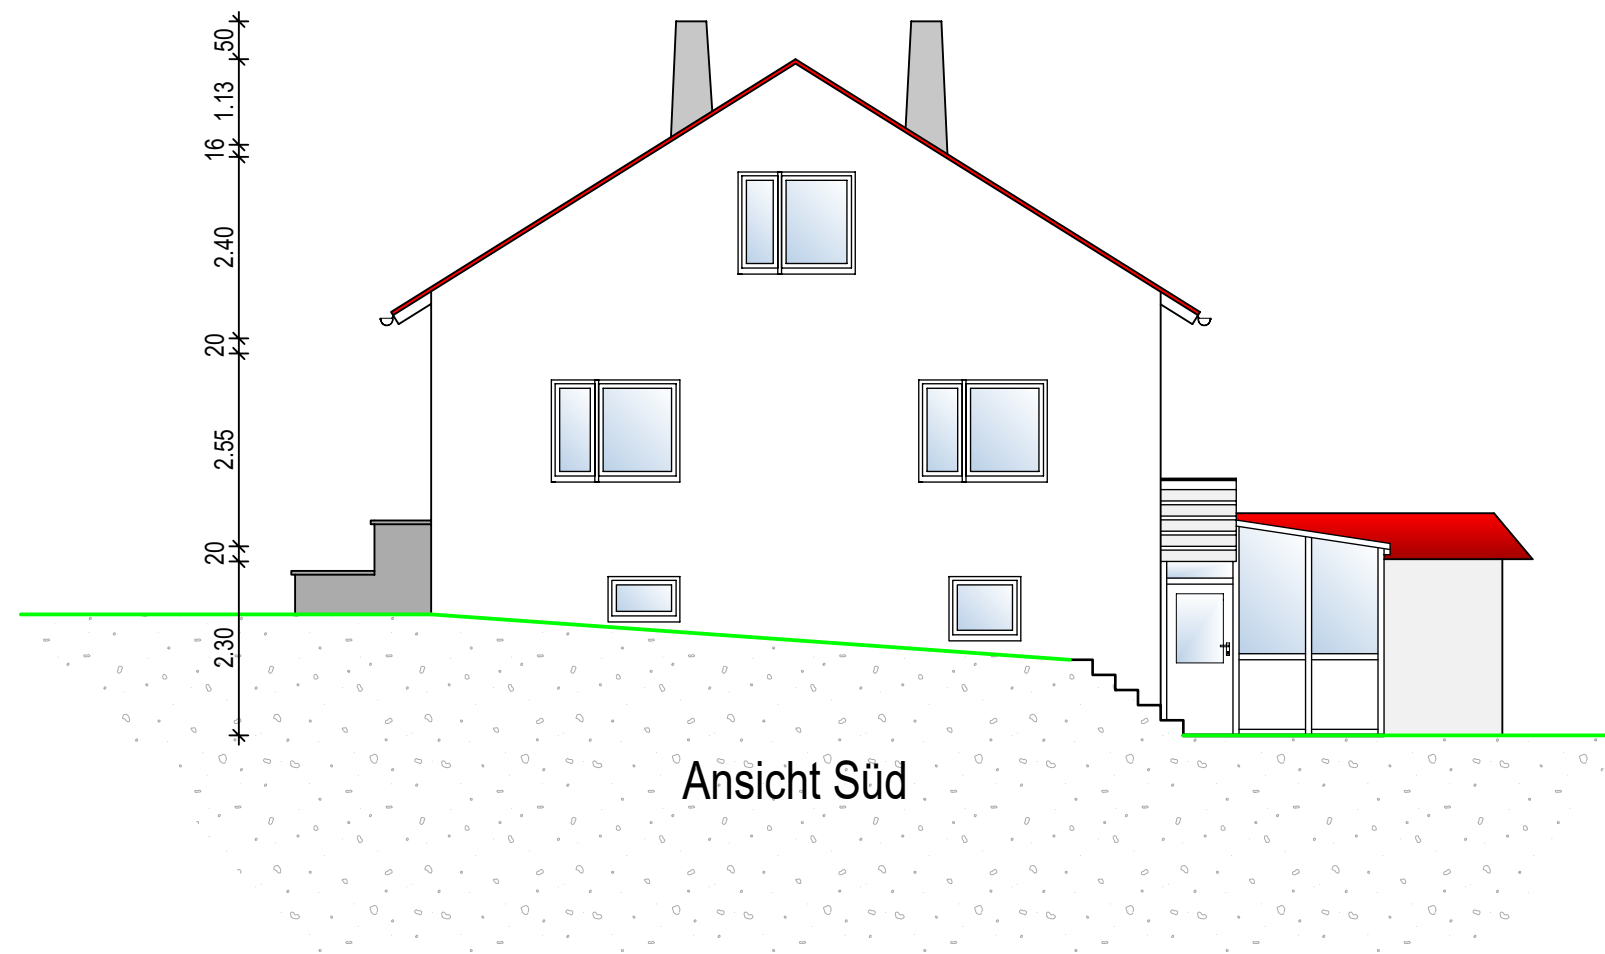

Ansicht Süd

ERSTFERTIGUNG: 06.07.2026

EIGENTÜMER
Benjamin Béla Kittelberger
Eisenhutstr. 40,
72072 Tübingen

PROJEKT
Bestandspläne
Schelmenwasen 17,
72336 Balingen-Endingen
FLURSTÜCK NR. 313

PLAN				
Ansicht Süd				
PRJ-NR.	PLAN-NR.	MASSTAB	PLANGRÖSSE	
26.19	01/07	1:100	A3	



Schloßhof 3,
74374 Zaberfeld-Ochsenburg
Tel. 0170/712 53 27
info@paul-planungsbuero.de
www.paul-planungsbuero.de





Ansicht West

ERSTFERTIGUNG: 06.07.2026

EIGENTÜMER
Benjamin Béla Kittelberger
Eisenhutstr. 40,
72072 Tübingen

PROJEKT
Bestandspläne
Schelmenwasen 17,
72336 Balingen-Endingen
FLURSTÜCK NR. 313

PLAN				
Ansicht West				
PRJ.-NR.	PLAN-NR.	MASSTAB	PLANGRÖSSE	
26.19	01/08	1:100	A3	



Schloßhof 3,
74374 Zaberfeld-Ochsenburg
Tel. 0170/712 53 27
info@paul-planungsbuero.de
www.paul-planungsbuero.de

