


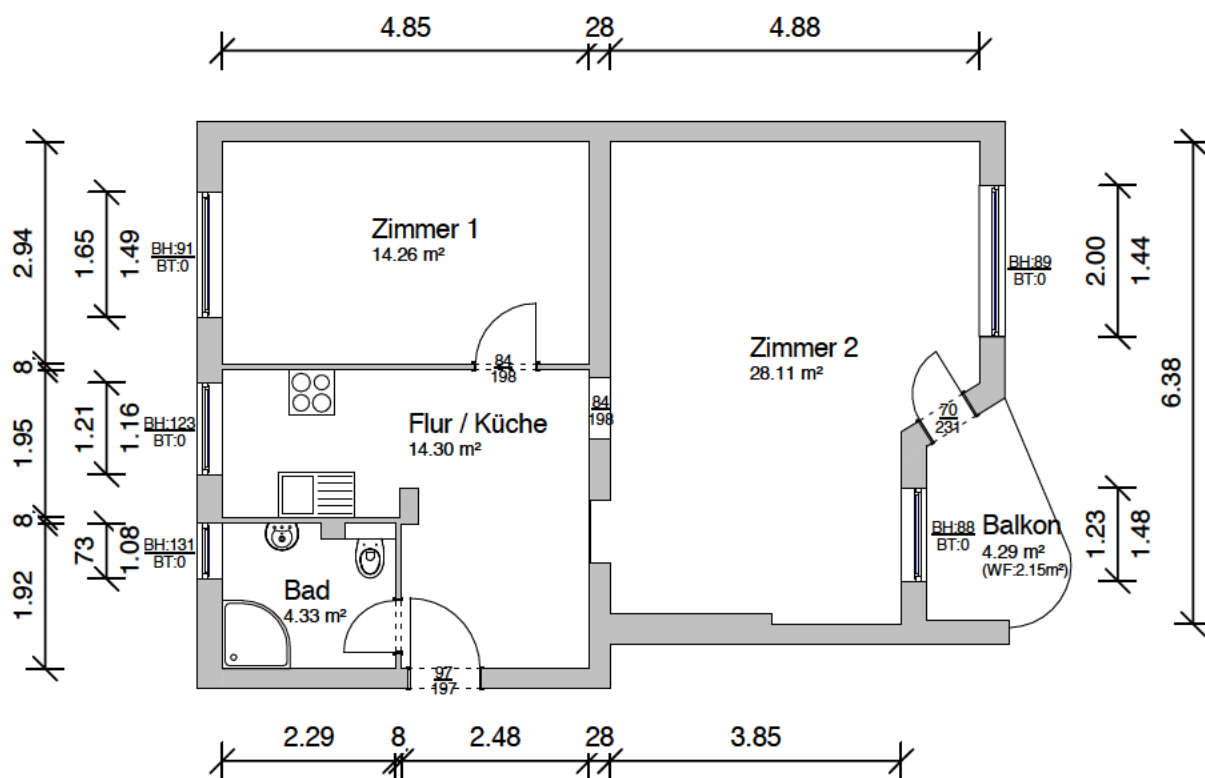

Alle Maße sind am Bau zu prüfen!

Objekt: Neue Kantstraße

Wohnung

BESTANDSPLAN

M.: 1:100 DIN A4