


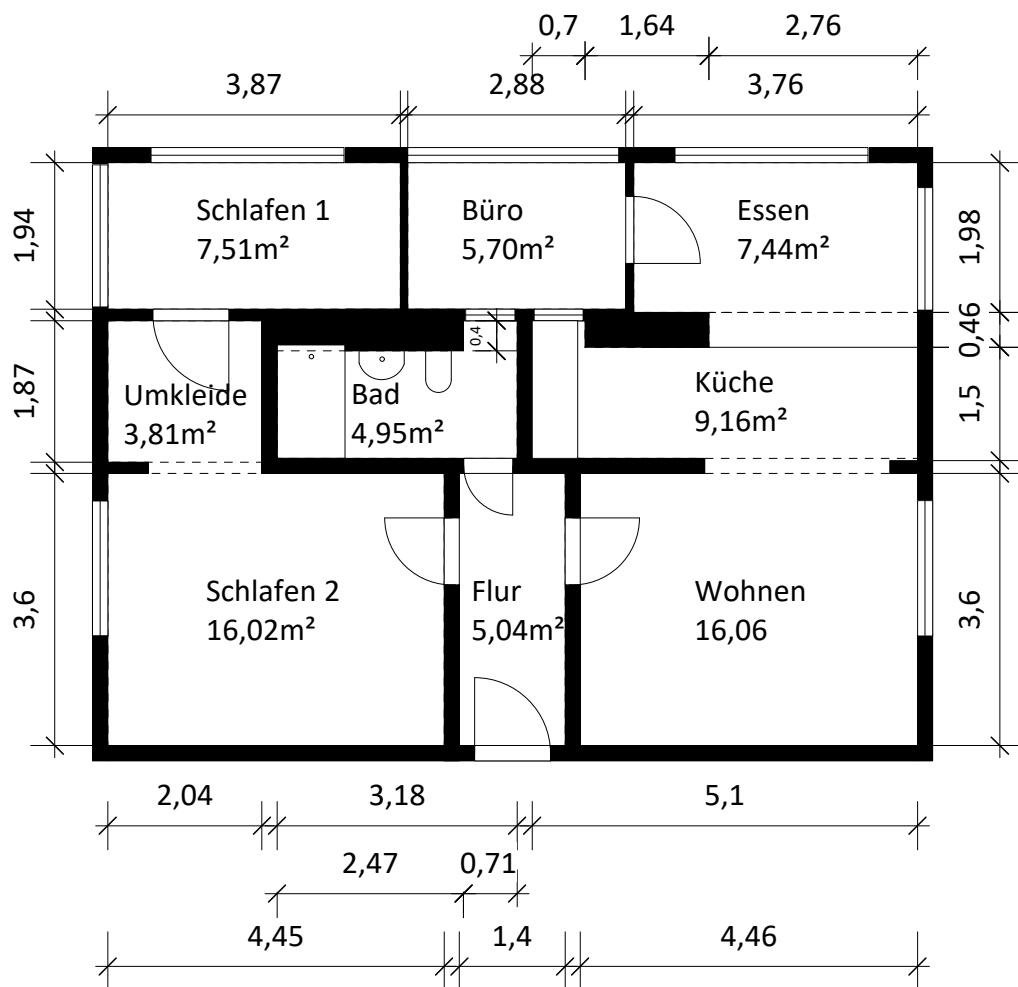

BESTANDSPLAN GRUNDRISS WOHNUNG

MASSTAB:
1:100

DATUM:
19.04.2026

