


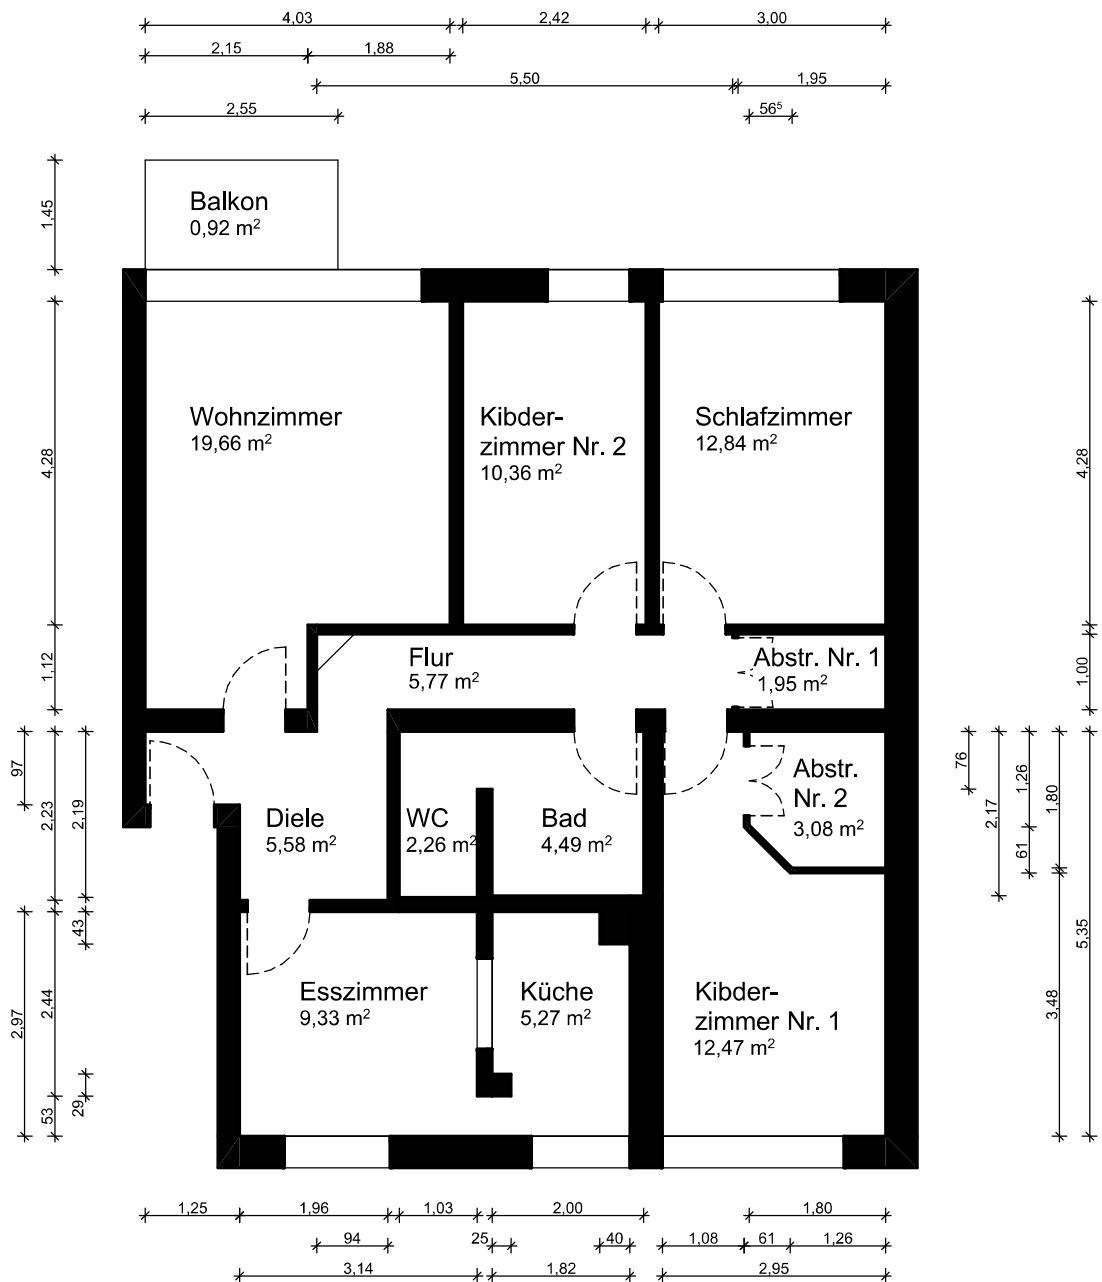

Die Zeichnung dient ausschließlich der Wohnflächenberechnung. Abweichungen zum tatsächlichen baulichen Zustand sind möglich. Eine baurechtliche Prüfung hat nicht stattgefunden. Eine Haftung für die Richtigkeit oder Vollständigkeit wird ausgeschlossen.

Objekt:
Wohnung Nr. 9

Hörschenstraße 52
47228 Duisburg Bergheim

Architektin:
Barbara Berger
M.A. Master of Arts in Architektur

Sehrbruchskamp 60
44625 Herne



BESTANDSZEICHNUNG

Zeichnung: Grundriss 2. Obergeschoss

Planerstellerin:
Berger

Maßstab:

Datum: 22.07.2026

1:100