


SÄMTLICHE MASSE SIND AN DER BAUSTELLE VOM AUSFÜHRENDE VERANTWÖRTLICHEN ZU PRÜFEN. UNSTIMMIGKEITEN SIND UNVERZGL. DEM BAUHERRN BZW. DEM ARCHITEKTEN VOR INBETRIEBNAHME DER ARBEIT ZU MELDEN! ALLE ANGABEN ZU BRÜSTUNGSHÖHEN UND TÜRFÜßLUNGEN VERSTEHEN SICH AB OBERKANTE FERTIGFUSSBODEN (OK FF)			

BESTANDSPLAN			
BAUHERR : VOLKS- & RAIFFEISENBANK SAARPFALZ EG TALSTRASSE 39 - 66424 HOMBURG			
GEBÄUDETEIL: EHEMALIGE GESCHÄFTSRÄUME DER VOLKS- & RAIFFEISENBANK SAARPFALZ EG TALSTRASSE 42 - 66424 HOMBURG			
GRUNDRISS ERDGESCHOSS M 1:50 KELLERGESCHOSS M 1:50			

Dipl. Ing. Sascha Zimmer Beratender Ingenieur/IKS Aalenstrasse 112, 80489 München E-Mail: sascha.zimmer@komcon-zimmer.de Tel.: 089 30646-0 / 0174 6664646-1			
PLAN-NR.: 0057-B-1			
NAME:			
DATUM:			
GEZ.:		KORZ:	
GEPR.:		ZIMMER:	
MASSTAB:	1:50	GEZ.:	08.08.2016
BLATT GR.:	0,35m²	GEPR.:	08.08.2016

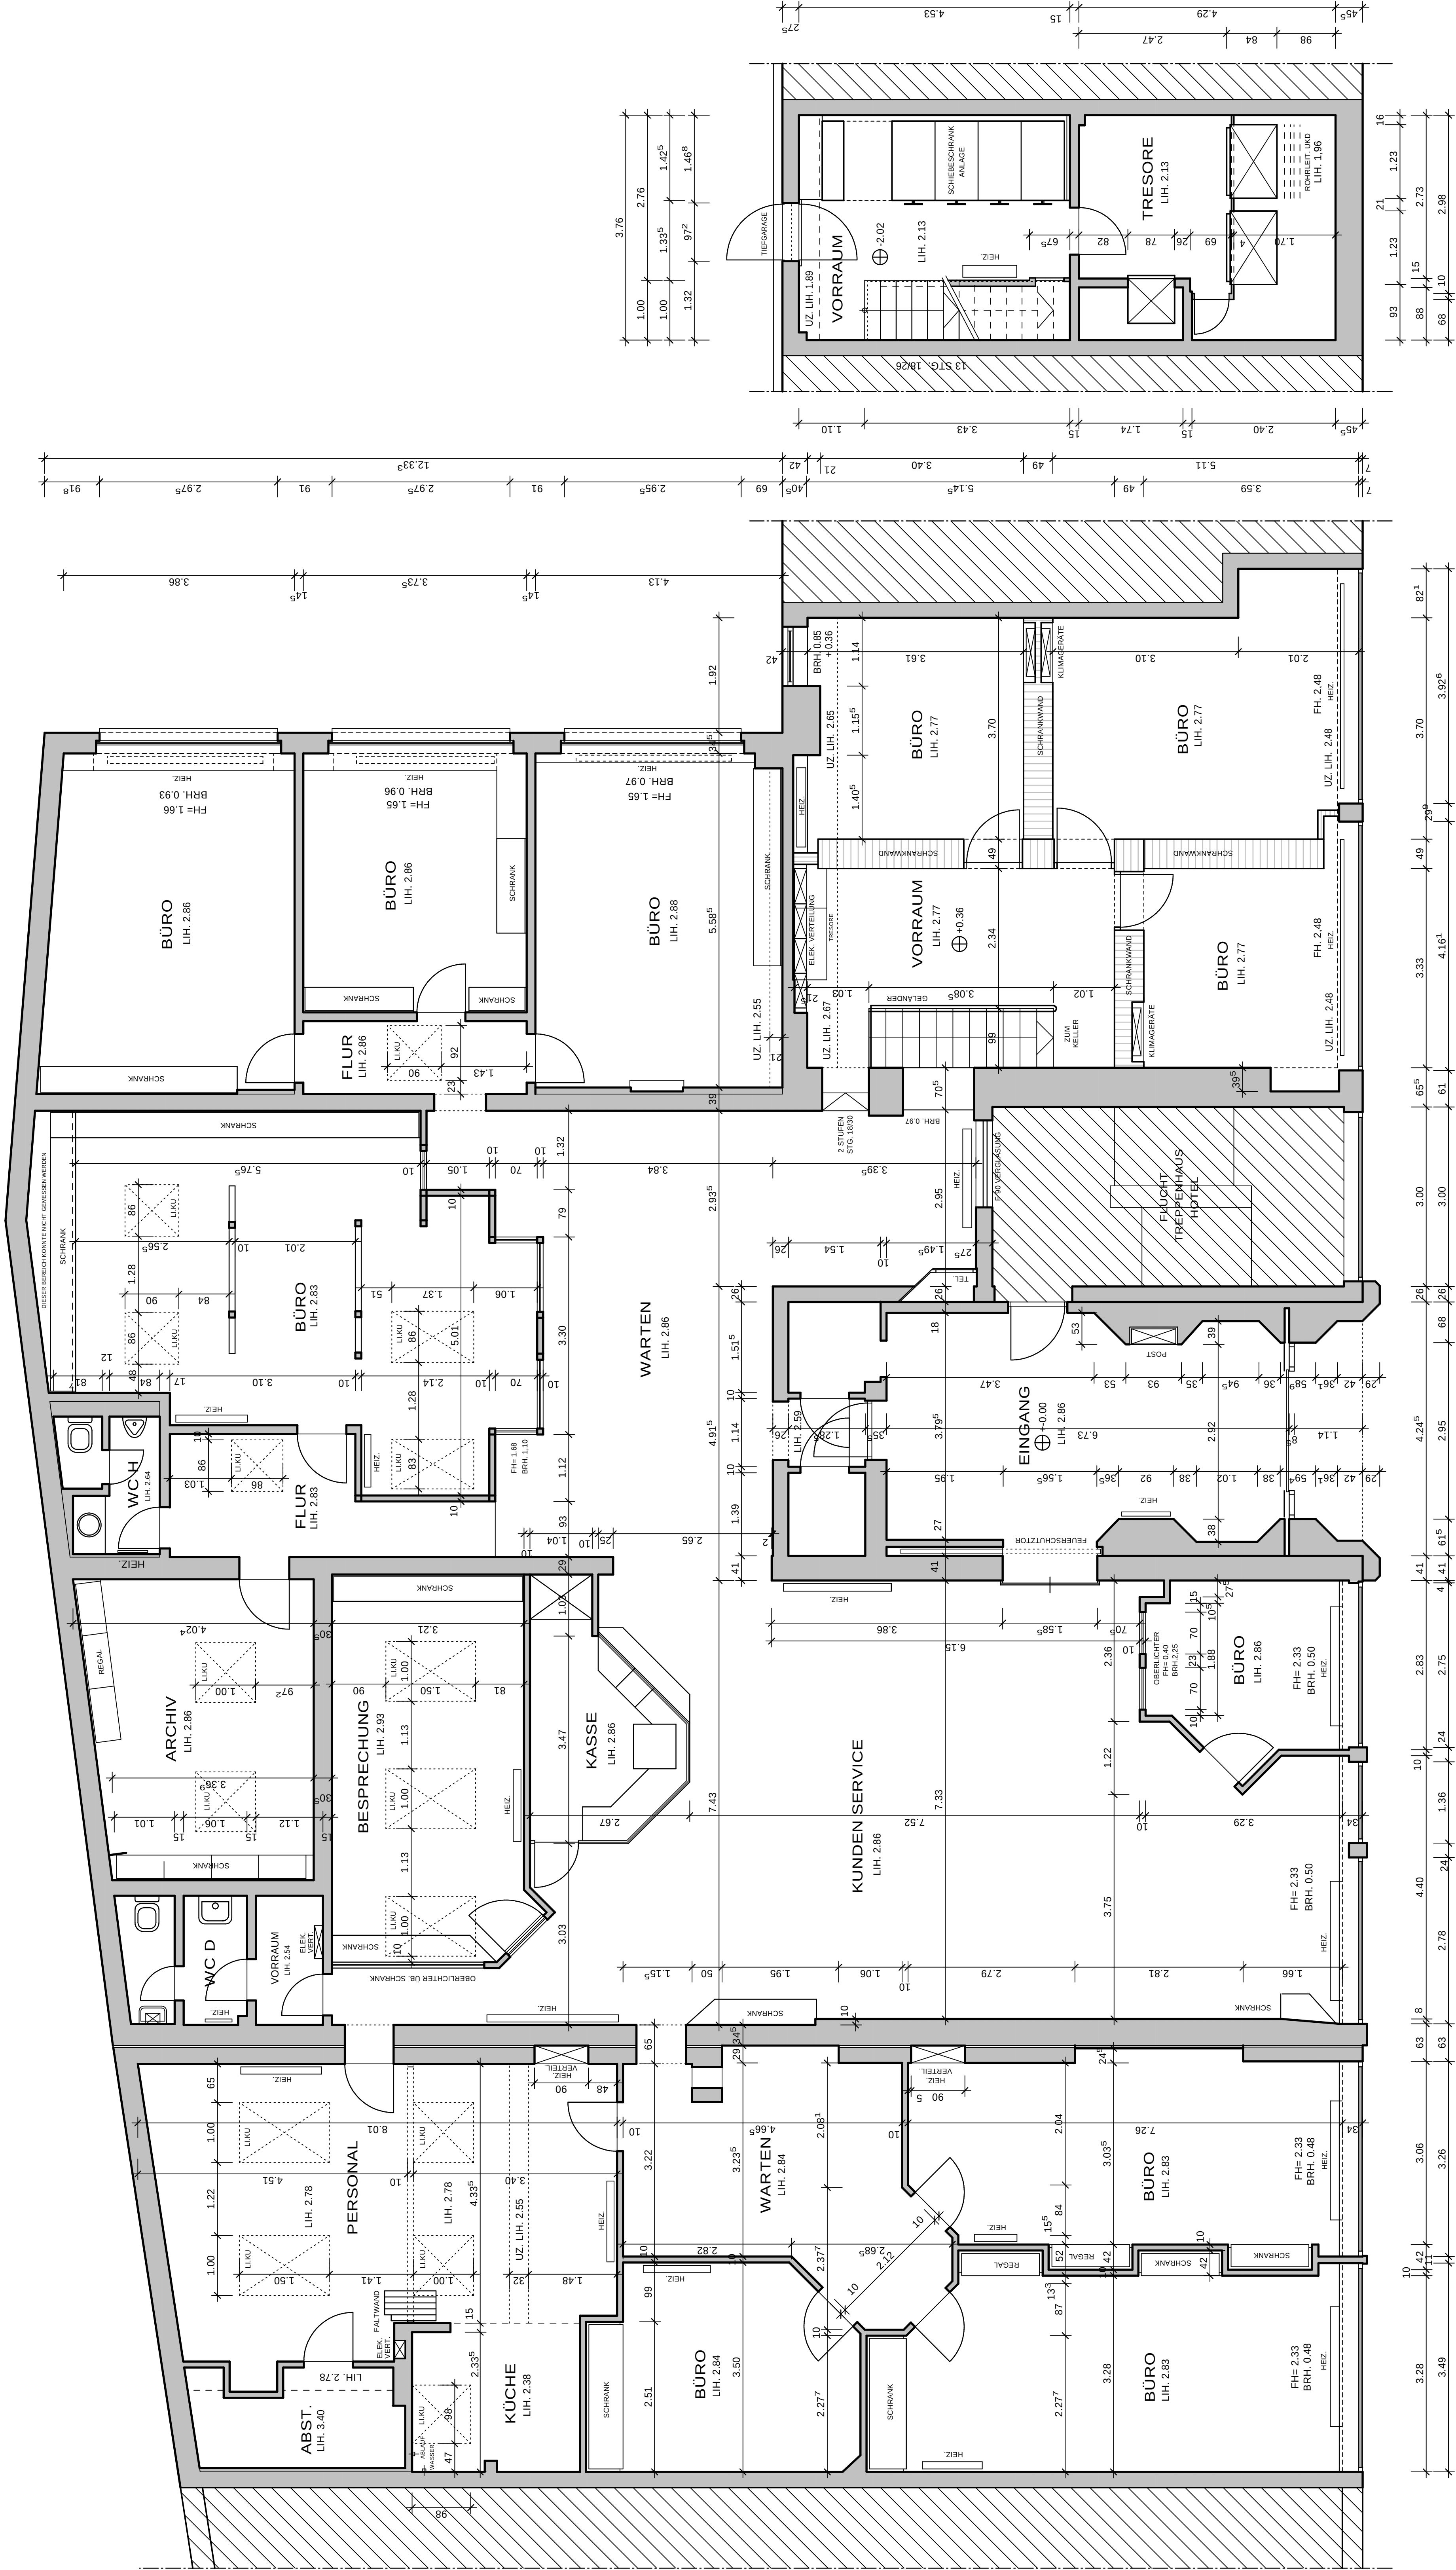

KELLERGESCHOSS 1:50

ERDGESCHOSS M 1:50