


Wohnung 181
 Auszug vom Bestandsplan 1. Fl. 2. St.

Anlage 1

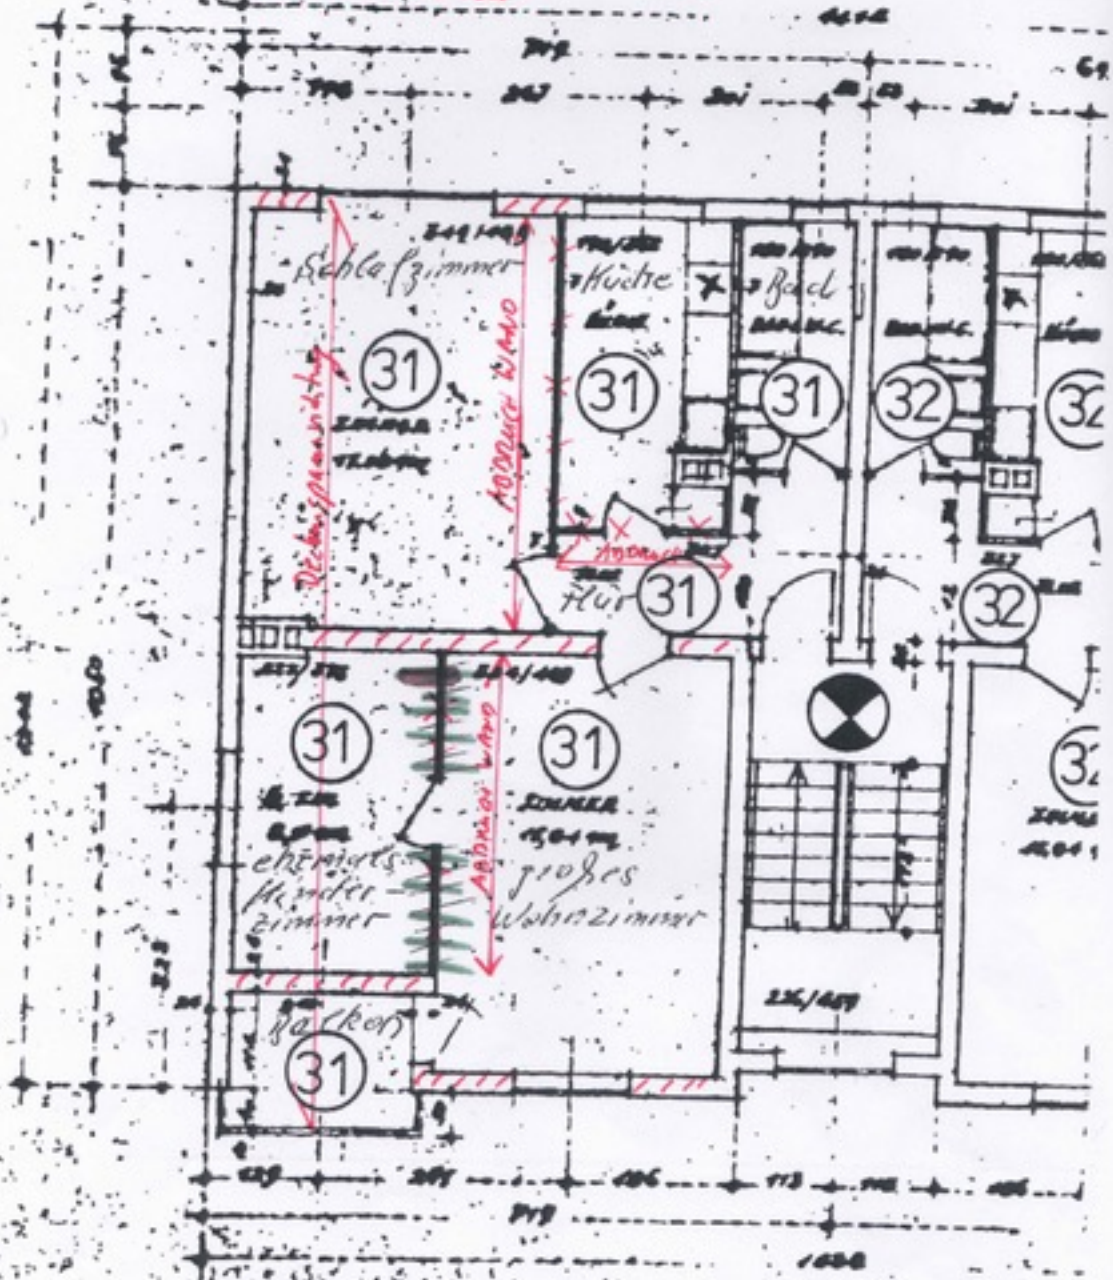

WOHNFL. 57,10 qm

WOHNFL

181