


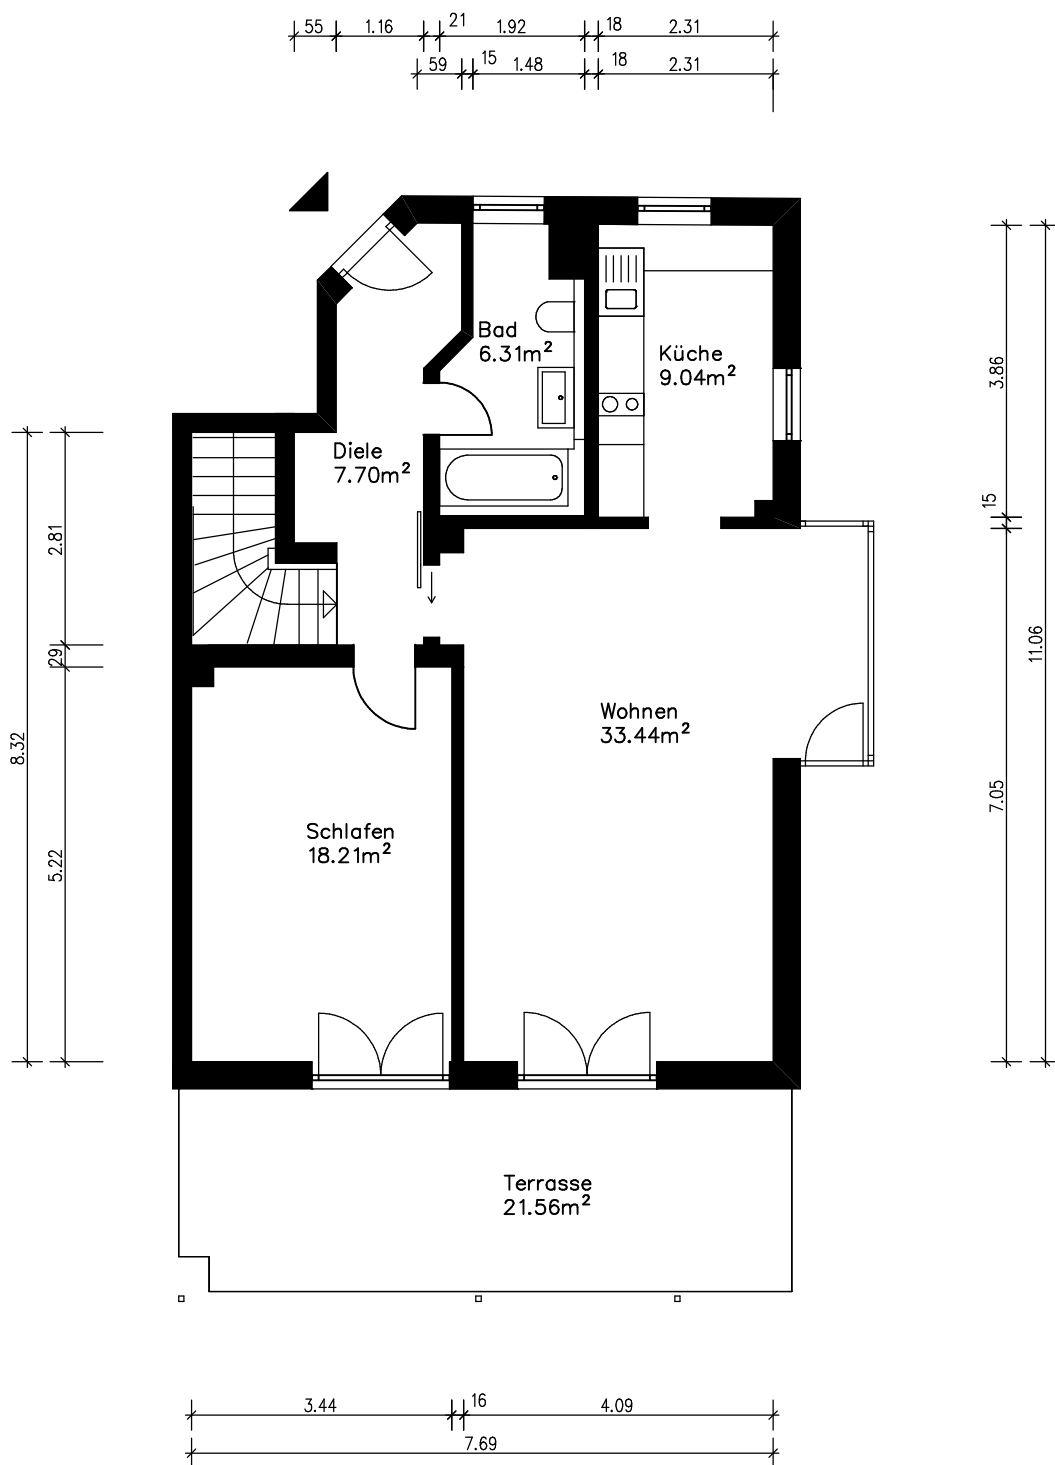

Ansicht  
Bestandsplan  
Erdgeschoss

Adresse  
Waldschulstraße 60  
81827 München

Maßstab  
1 : 100  
DIN A4

Datum  
09.09.2026

**PICTUDOM**  
www.pictudom.de