


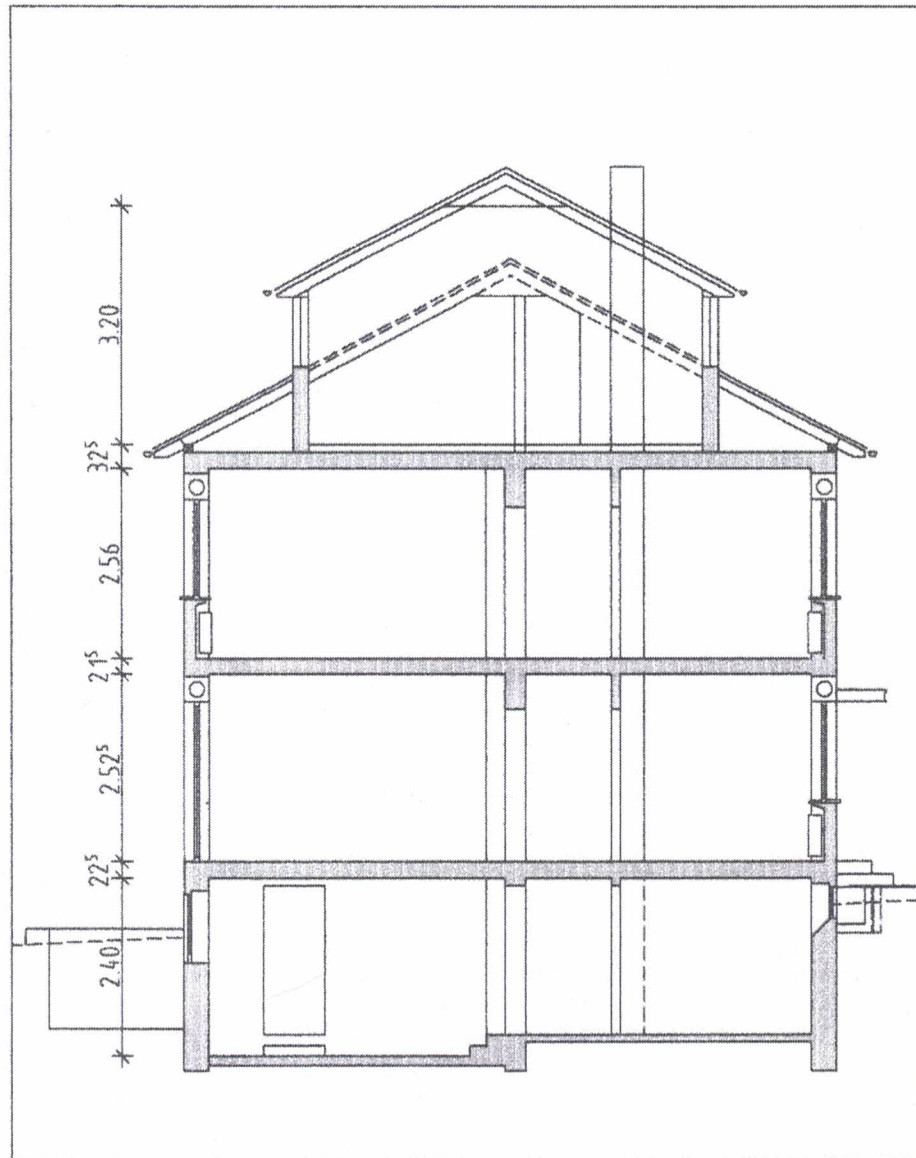


querschnitt


bestandsplan

inhalt grundriss obergeschoss
 grundriss dachgeschoss
 querschnitt

maßstab 1:100

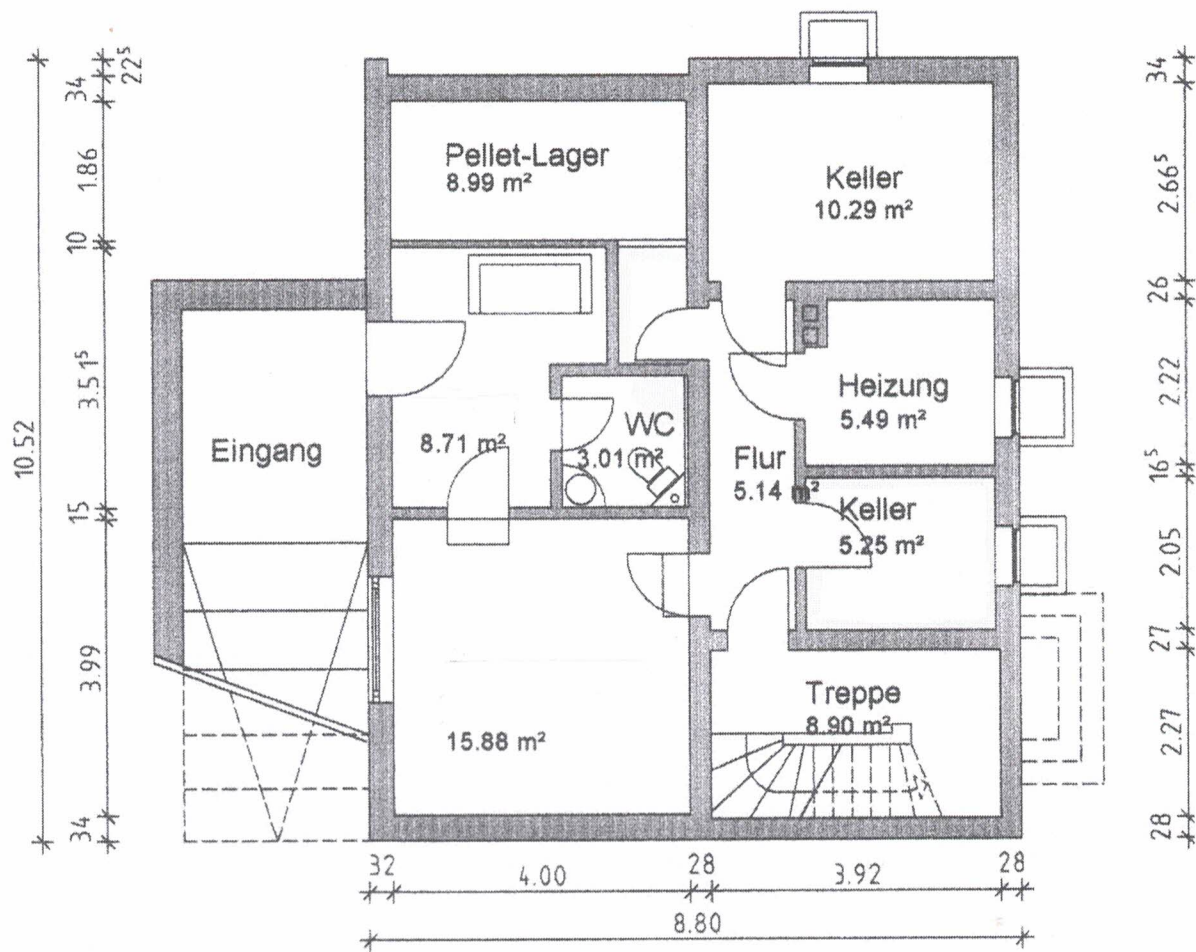

kellergeschoss

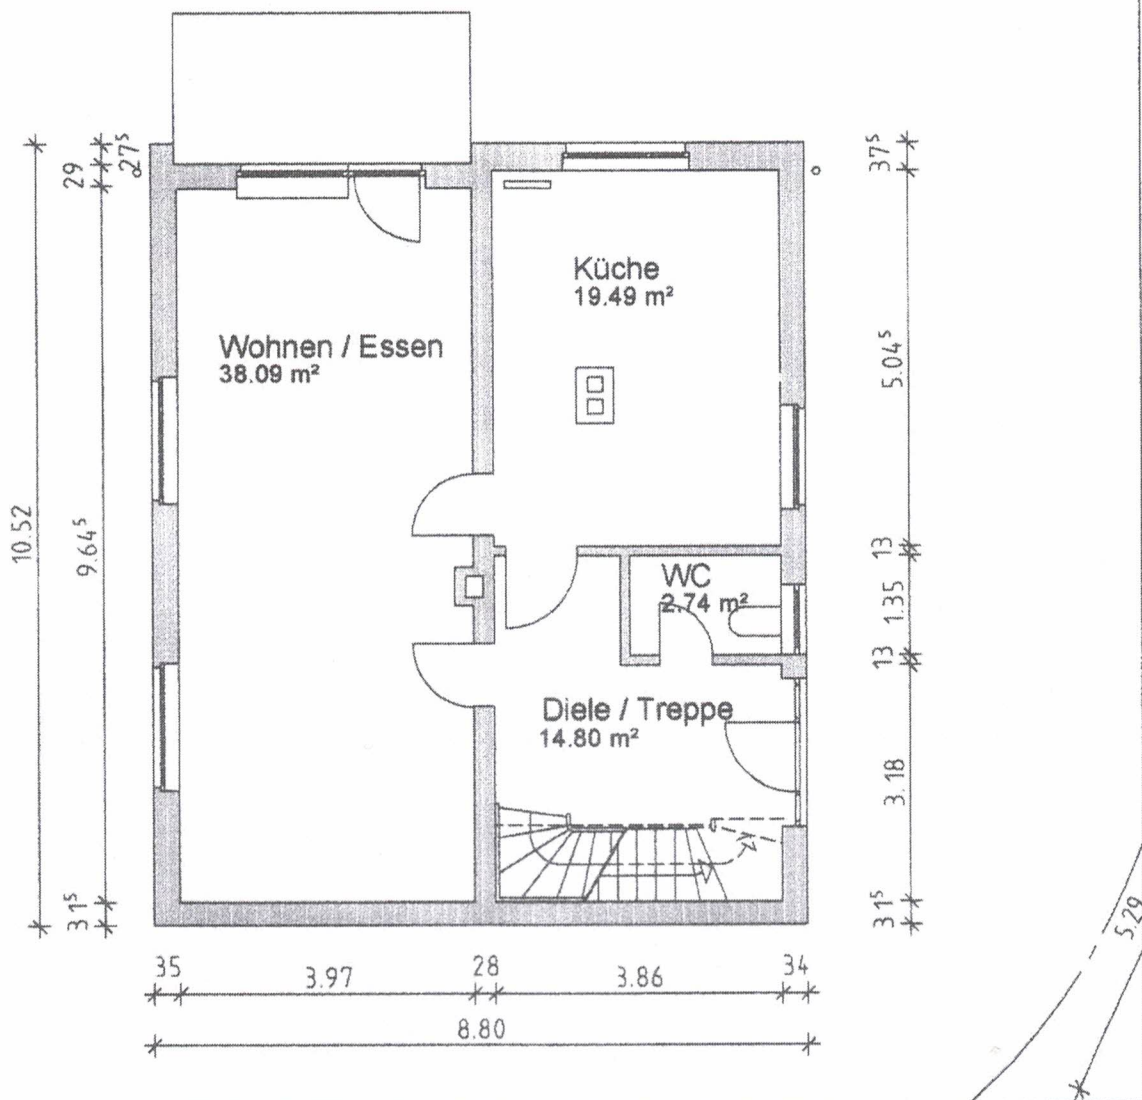


erdgeschoss


bestandsplan

inhalt grundriss erdgeschoss
 grundriss kellergeschoss

maßstab 1:100

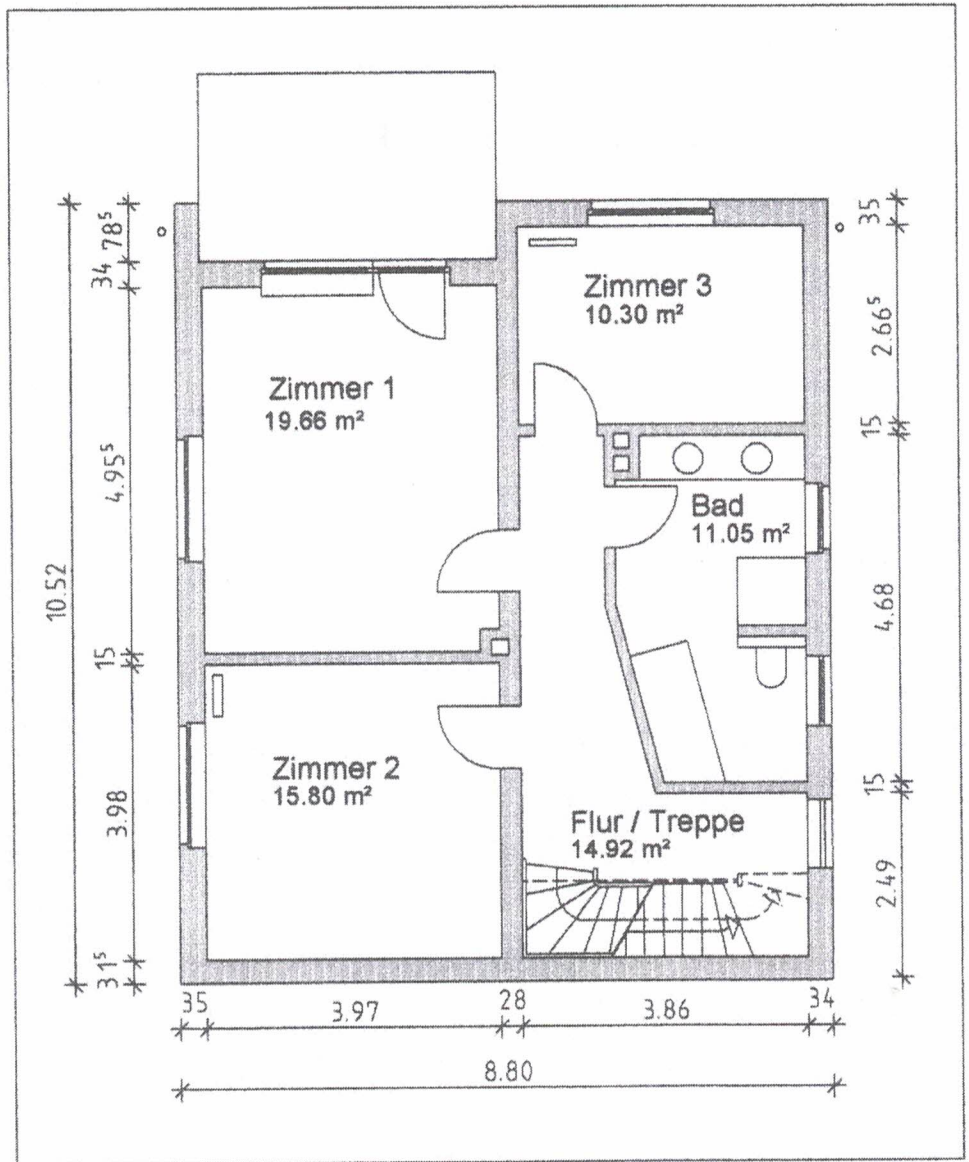

obergeschoss

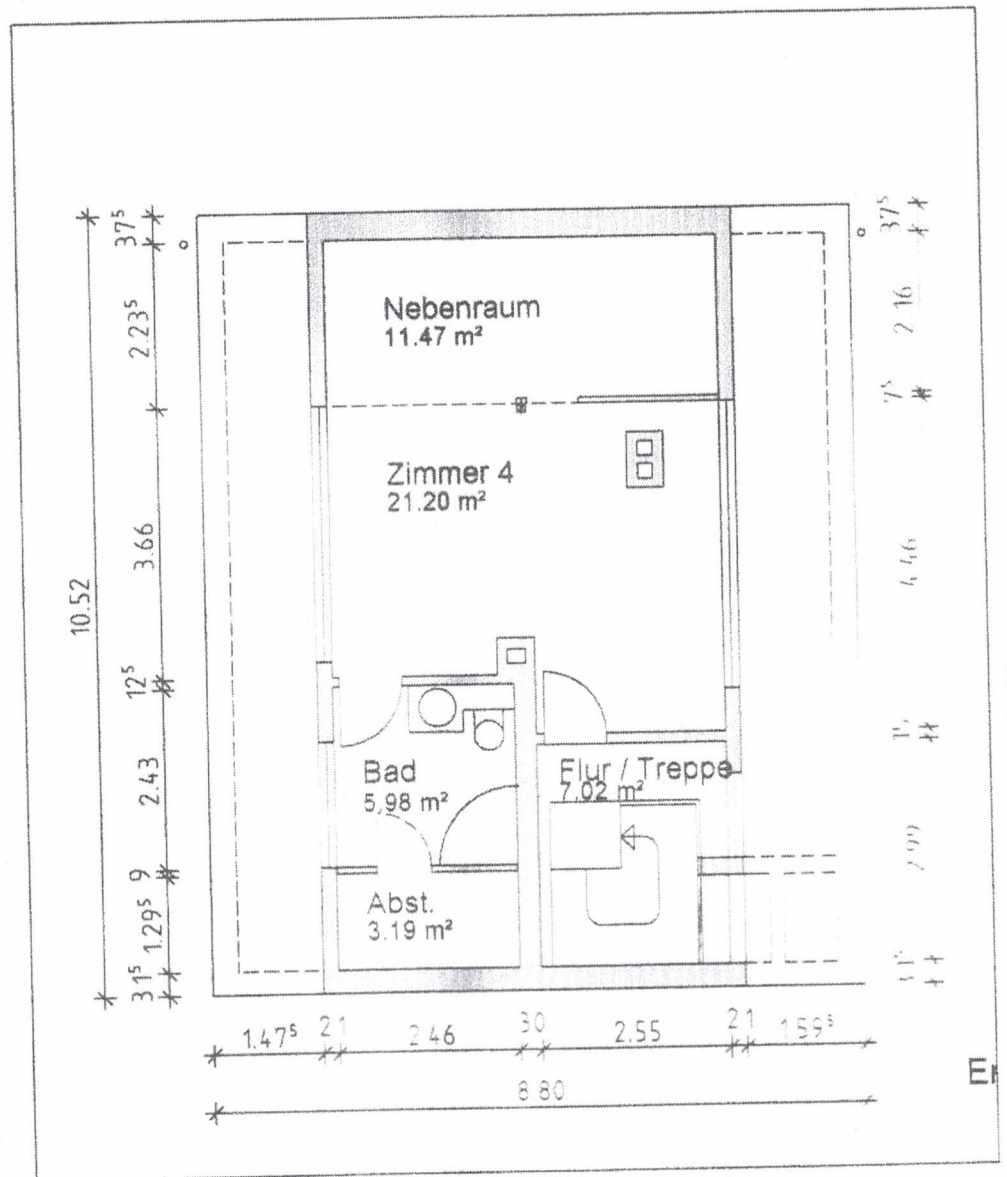

dachgeschoss