


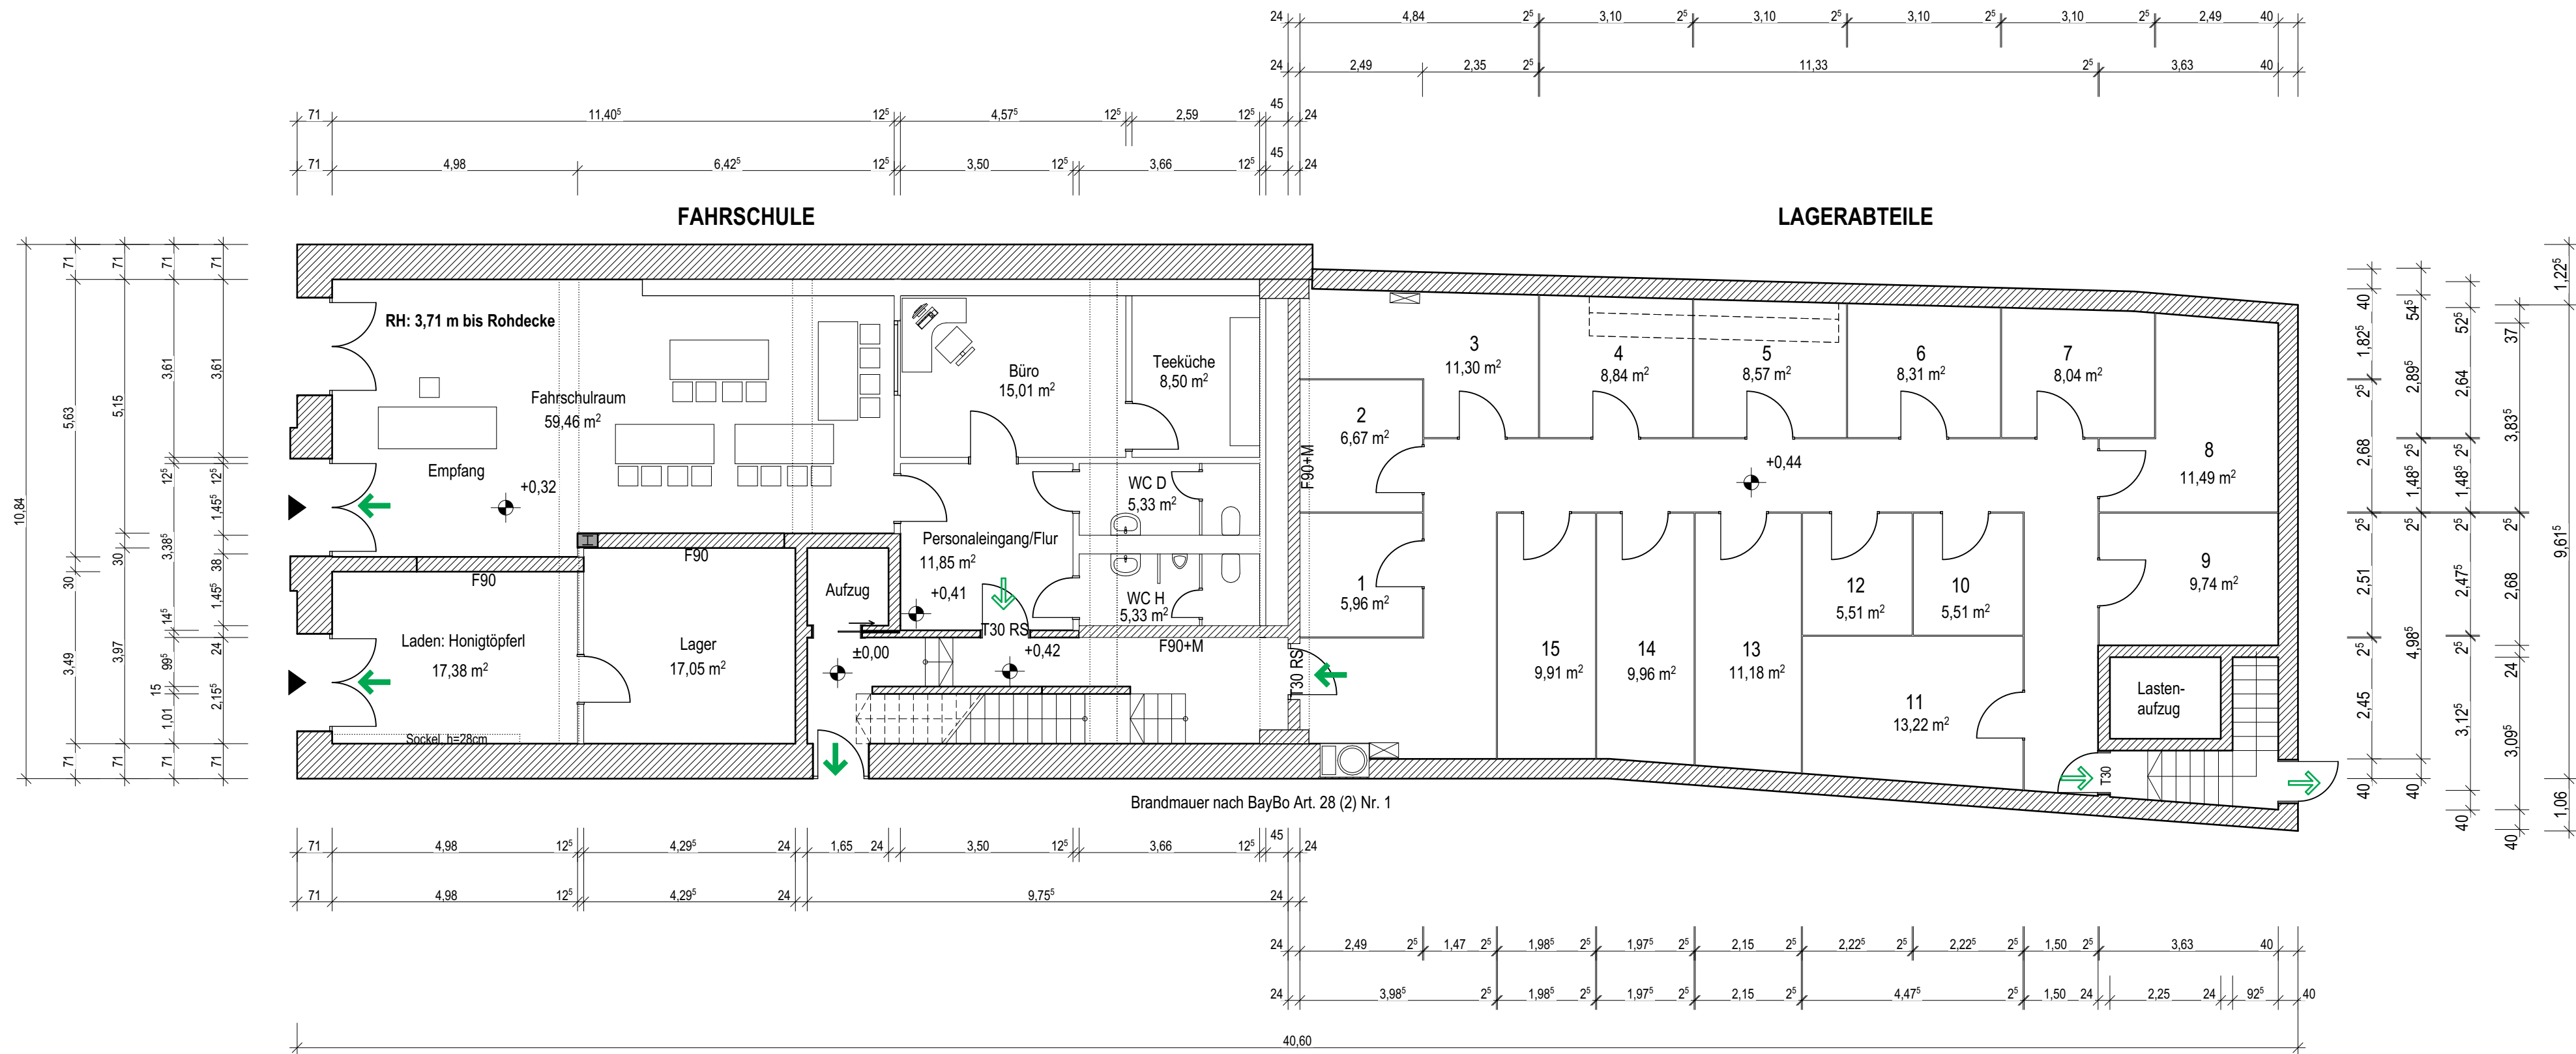

Planungsphase:	BESTANDSPLANUNG	
Bauvorhaben:	Fahrschule und Lagerabteile	
Bauherr:	AT Asset Management GmbH Schönfeldstraße 17 83022 Rosenheim	Unterschrift:
Grundstück:	Flur Nr. 146, Gemarkung Griesbach Stadtplatz 11 94086 Bad Griesbach i. Rottal	
Planverfasser:	ARCHITEKTURBÜRO MARKUS GLENZ Architekt BYAK Dipl.-Ing. (Univ.) Tel: 0 85 32/ 92 32 23 Am Höhenring 49 Fax: 0 85 32/ 92 35 41 D-94086 Bad Griesbach Mobil: 0 160/ 80 57 769 markus.glenz@web.de	Unterschrift:
Maßstab:	Plannummer:	Datum:
1:100	243-BP-01	30.09.2026
Zeichnung:		Index:
C. Martl	Grundriss EG	