

Exposé

Reihenhaus in Rauenberg

Neu Renovierte Doppelhaushälfte in ruhiger Lage



Objekt-Nr. **OM-469460**

Reihenhaus

Verkauf: **349.000 €**

Ansprechpartner:
Alexander Lang

69231 Rauenberg
Baden-Württemberg
Deutschland

Baujahr	1950	Übernahme	sofort
Grundstücksfläche	181,00 m ²	Zustand	modernisiert
Etagen	3	Schlafzimmer	5
Zimmer	8,00	Badezimmer	2
Wohnfläche	165,00 m ²	Carports	1
Nutzfläche	65,00 m ²	Stellplätze	2
Energieträger	Öl	Heizung	Zentralheizung

Exposé - Beschreibung

Objektbeschreibung

Dieses Reihenhaus aus dem Baujahr 1950 bietet eines, was heute selten geworden ist:

Platz, solide Grundsubstanz und echtes Entwicklungspotenzial.

Auf ca. 165 m² Wohnfläche plus 65 m² Nutzfläche, verteilt auf drei Etagen, eröffnet sich Käufern mit Weitblick die Möglichkeit, ein großzügiges Zuhause nach eigenen Vorstellungen zu kaufen und direkt einzuziehen.

Die Immobilie wurde in den vergangenen Jahren optisch modernisiert (Bäder, Böden, Oberflächen) und präsentiert sich gepflegt.

Der energetische Standard kann weiterentwickelt werden. Ein Sanierungsfahrplan wurde bereits erstellt.

Öl-Zentralheizung aus dem Jahr 1997 (nicht austauschpflichtig)

Fenster überwiegend aus den 1982 und 2006 2 fach verglast

Der Grundriss ist funktional und bietet viele Optionen:

bis zu 5 Schlafzimmer

2 Badezimmer

großzügiger Wintergarten

Balkon & Terrasse

Keller mit zusätzlicher Nutzfläche

Carport + Stellplätze

Ideal für:

Familien mit Platzbedarf

Käufer, die ein Haus nicht von der Stange, sondern mit Charakter suchen

Ausstattung

Die Ausstattung des Hauses ist modern und funktional zugleich:

Umfassend renoviert

Laminat- und Fliesenböden

Zentralheizung (Öl)

Wintergarten mit viel Tageslicht

Großer Balkon

Zwei Badezimmer

Einbauküche vorhanden (3.000 Euro zu erwerben)

Keller mit zusätzlicher Nutzfläche

Carport

Die Raumaufteilung erlaubt sowohl klassische Wohnnutzung als auch Homeoffice- oder Gästebereiche und bietet dadurch ein hohes Maß an Flexibilität.

Fußboden:

Laminat, Fliesen

Weitere Ausstattung:

Balkon, Terrasse, Wintergarten, Keller, Einbauküche, Gäste-WC

Sonstiges

Die Immobilie wird provisionsfrei angeboten. Das Haus eignet sich sowohl für Eigennutzer mit Platzbedarf als auch für Käufer, die eine langfristige, wertstabile Wohnimmobilie in guter Lage suchen. Die sofortige Übernahme ermöglicht eine schnelle Umsetzung Ihrer Wohnpläne.

Besichtigungen sind nach Absprache jederzeit möglich.

Lage

Ruhige Wohnlage in Rauenberg (Metropolregion Rhein-Neckar) mit guter Infrastruktur:

Einkaufsmöglichkeiten, Ärzte, Schulen und Kindergärten vor Ort

gute Anbindung an umliegende Städte

wenig Durchgangsverkehr, gewachsene Nachbarschaft

Rauenberg bietet eine sehr gute Infrastruktur: Einkaufsmöglichkeiten, Ärzte, Apotheken sowie Kindergärten und alle gängigen Schulformen (Grundschule bis Gymnasium) sind vor Ort oder schnell erreichbar. Öffentliche Verkehrsmittel sorgen für eine gute Anbindung an die umliegenden Städte, während die Nähe zu wichtigen Verkehrsachsen auch Pendlern entgegenkommt.

Die Kombination aus naturnahem Wohnen, guter Erreichbarkeit und hoher Lebensqualität macht diese Lage besonders attraktiv.

Infrastruktur:

Apotheke, Lebensmittel-Discount, Allgemeinmediziner, Kindergarten, Grundschule, Hauptschule, Realschule, Gymnasium, Gesamtschule, Öffentliche Verkehrsmittel

Exposé - Energieausweis

Energieausweistyp	Bedarfsausweis
Erstellungsdatum	ab 1. Mai 2014
Endenergiebedarf	206,40 kWh/(m²a)
Energieeffizienzklasse	G

Exposé - Galerie



Exposé - Galerie




Exposé - Galerie




Exposé - Galerie




Exposé - Grundrisse

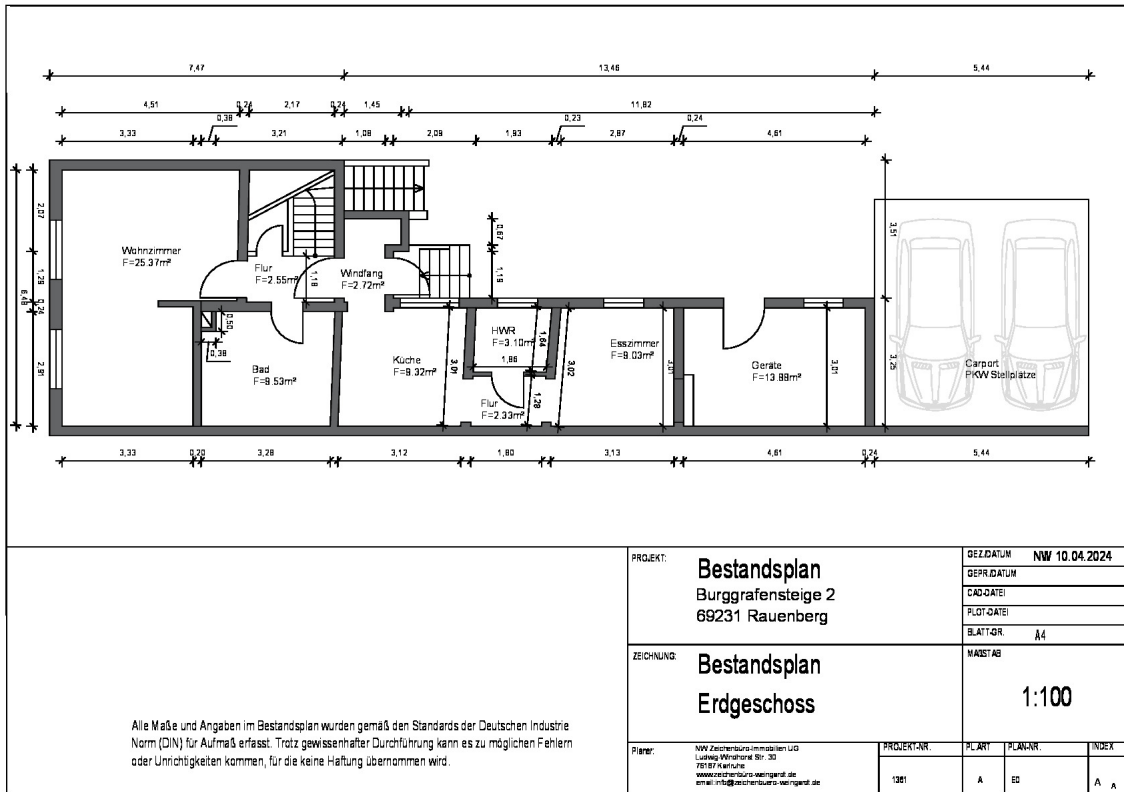

Exposé - Grundrisse

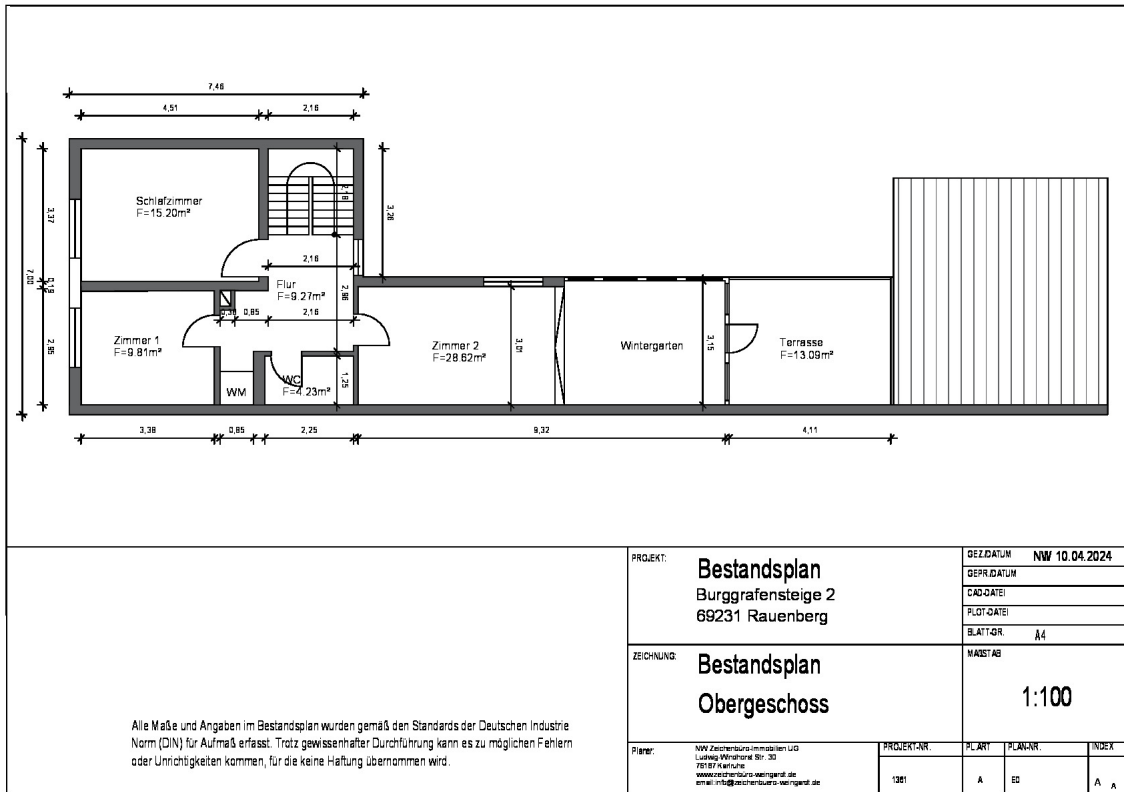

Exposé - Grundrisse

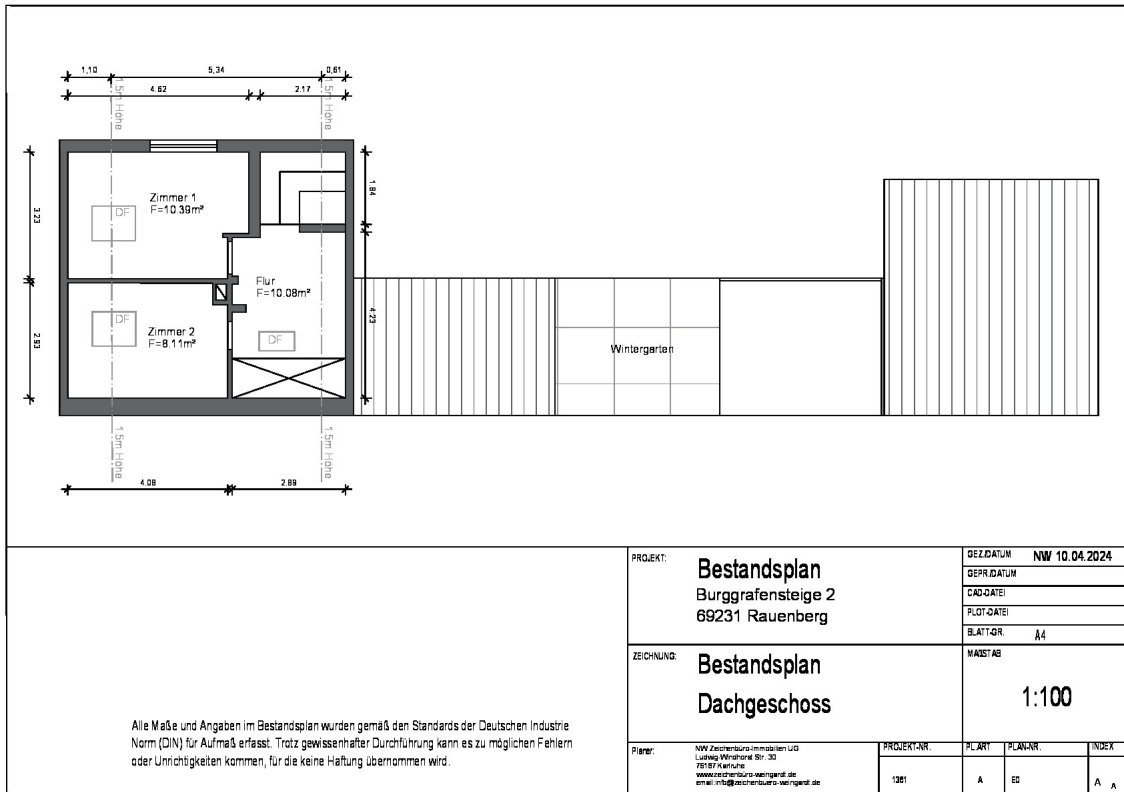

Alle Maße und Angaben im Bestandsplan wurden gemäß den Standards der Deutschen Industrie Norm (DIN) für Aufmaß erfasst. Trotz gewissenhafter Durchführung kann es zu möglichen Fehlern oder Unrichtigkeiten kommen, für die keine Haftung übernommen wird.

PROJEKT: Bestandsplan Burggrafensteige 2 69231 Rauenberg	GEZ.DATUM: NW 10.04.2024		
	GEPR.DATUM:		
ZEICHNUNG: Bestandsplan Dachgeschoss	CAD.DATUM:		
	PLOT.DATUM:		
	BLATT-GR. A4		
MAßSTAB: 1:100		PROJEKT-NR.: 1381	
PLANNR.: A	PLANNR.: EC	INDEX: A A	
