


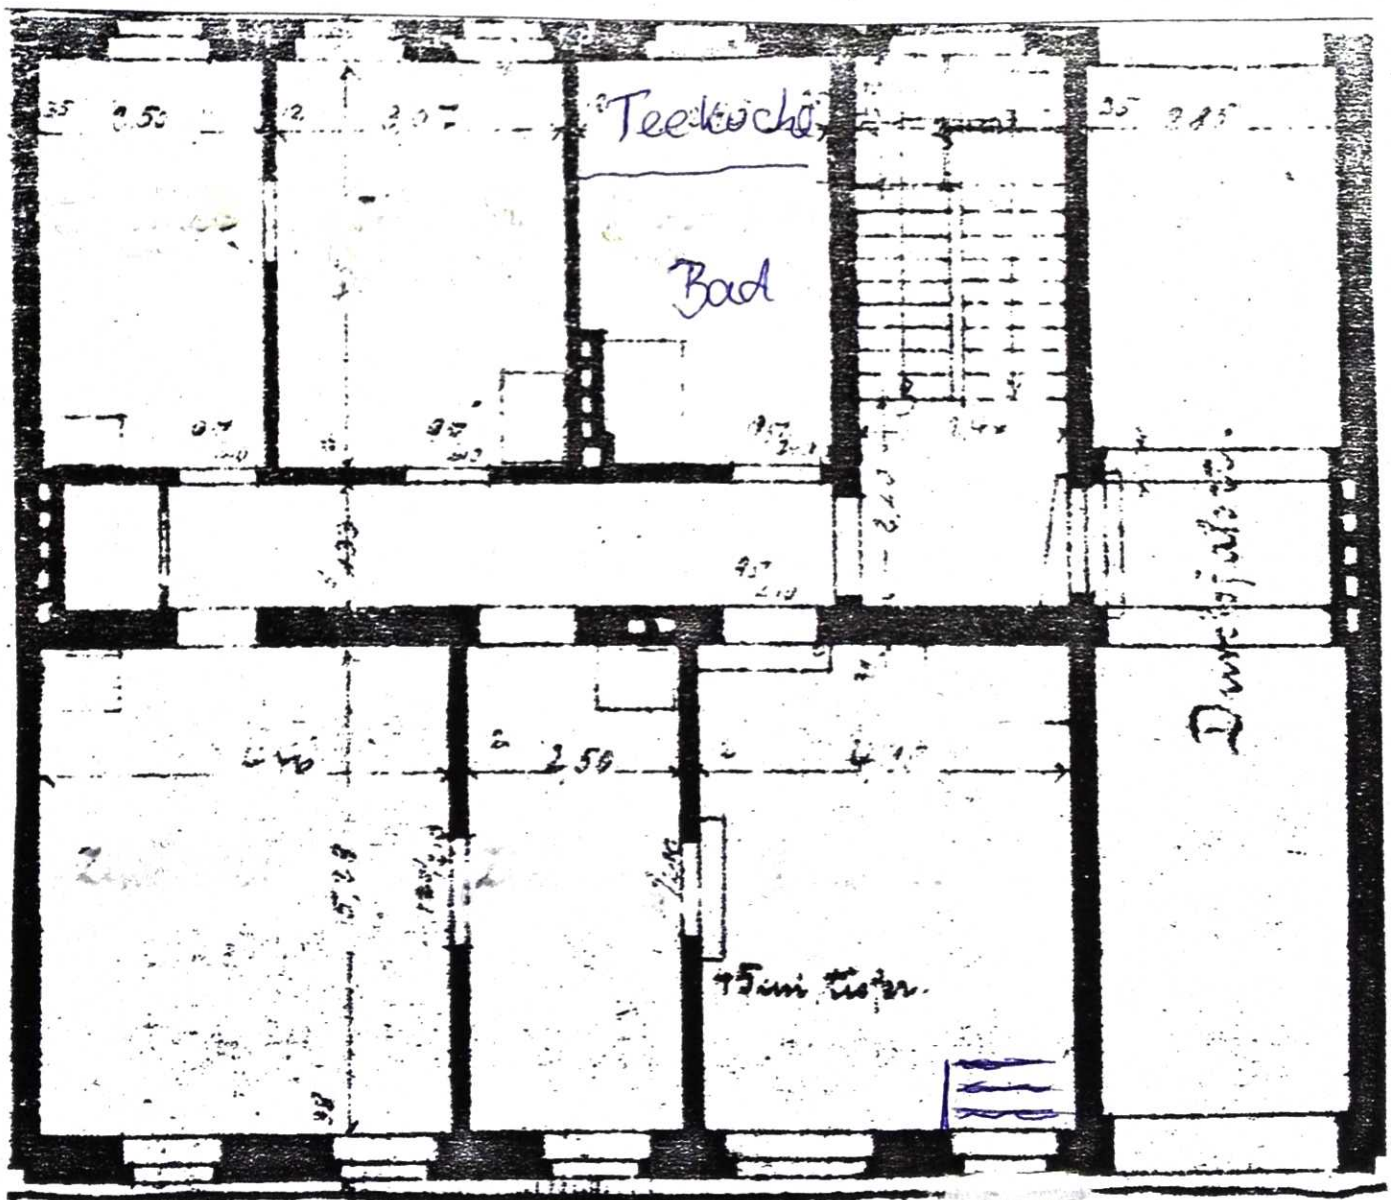

Erdegeschoss