


GRUNDRISS DACHGESCHOSS.

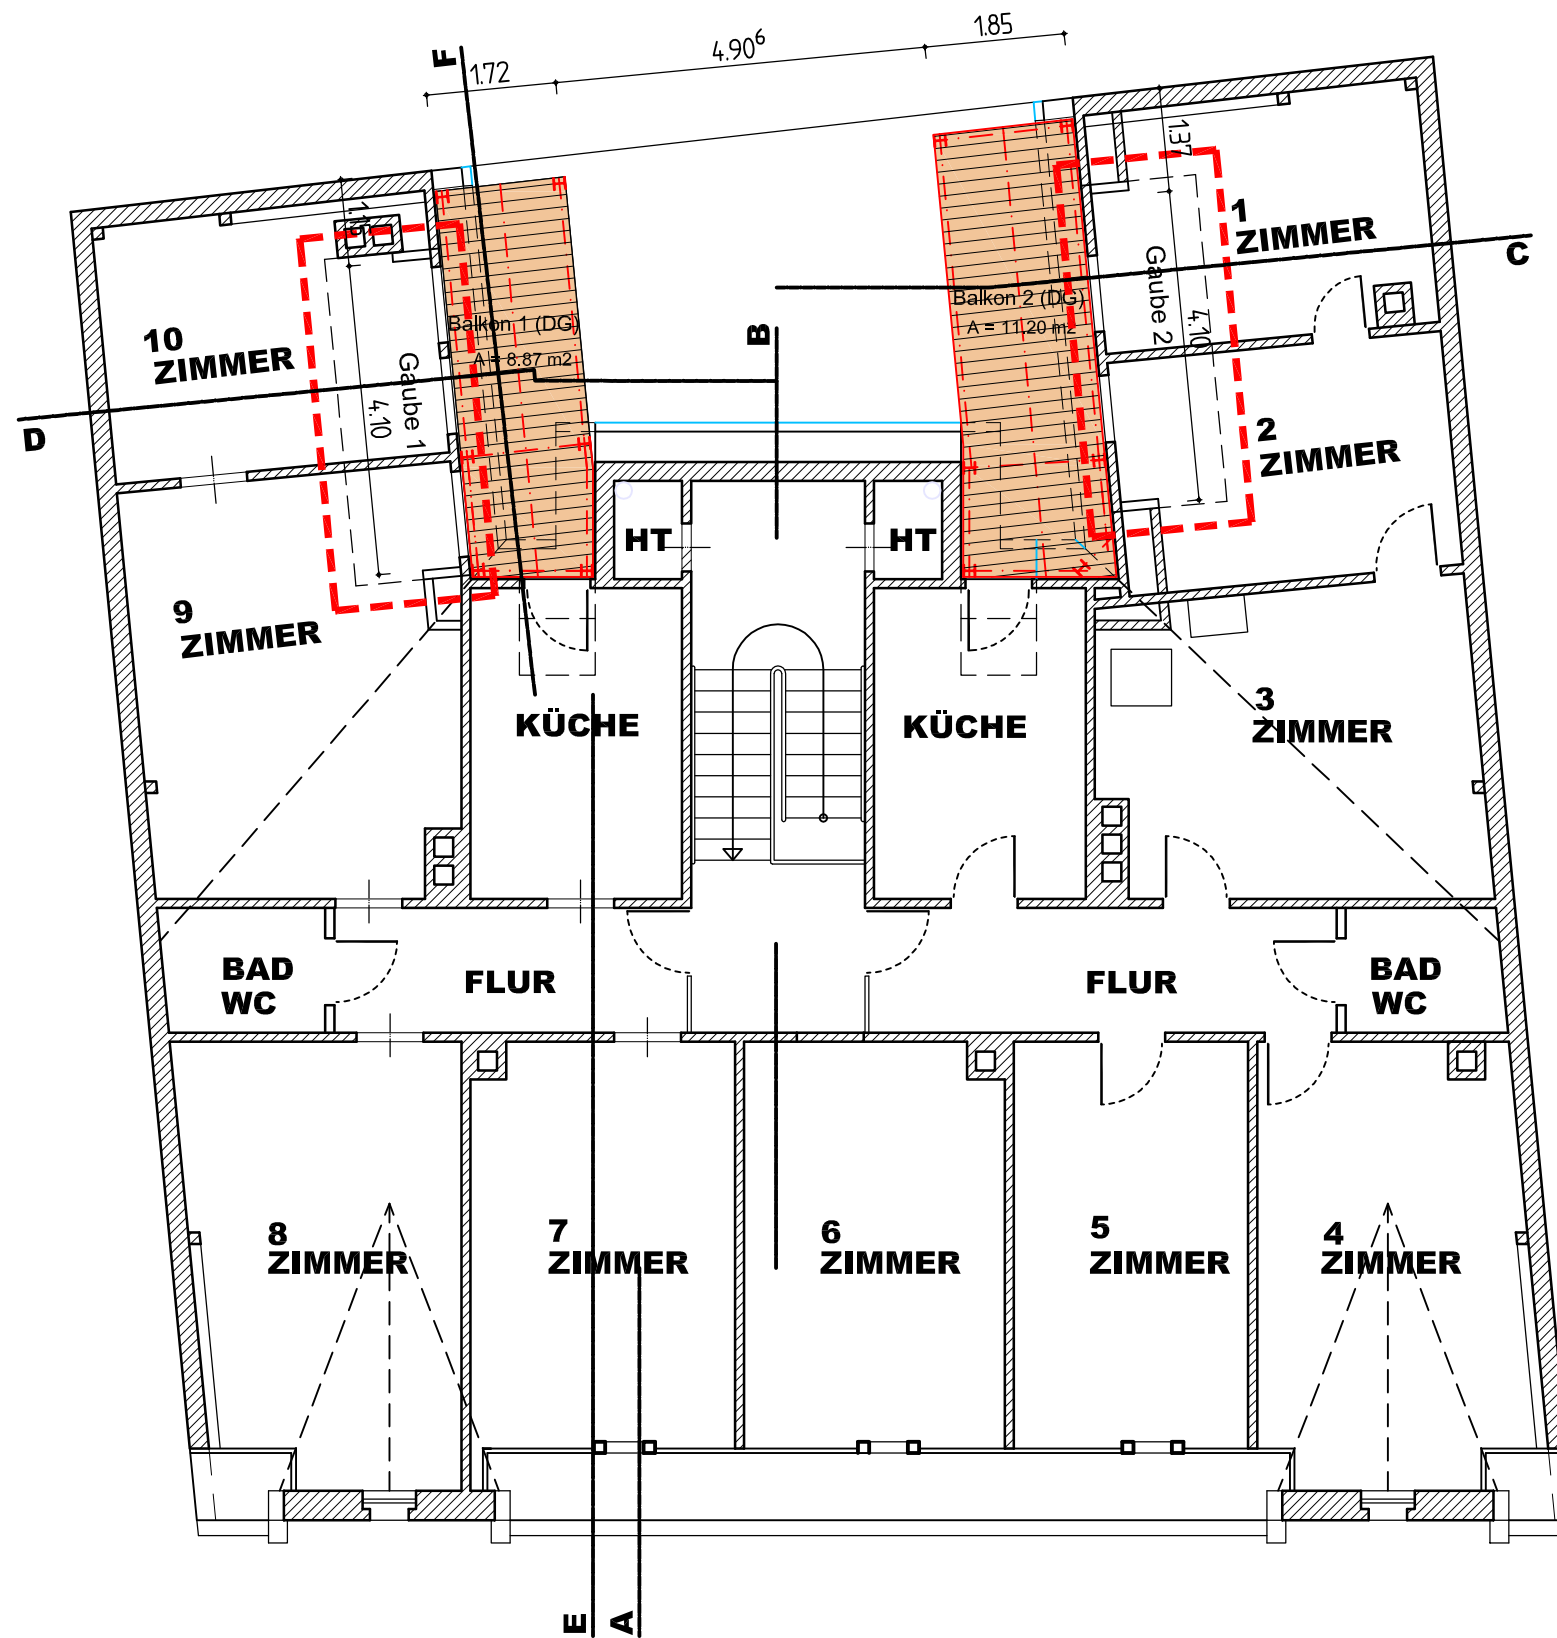

Sanierung von bestehenden Balkone
und Errichtung von Dachgauben

in 97941 Tauberbischofsheim
Sonnenplatz 2
Flurstücksnummer: 552

Benedikt und Philipp Baumann
Grundstücksgemeinschaft
Im Stickelgarten 9

97941 Tauberbischofsheim-Hochhausen