




11cm Aufbau: Fliesen

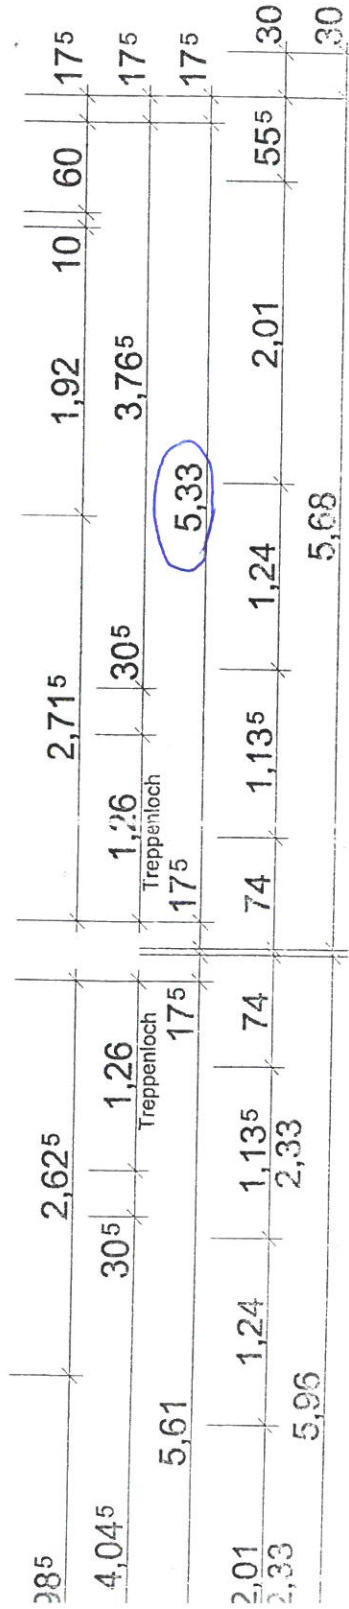

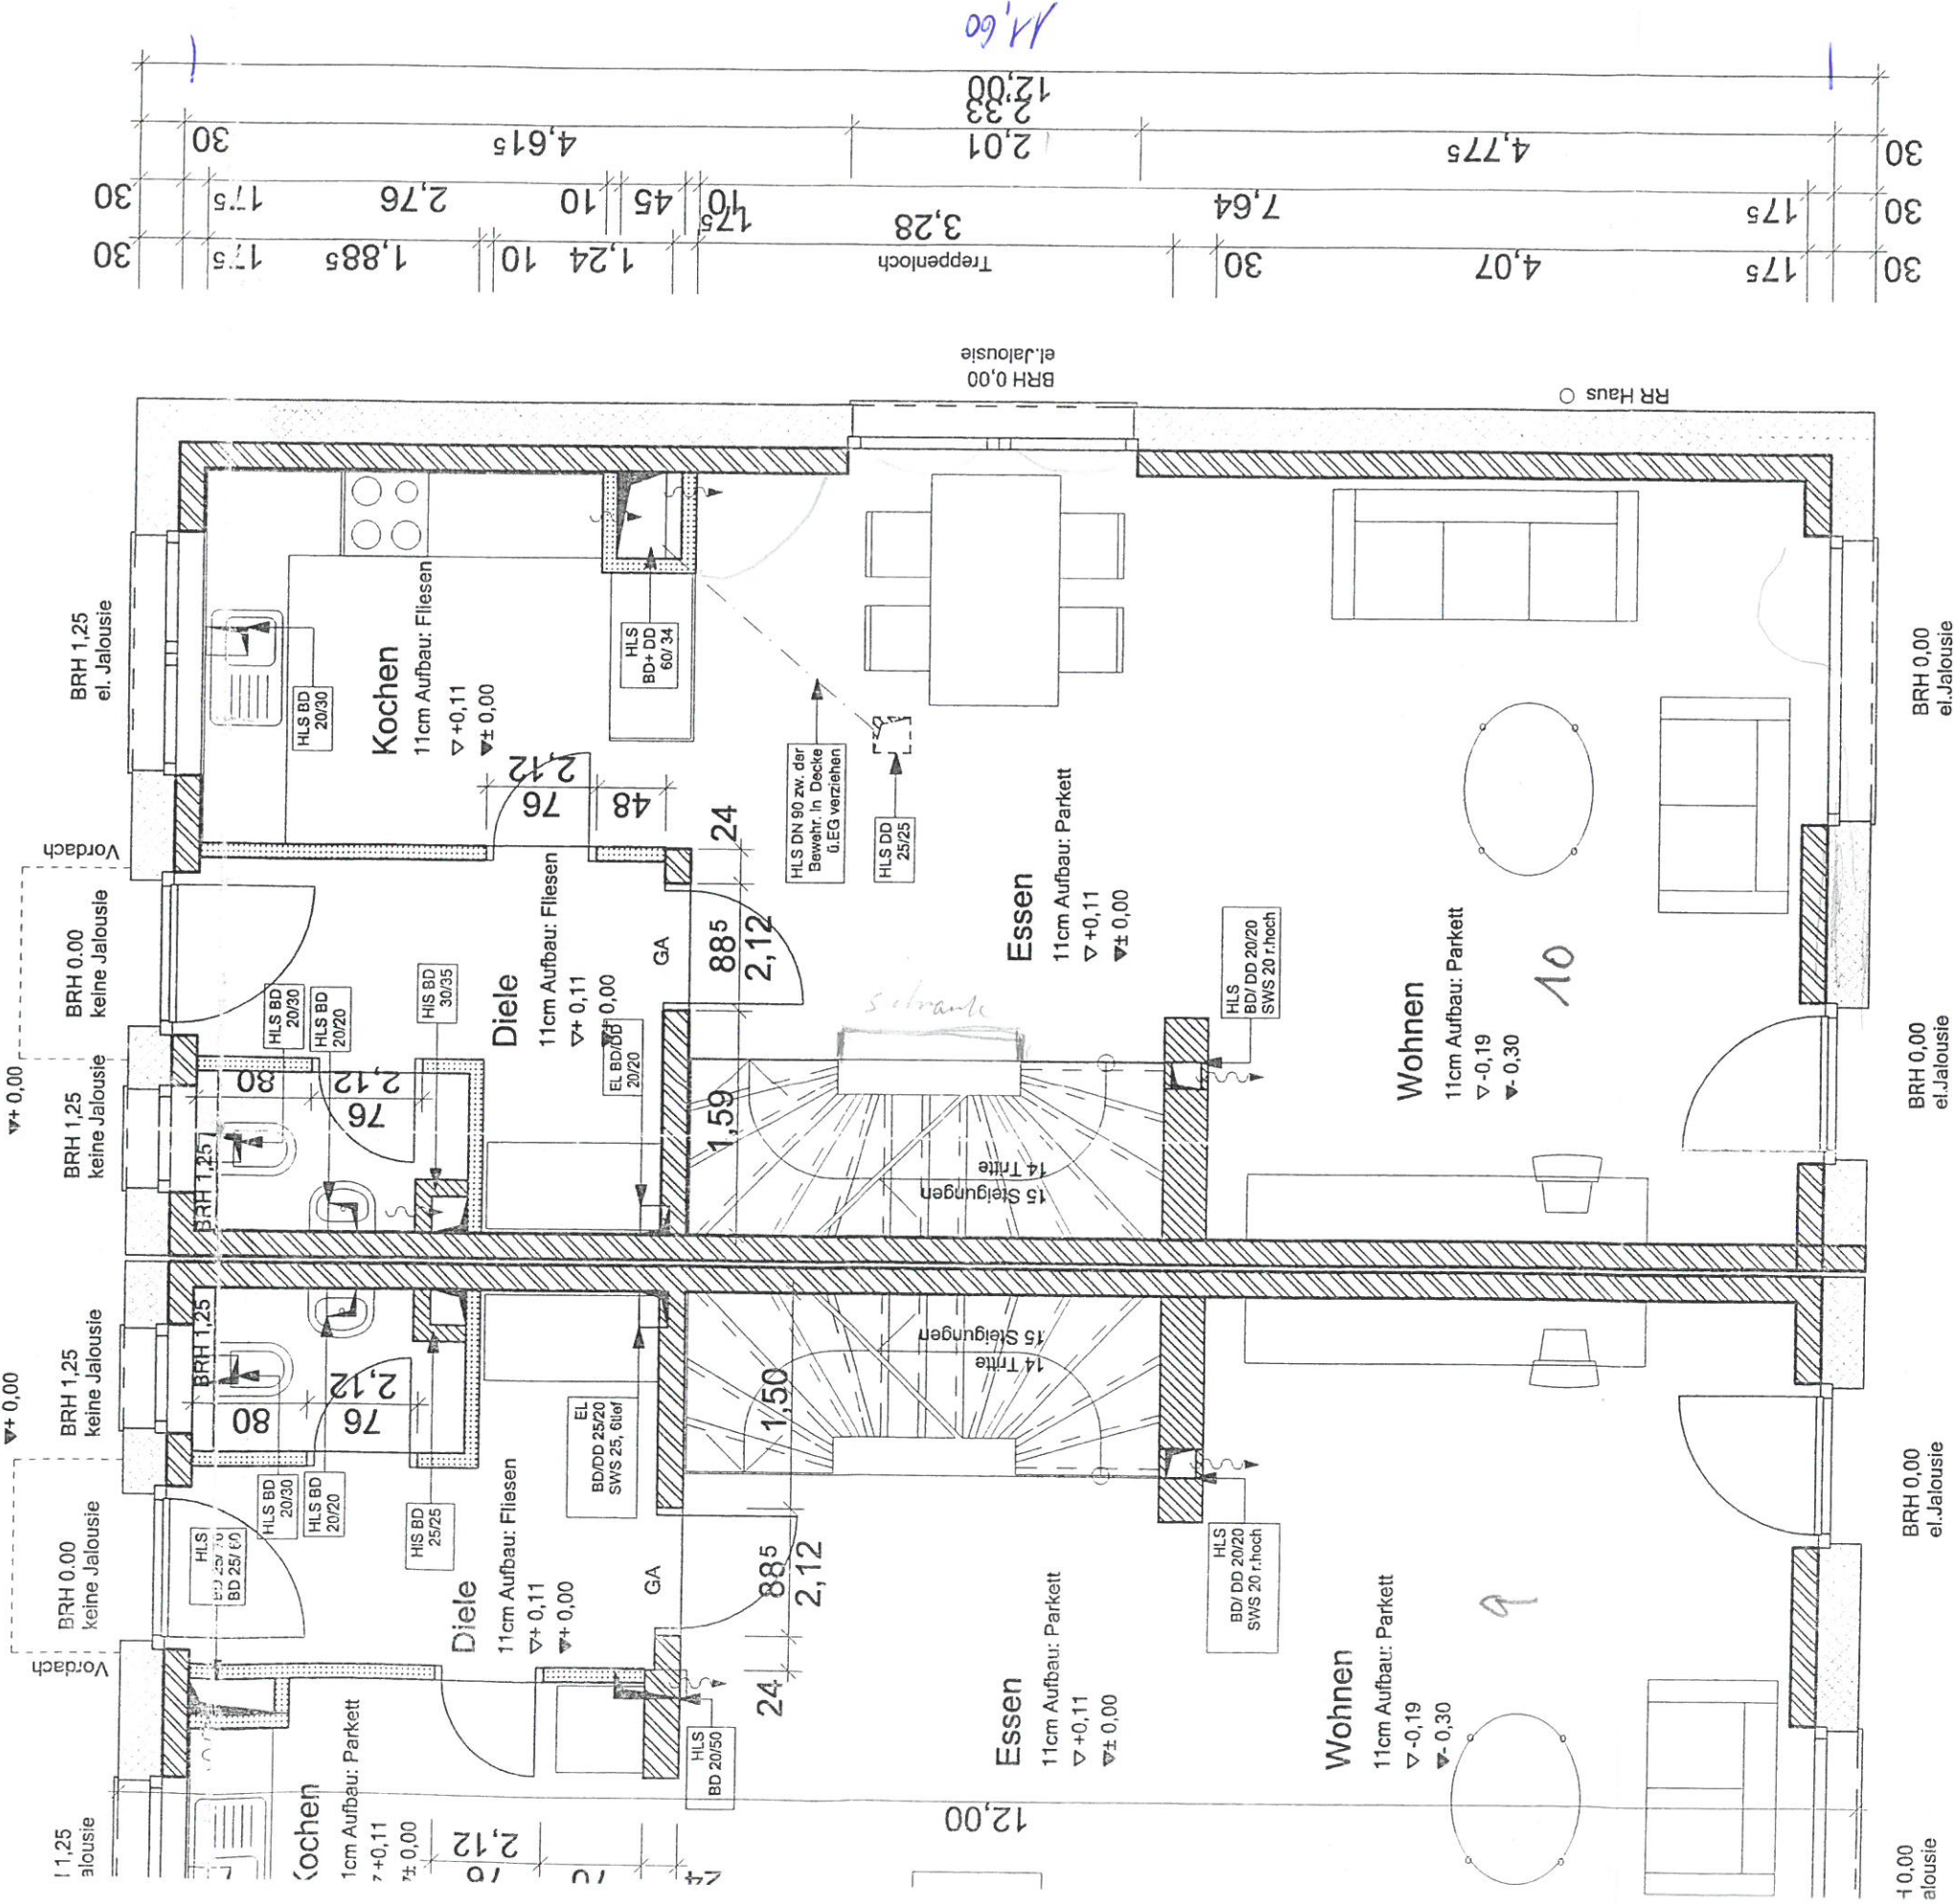



[illegible]

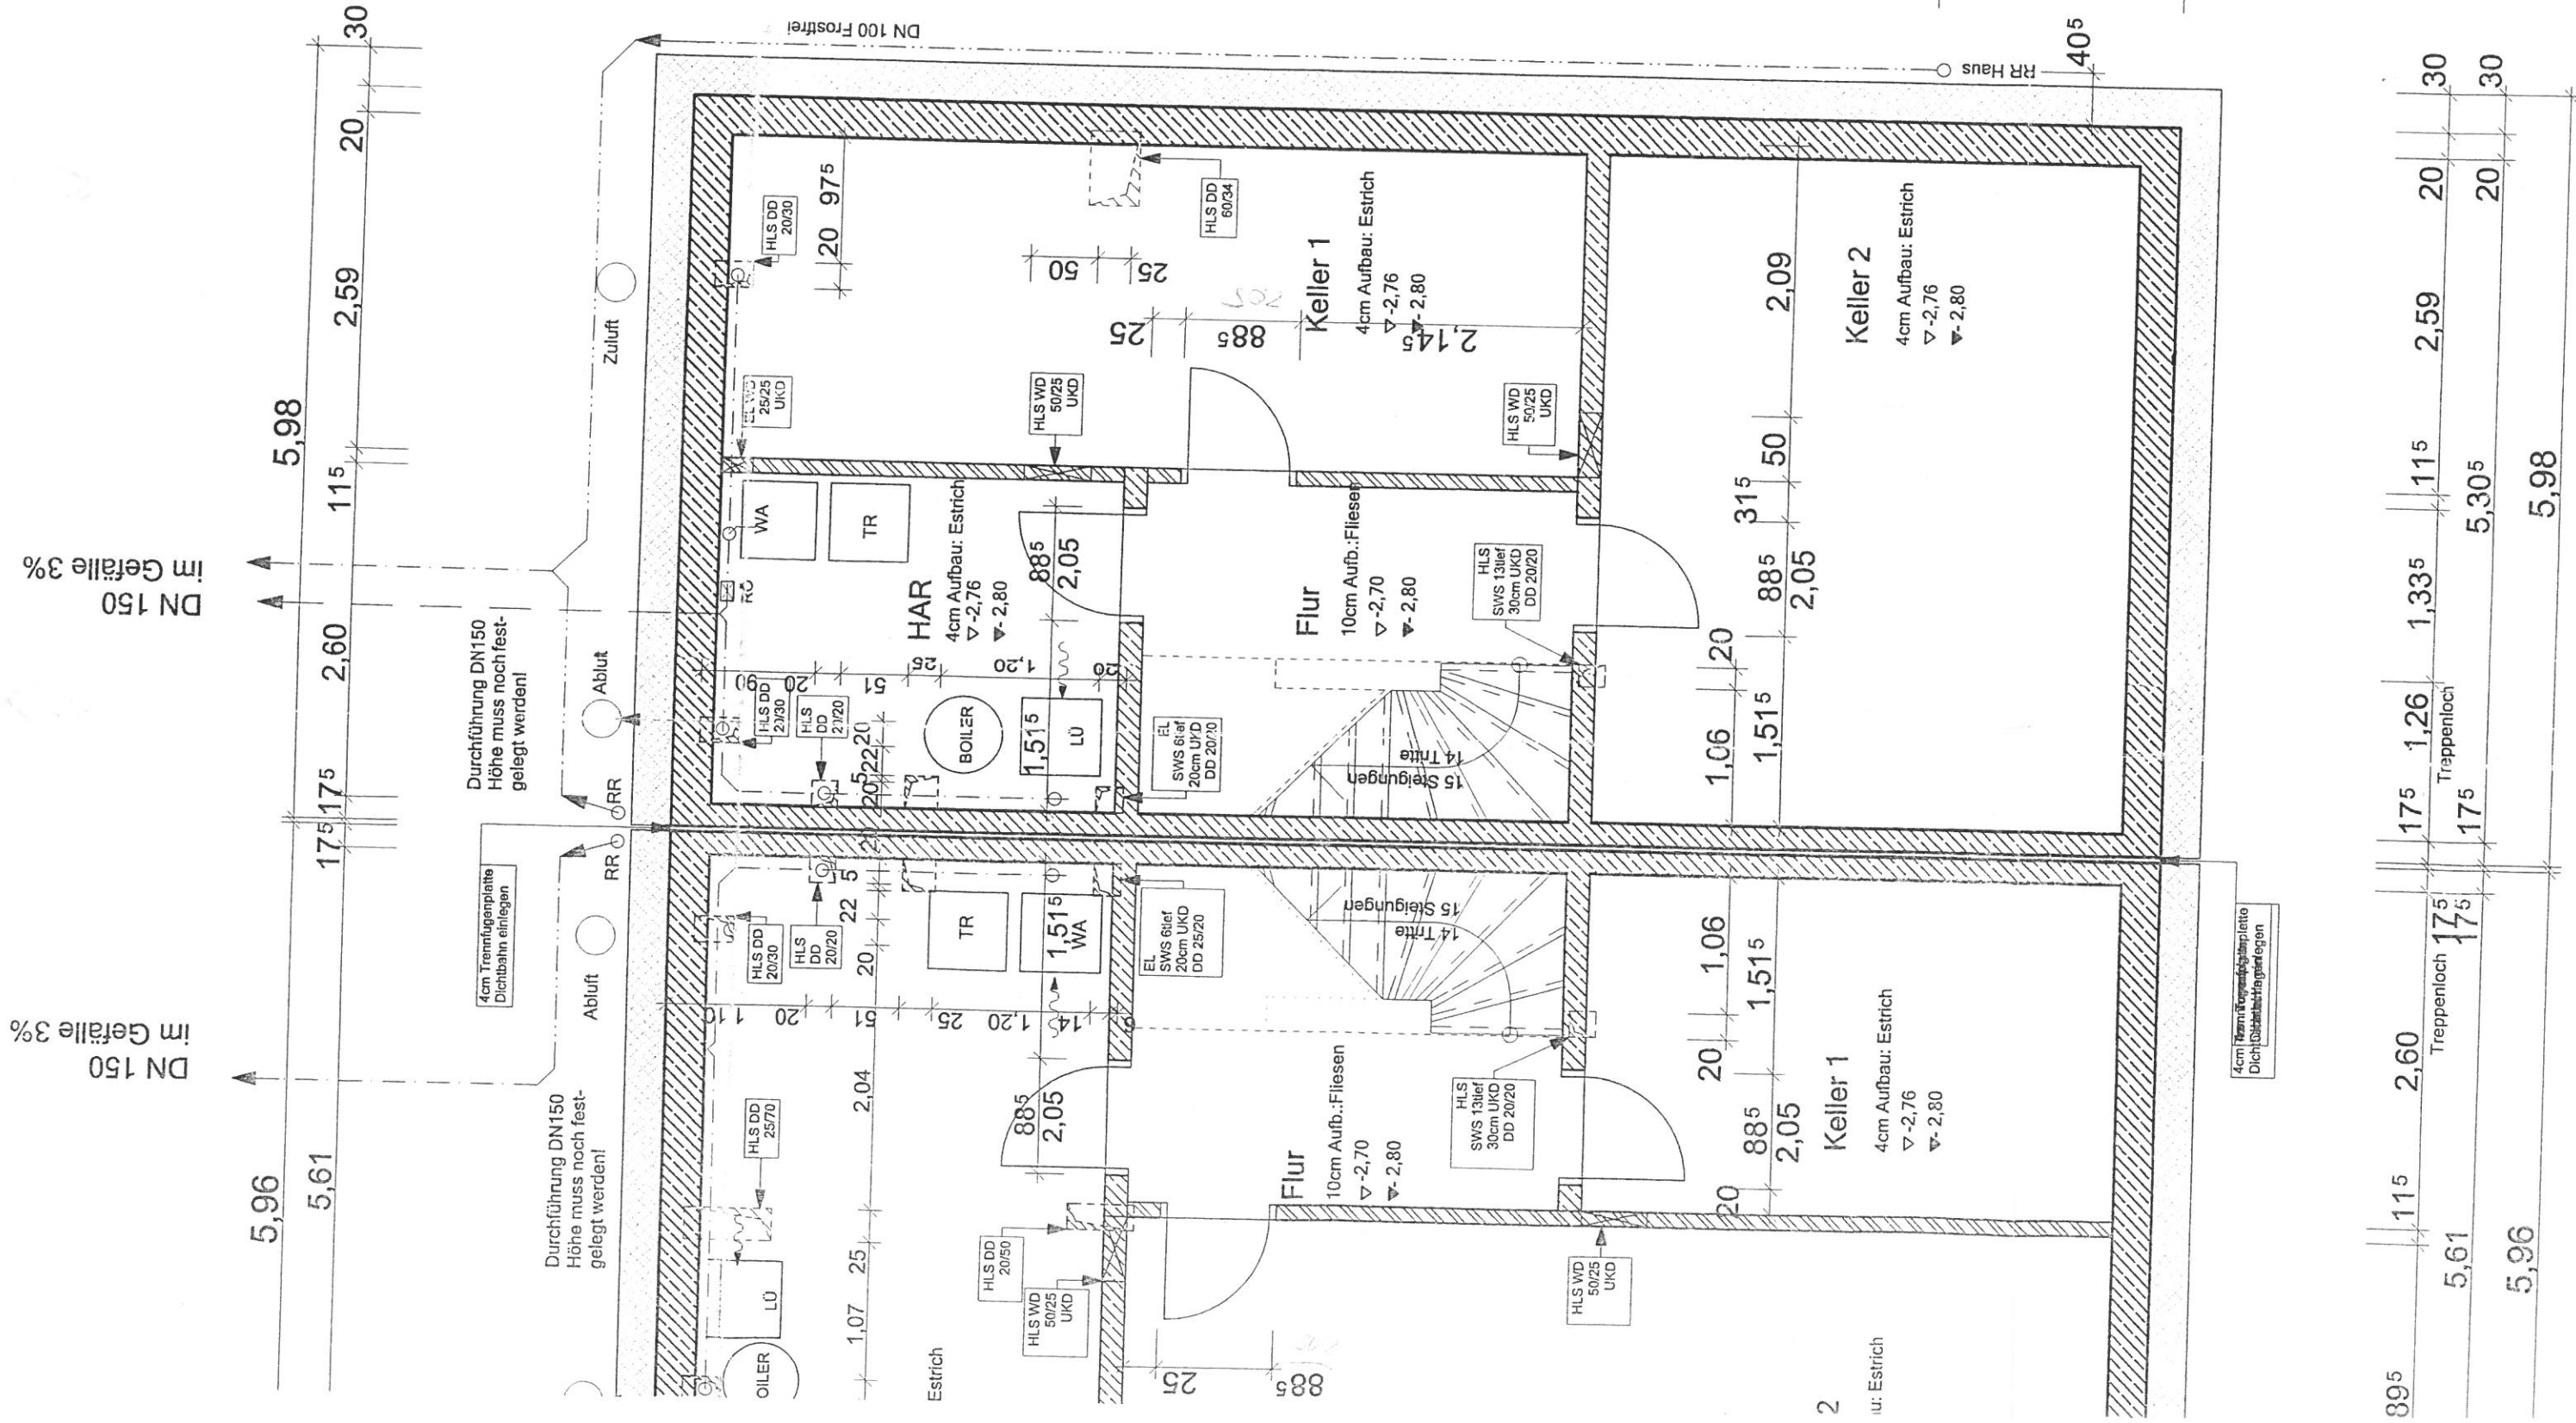

