


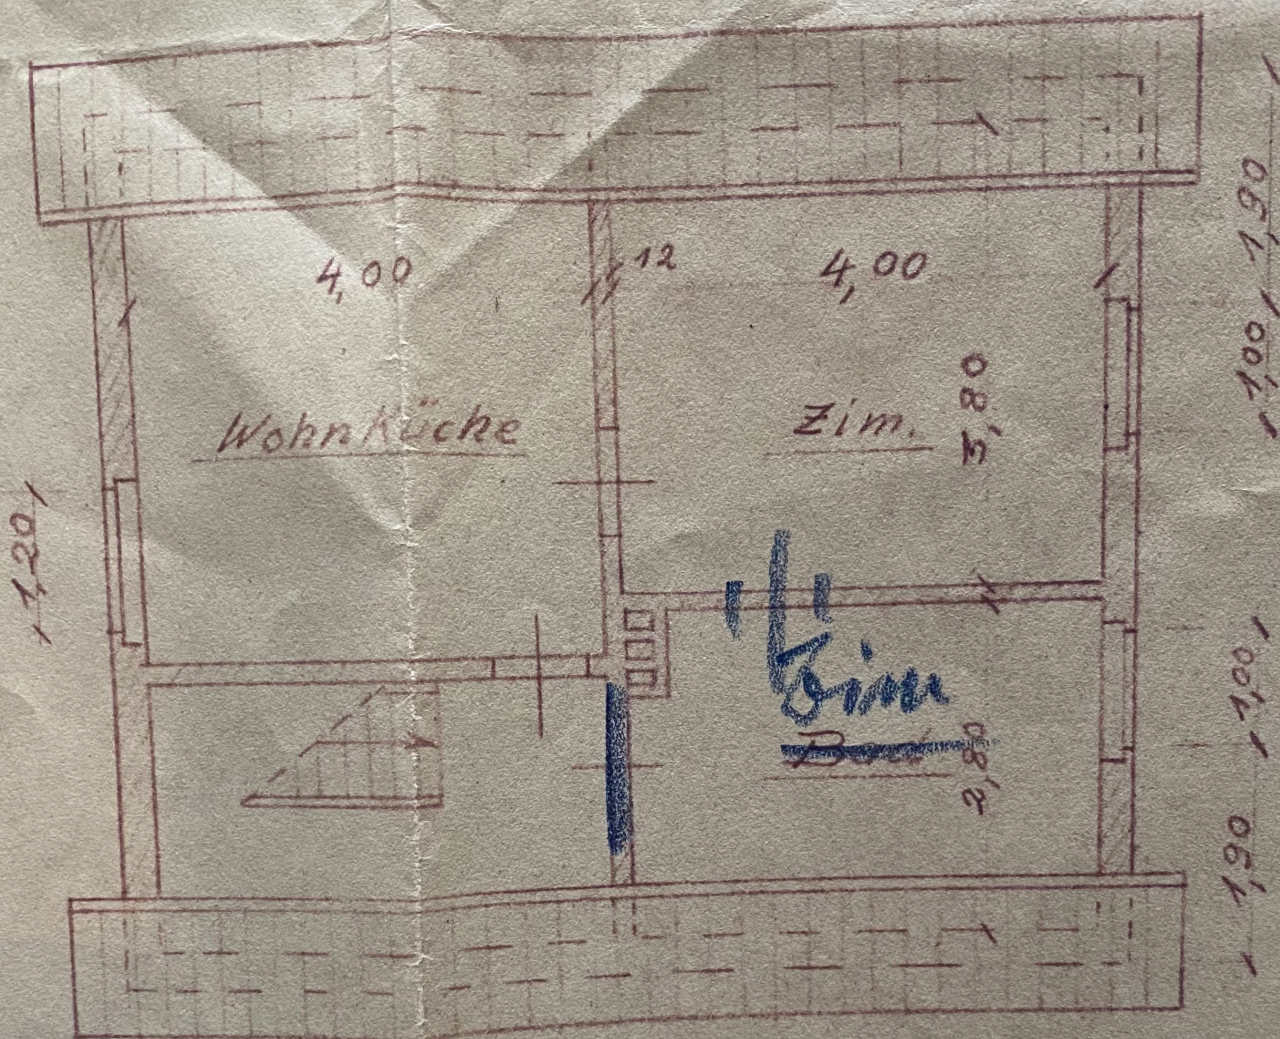

Dachgeschoß e ÷ f