


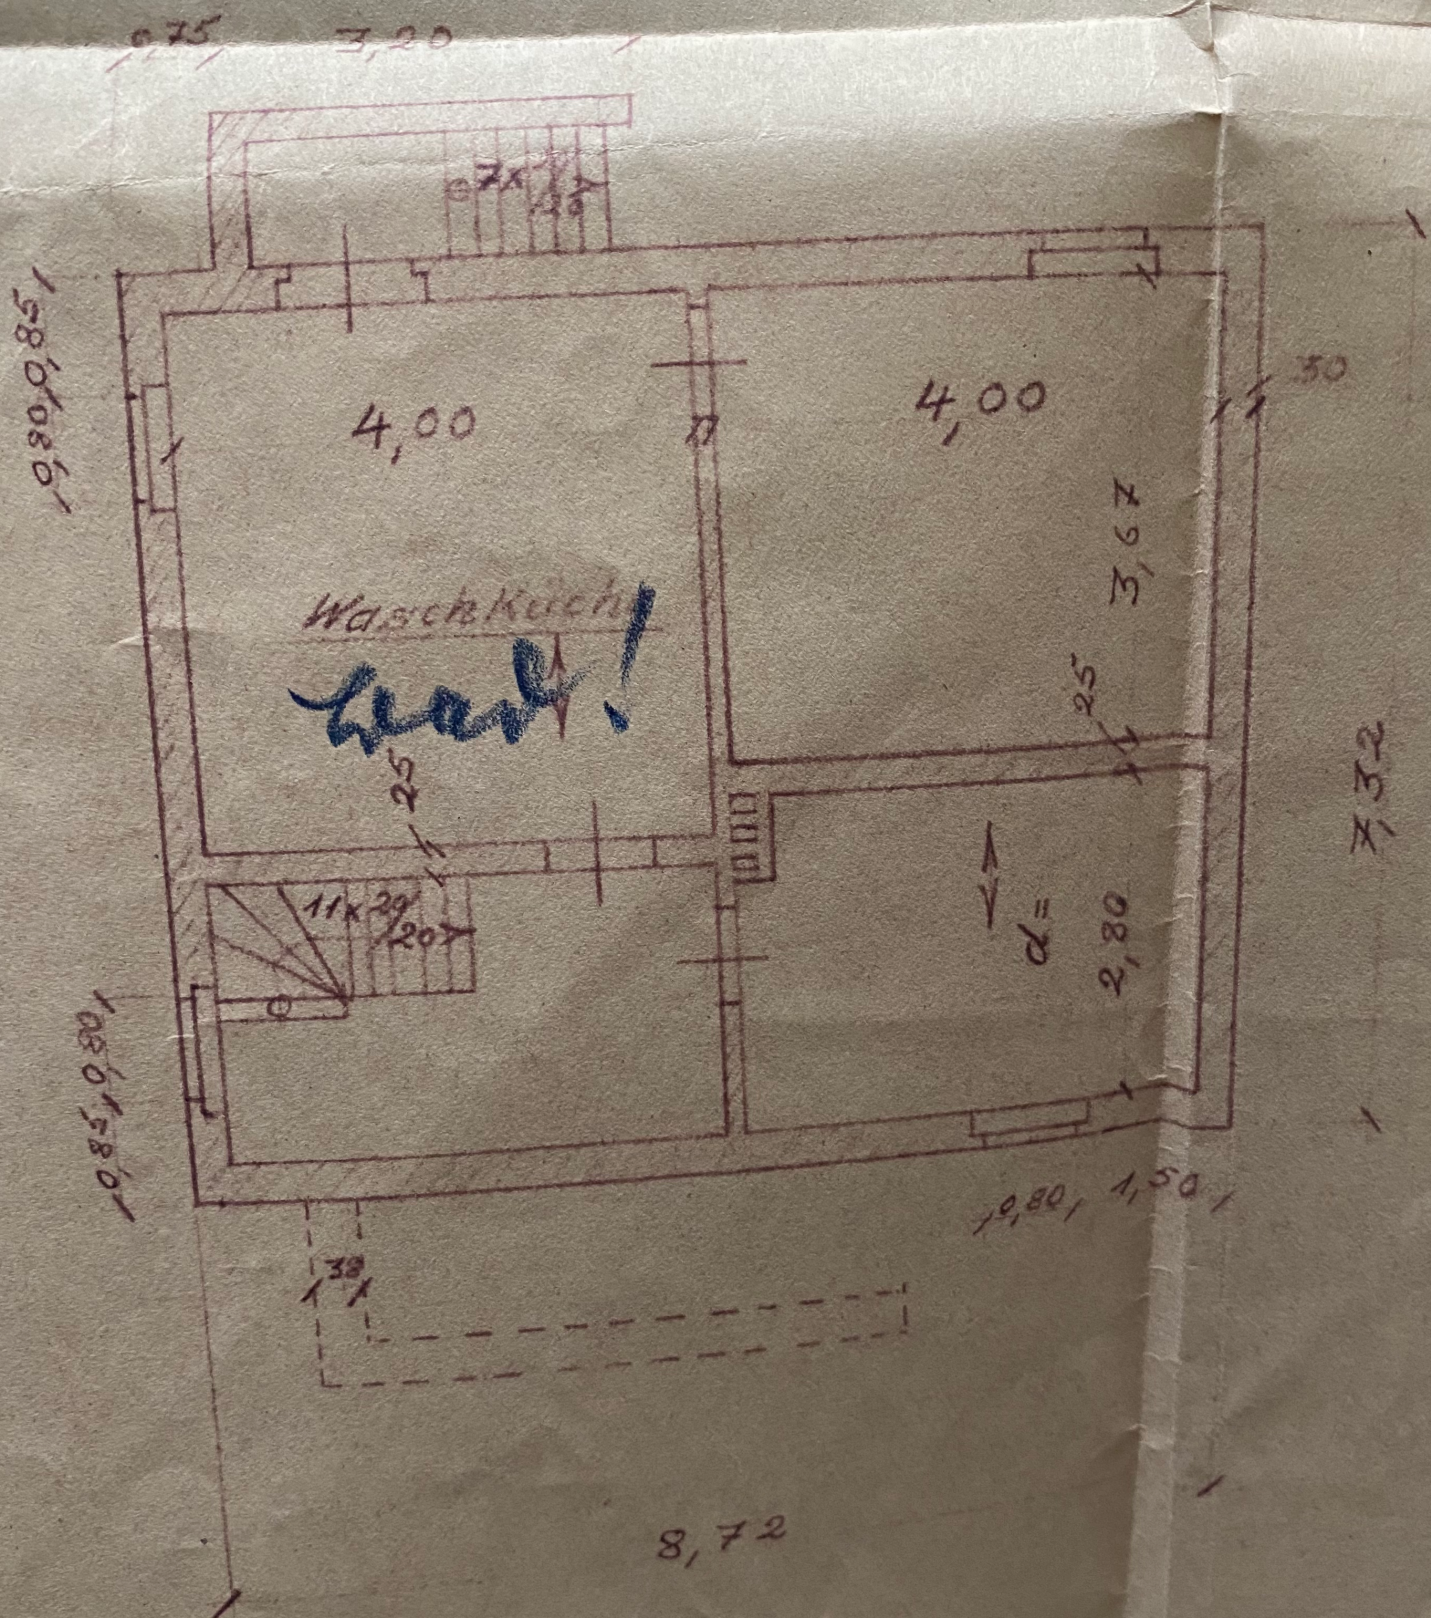

Keller