




Grundriss EG

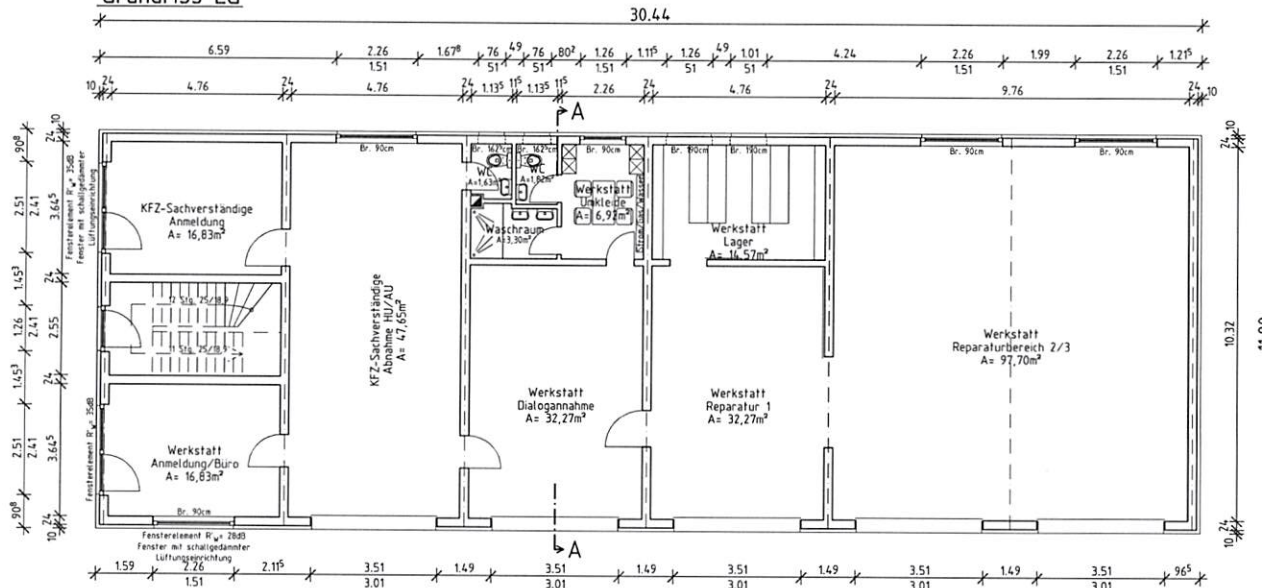


Grundriss OG

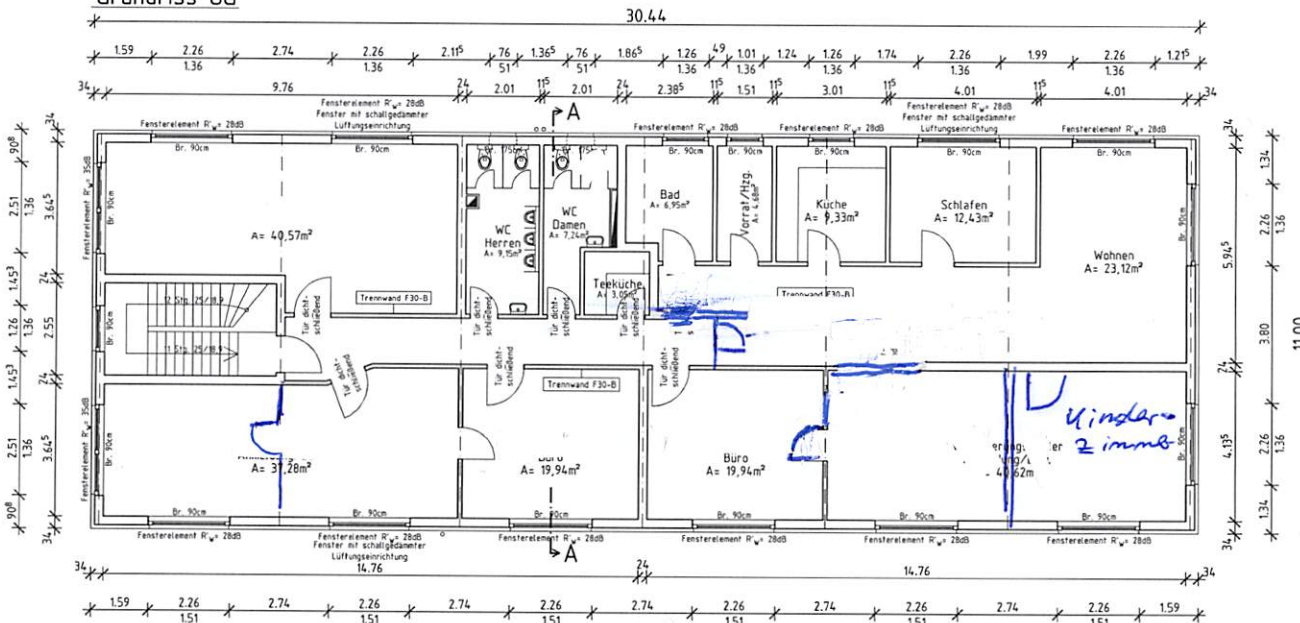

Grundriss Zwischengeschoss über WC im EG

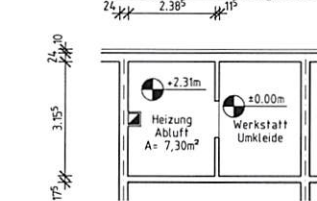

Querschnitt

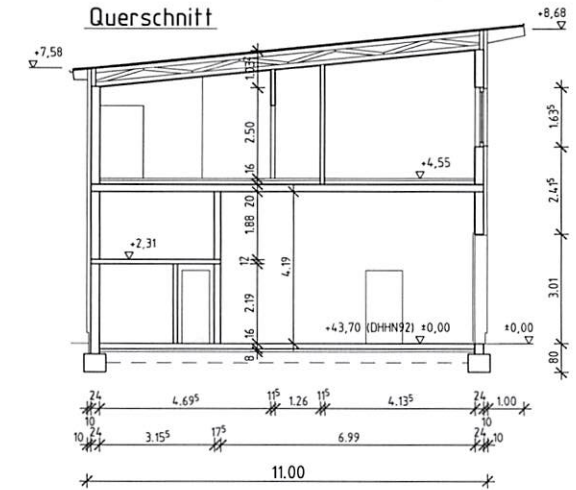

Datum:	Der Entwurfsverfasser:
22.07.2011	
Datum:	Der Bauherr:
22.07.2011	
Ingenieur für Statik u. Bauphysik, Büro für Entwurf u. Konstruktion Dipl.-Ing. (FH) Claus Kröger Am Kesselfuhl 43 - 13437 Berlin Fon: 030/40998055 - Fax: 40998056 - E-Mail: claus.kroeger@entukon.de	
Auftrags-Nr.:	Bauherr:
10-144	Andreas Post
	Goethestrasse 34a, 14513 Teltow
Plan-Nr.:	Bauvorhaben:
E1c	Neubau Gewerbehalle
	Mahlower Strasse 254, 14513 Teltow
Maßstab:	Planinhalt:
1:100	Grundriss EG und OG, Querschnitt
Datum:	Gezeichnet:
20.07.11	C. Kröger
	alle Maße sind am Bau verantwortlich zu prüfen
	Unstimmigkeiten sind dem Verfasser unverzüglich mitzuteilen