


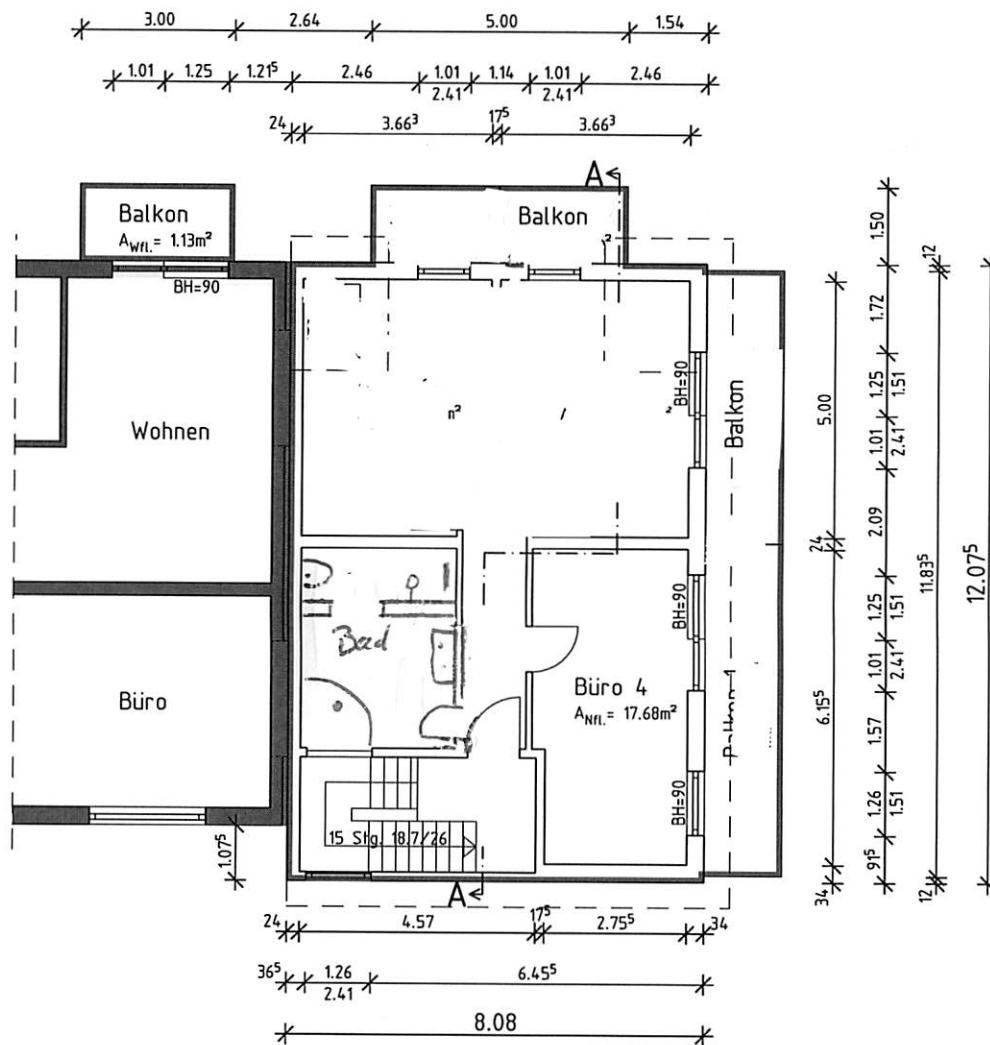

Bestand
 Abbruch
 Neubau

Datum:	Der Entwurfsverfasser:
16.01.2015	
Datum:	Der Bauherr:
__ .01.2015	

		Ingenieur für Statik u. Bauphysik Dipl.-Ing. (FH)		r	
Fon:		Fax		- E-Mail	
Auftrags-Nr.:		Bauherr:			
14-262					
Plan-Nr.:		Bauvorhaben:			
E4		Neubau Bürotrakt Mahlower Strasse 249, 14513 Teltow			
Maßstab:		Planinhalt:			
1:100		Grundriss 2. OG			
Datum:		Gezeichnet:		alle Maße sind am Bau verantwortlich zu prüfen Unstimmigkeiten sind dem Verfasser unverzüglich mitzuteilen	
16.01.15					