
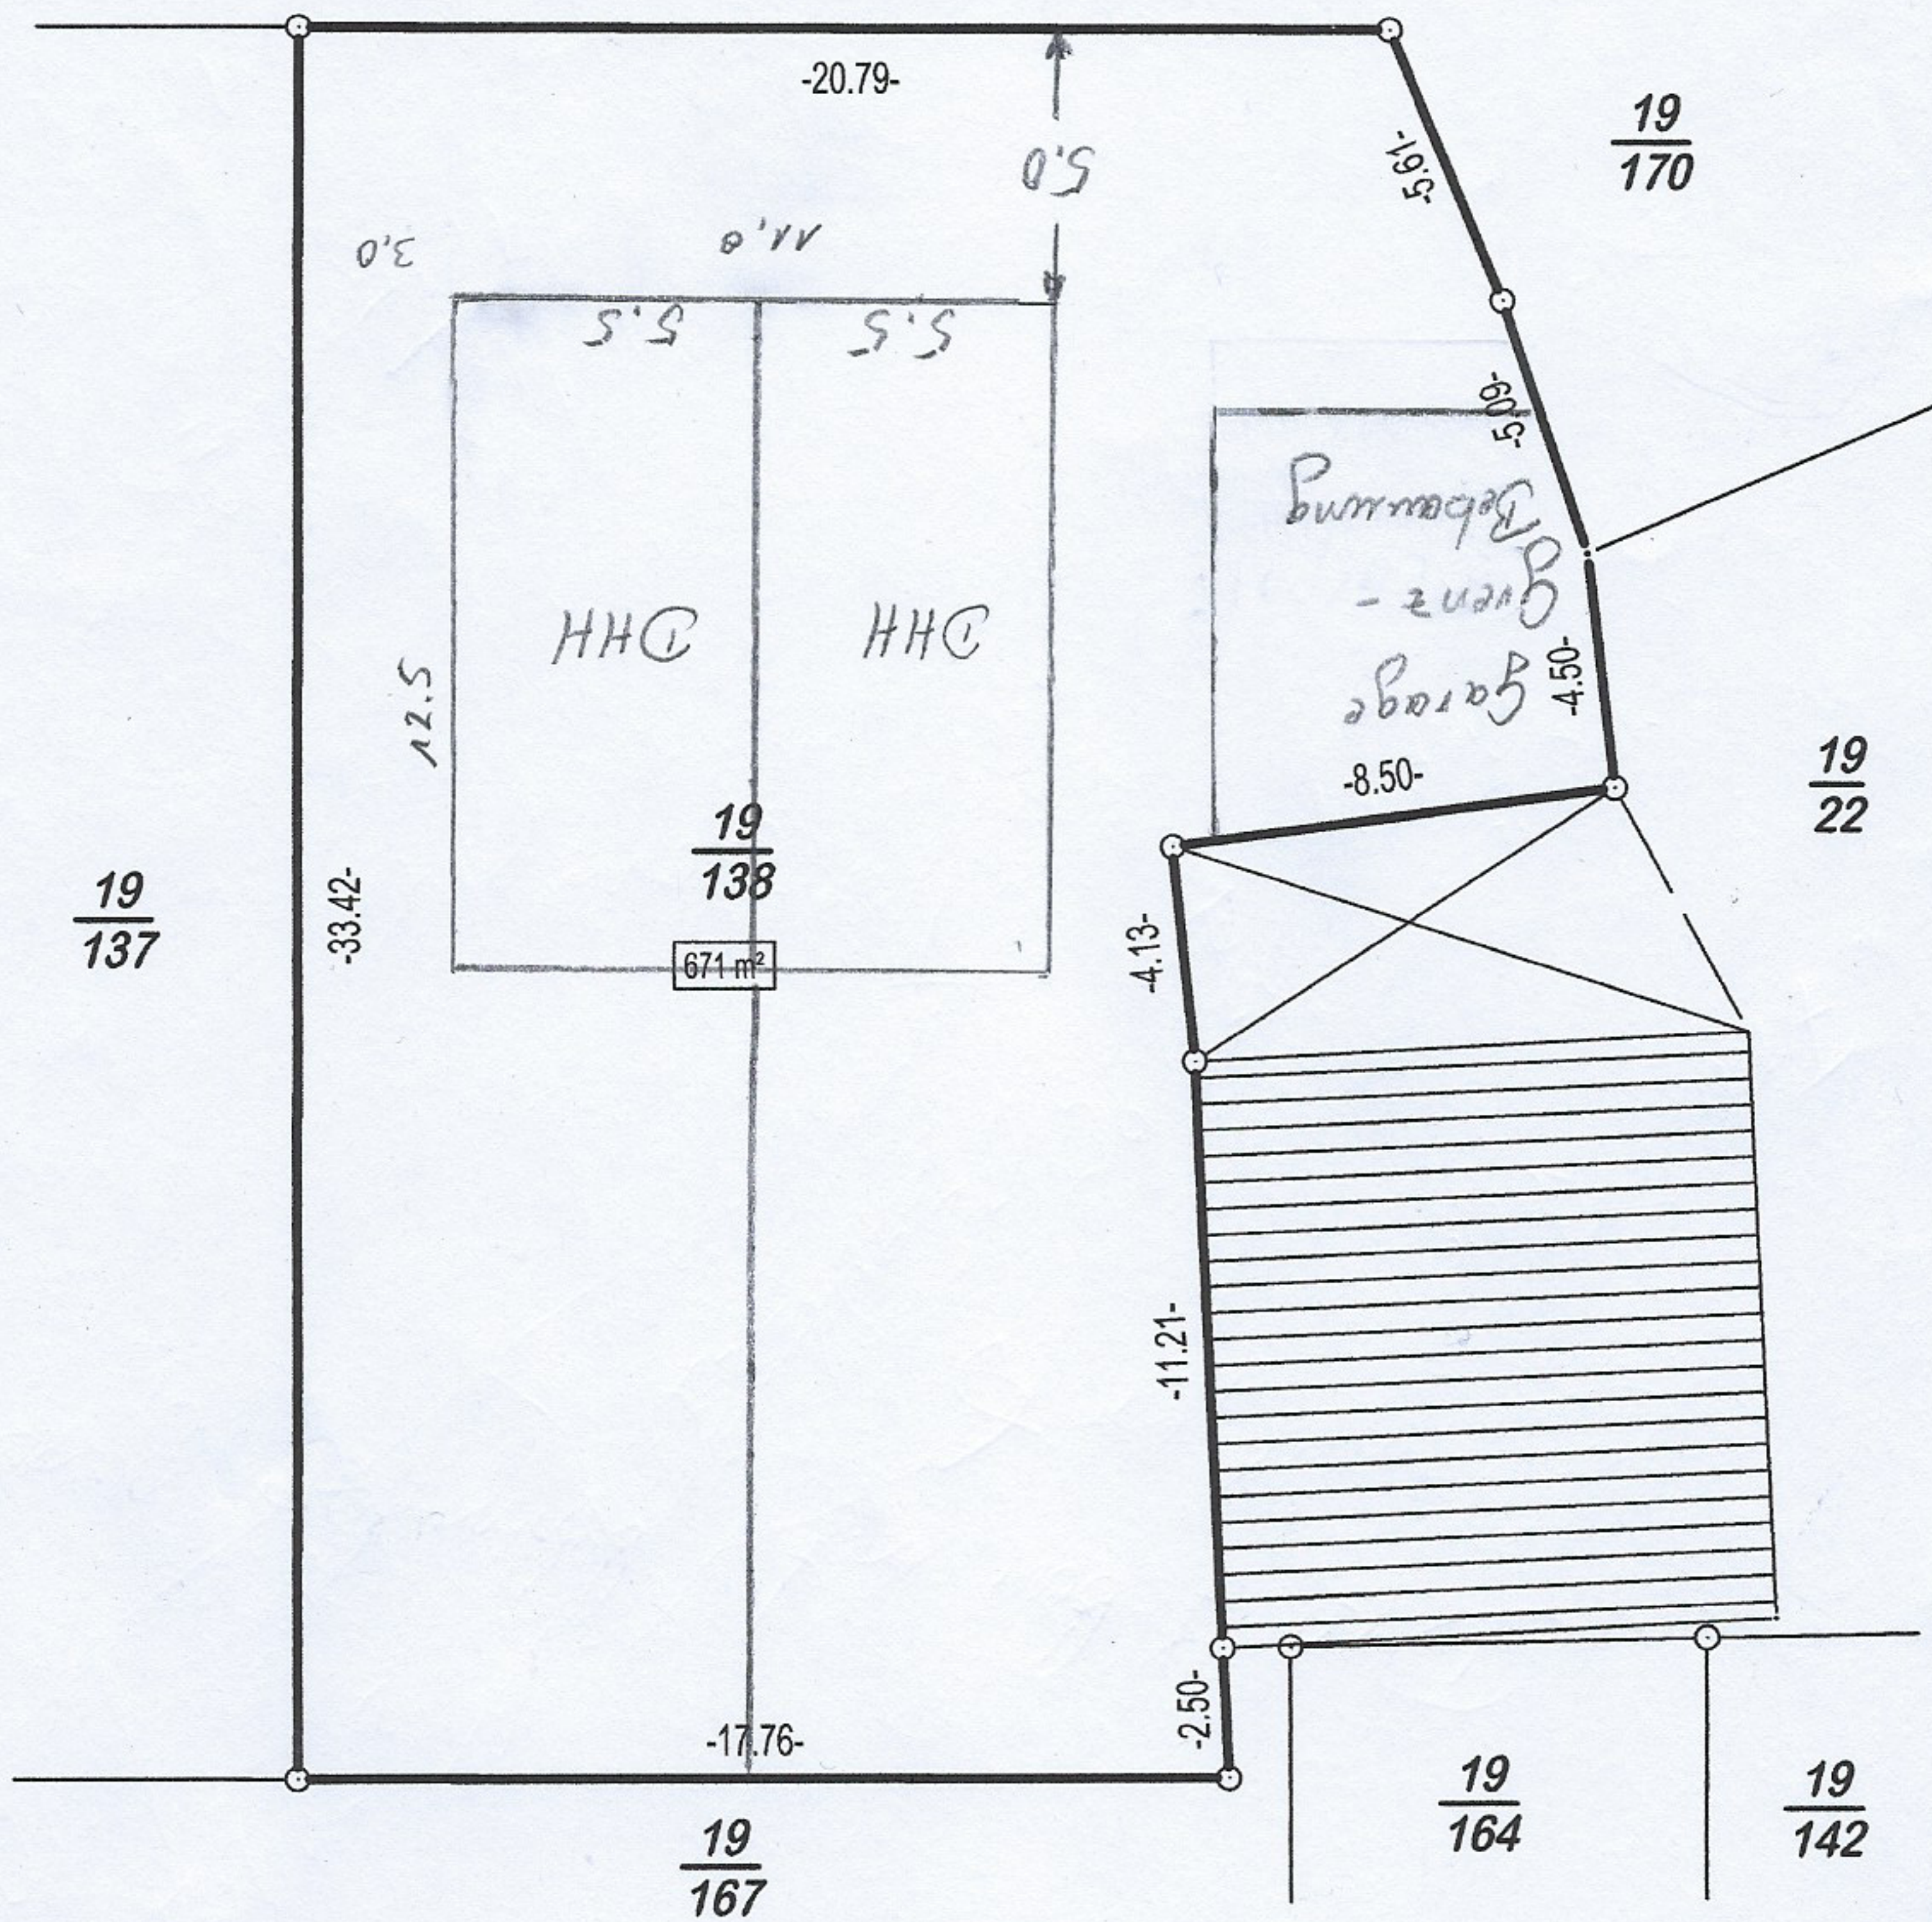


Stromenge, Hölger

Inselstraße

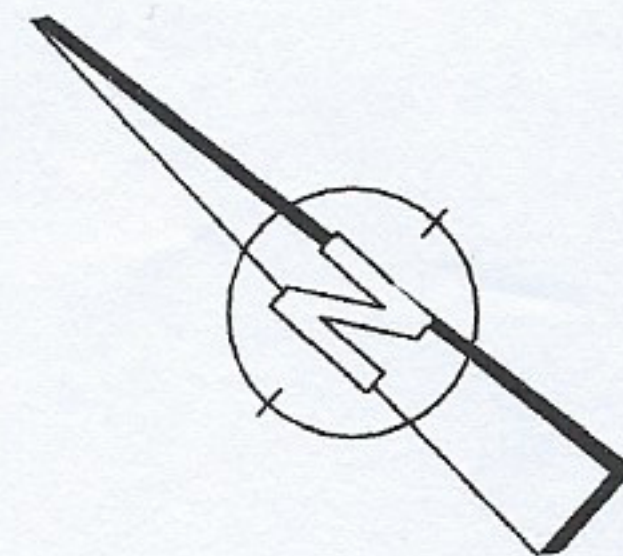

VERMESSUNGSBÜRO

Dipl.-Ing. Norbert Boerner

17207 Röbel/Müritz Mühlenstraße 34

Tel (039931) 51820 / Fax 51831

E-Mail: norbert.boerner@t-online.de

Dieser Plan ist urheberrechtlich geschützt. Bei Weiterverwendung - auch auszugsweise - ist das Vermessungsbüro Dipl.-Ing. N. Boerner als Urheber auf dem Plan zu vermerken

GEMEINDE RECHLIN

GEMARKUNG RECHLIN

FLUR 1

Lageplan

1 : 250

Bearb.	22.05.2020	Hager
Gepr.:	22.05.2020	Boerner

AZ.: 20.A135

16,68