


# Wohnung B6/C3

DG M 1 : 50

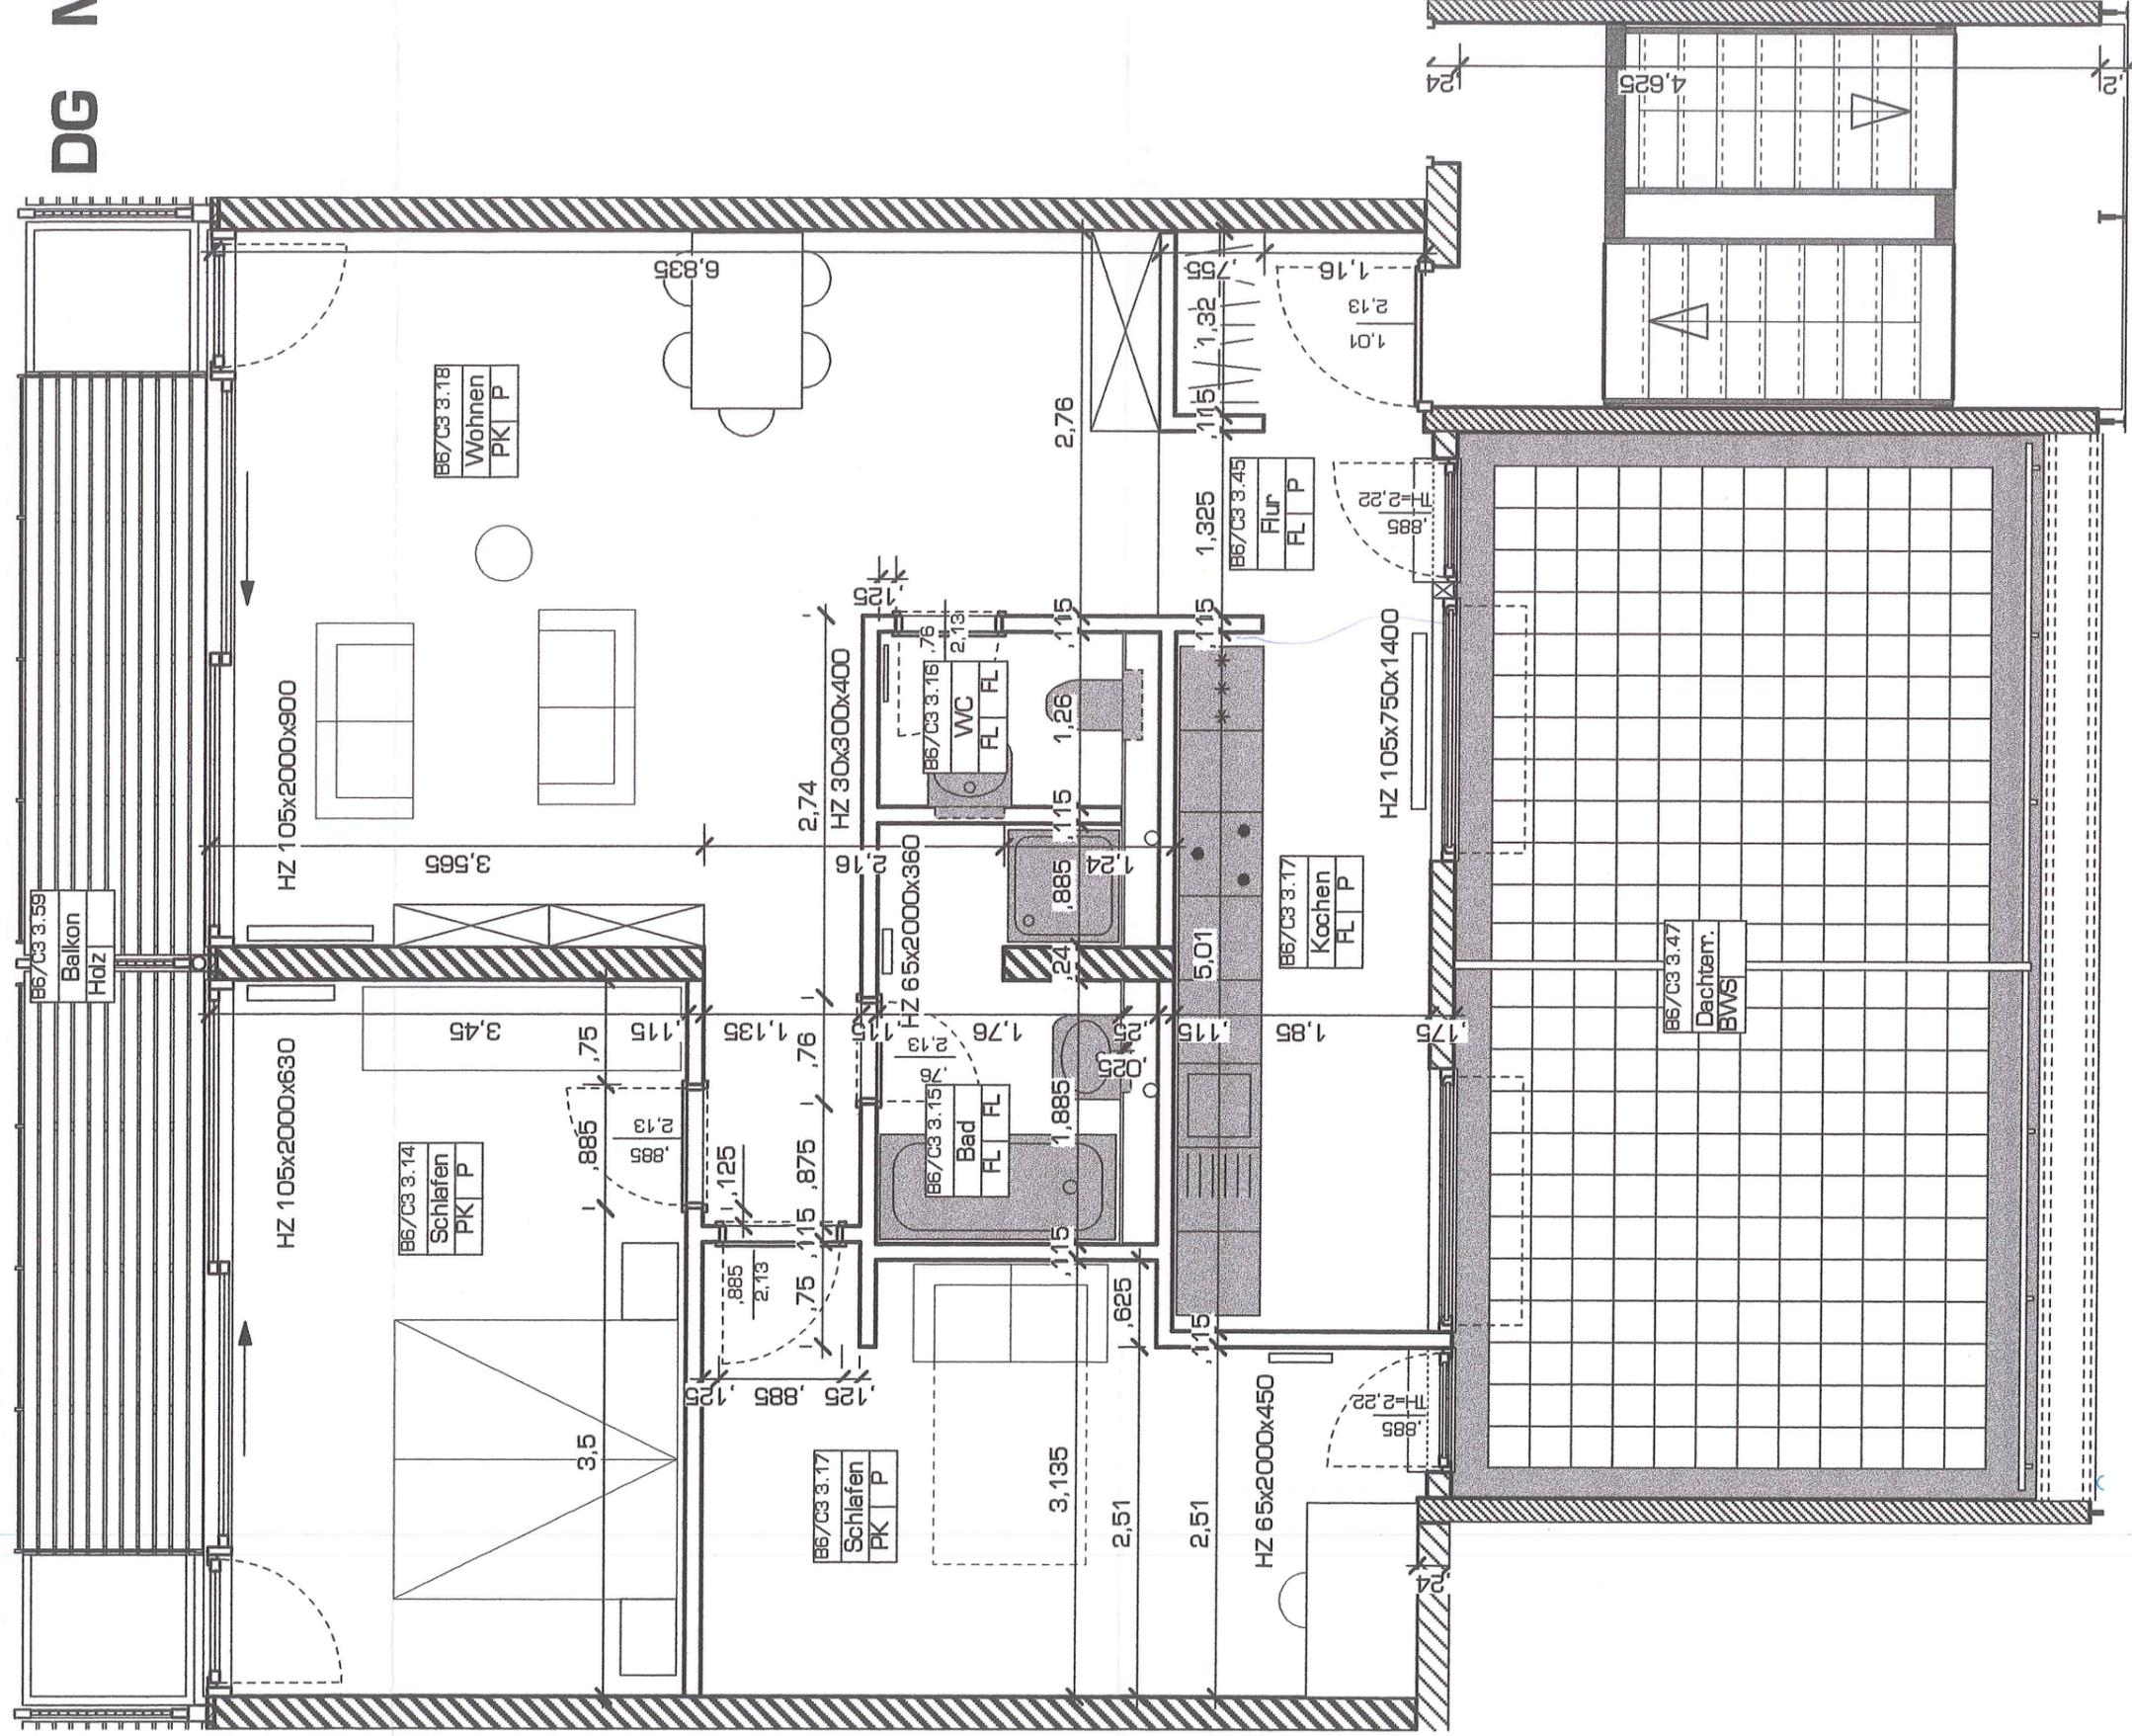

Änderungen  
als Grüneintragung:

## Wohnfläche

Balkon	10,0qm/2
Wohnen	29,95qm
Schlafen 1	16,91qm
Schlafen 2	15,17qm
Bad	4,30qm
WC	2,58qm
Küche	8,66qm
Flur	6,57qm
Dachterrassen	32,78/4

5,00qm  
29,95qm  
16,91qm  
15,17qm  
4,30qm  
2,58qm  
8,66qm  
6,57qm  
8,20qm

Ort, Datum, Unterschrift Käufer