
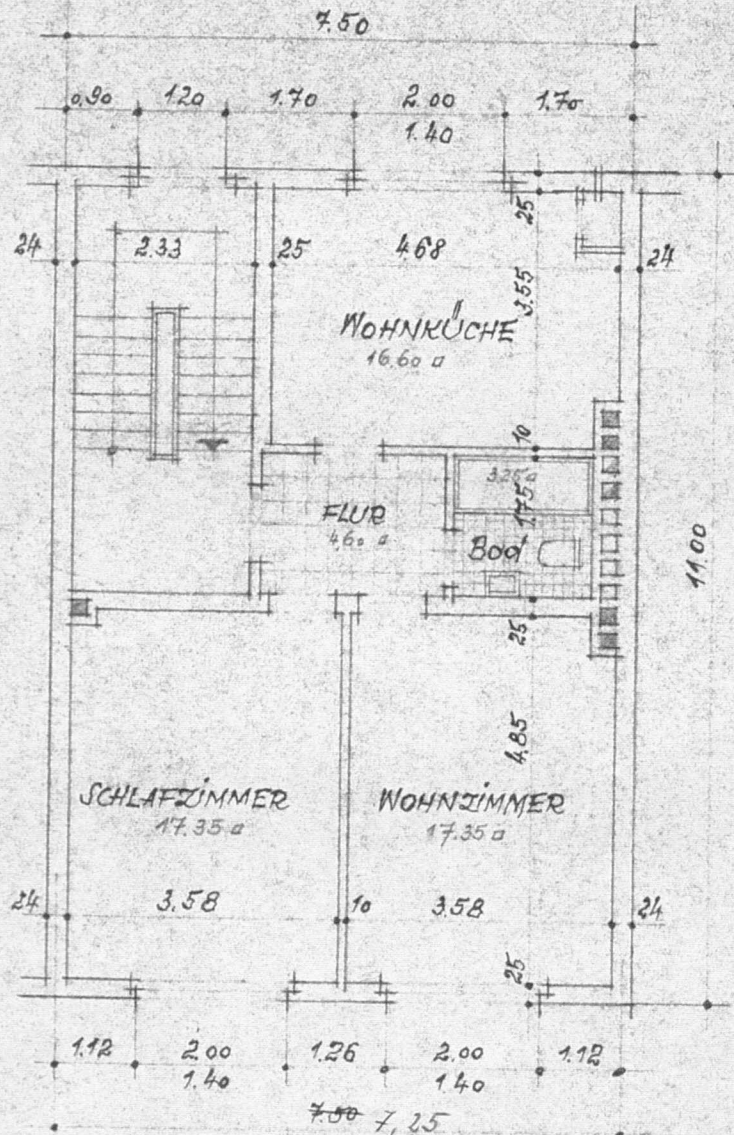


BHU GRABENSTRASSE 73

FRUD MEISCH  
geb. Brünen

1=100

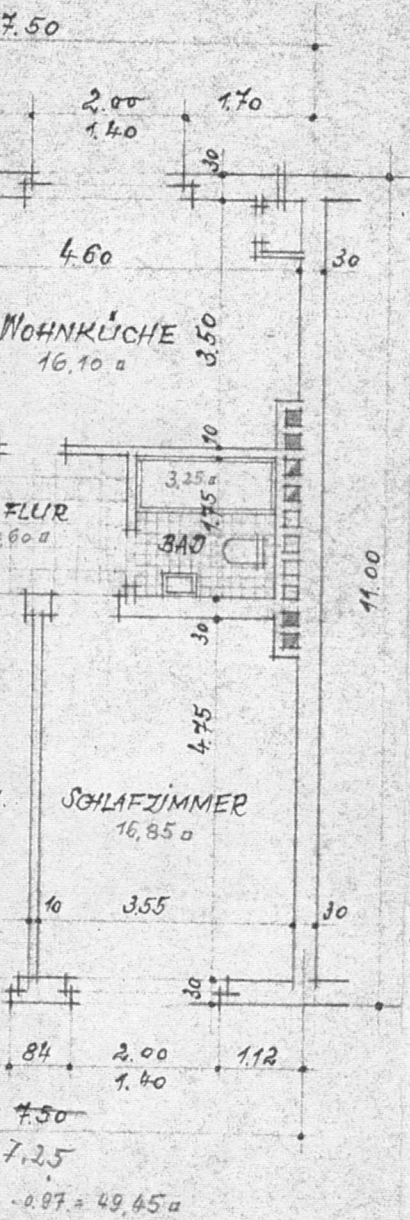

DUISBURG IM JULI 1955  
DER BAUHERR = DER ARCH

G. Meisch geb. Brünen

Paul  
Arch

P. G.