


B

ERLICHT

210.5 89.5
- 127

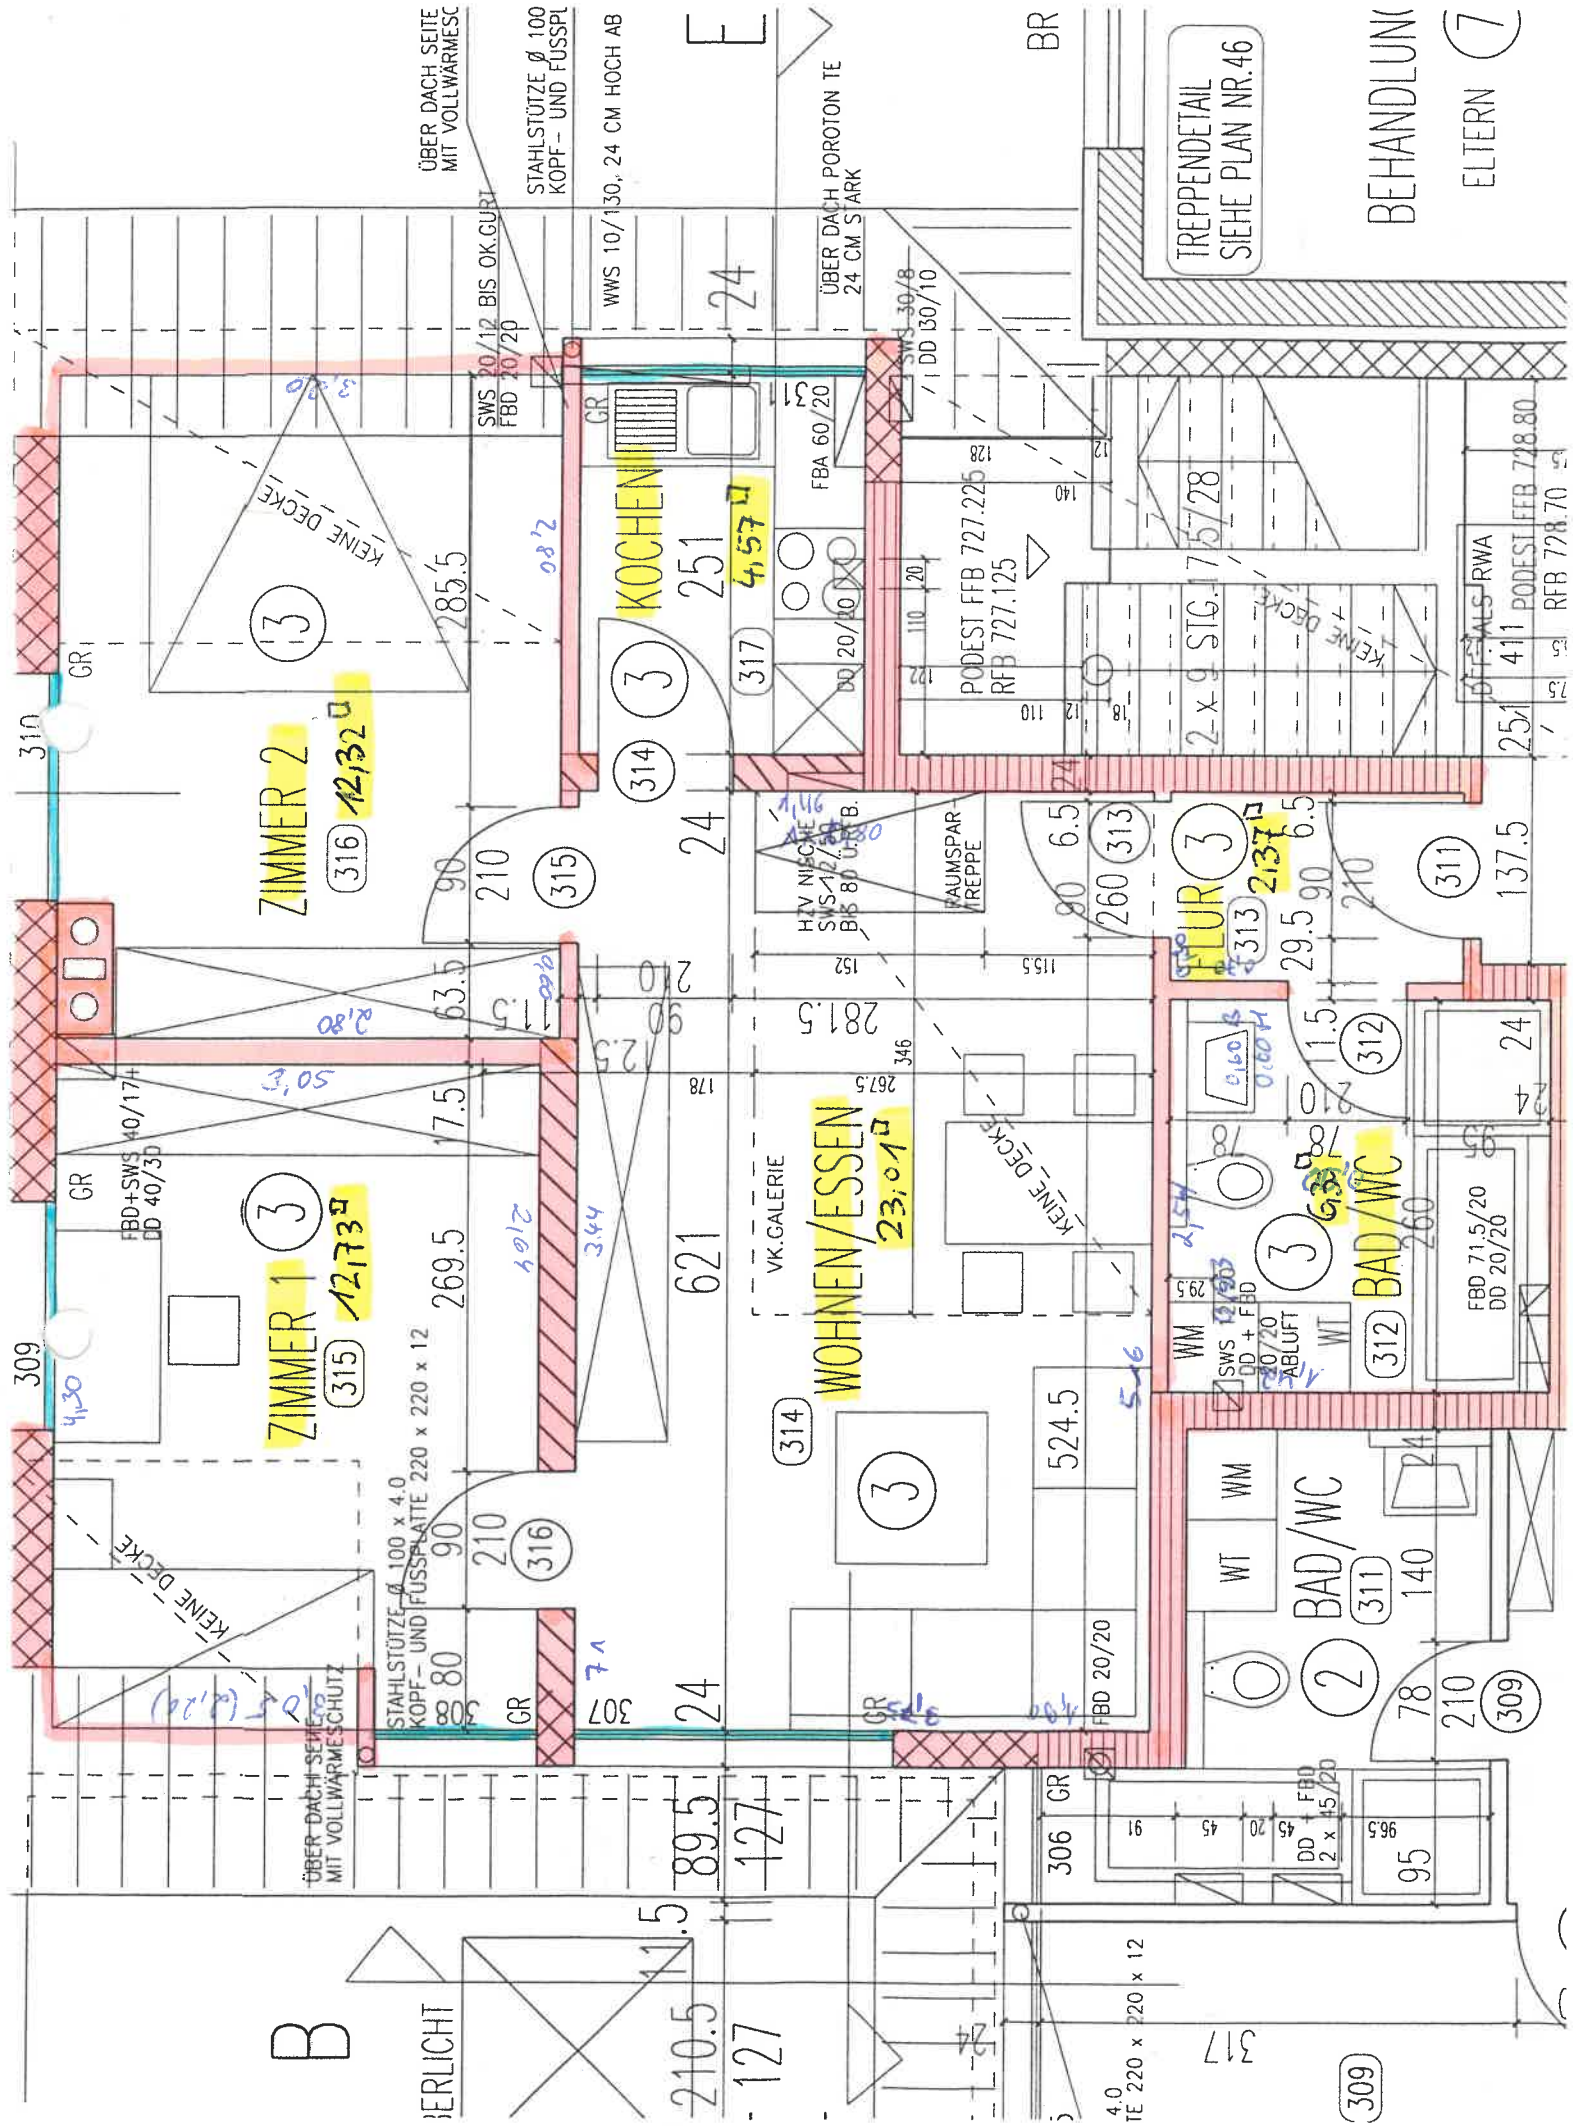

BEHANDLUNG

ELTERN

7